


Samþykkt þann

21. Jún. 2015

Byggingafrúinn í Hafnarfirði
F.h. Hrólfr S. Gunnlaugsson

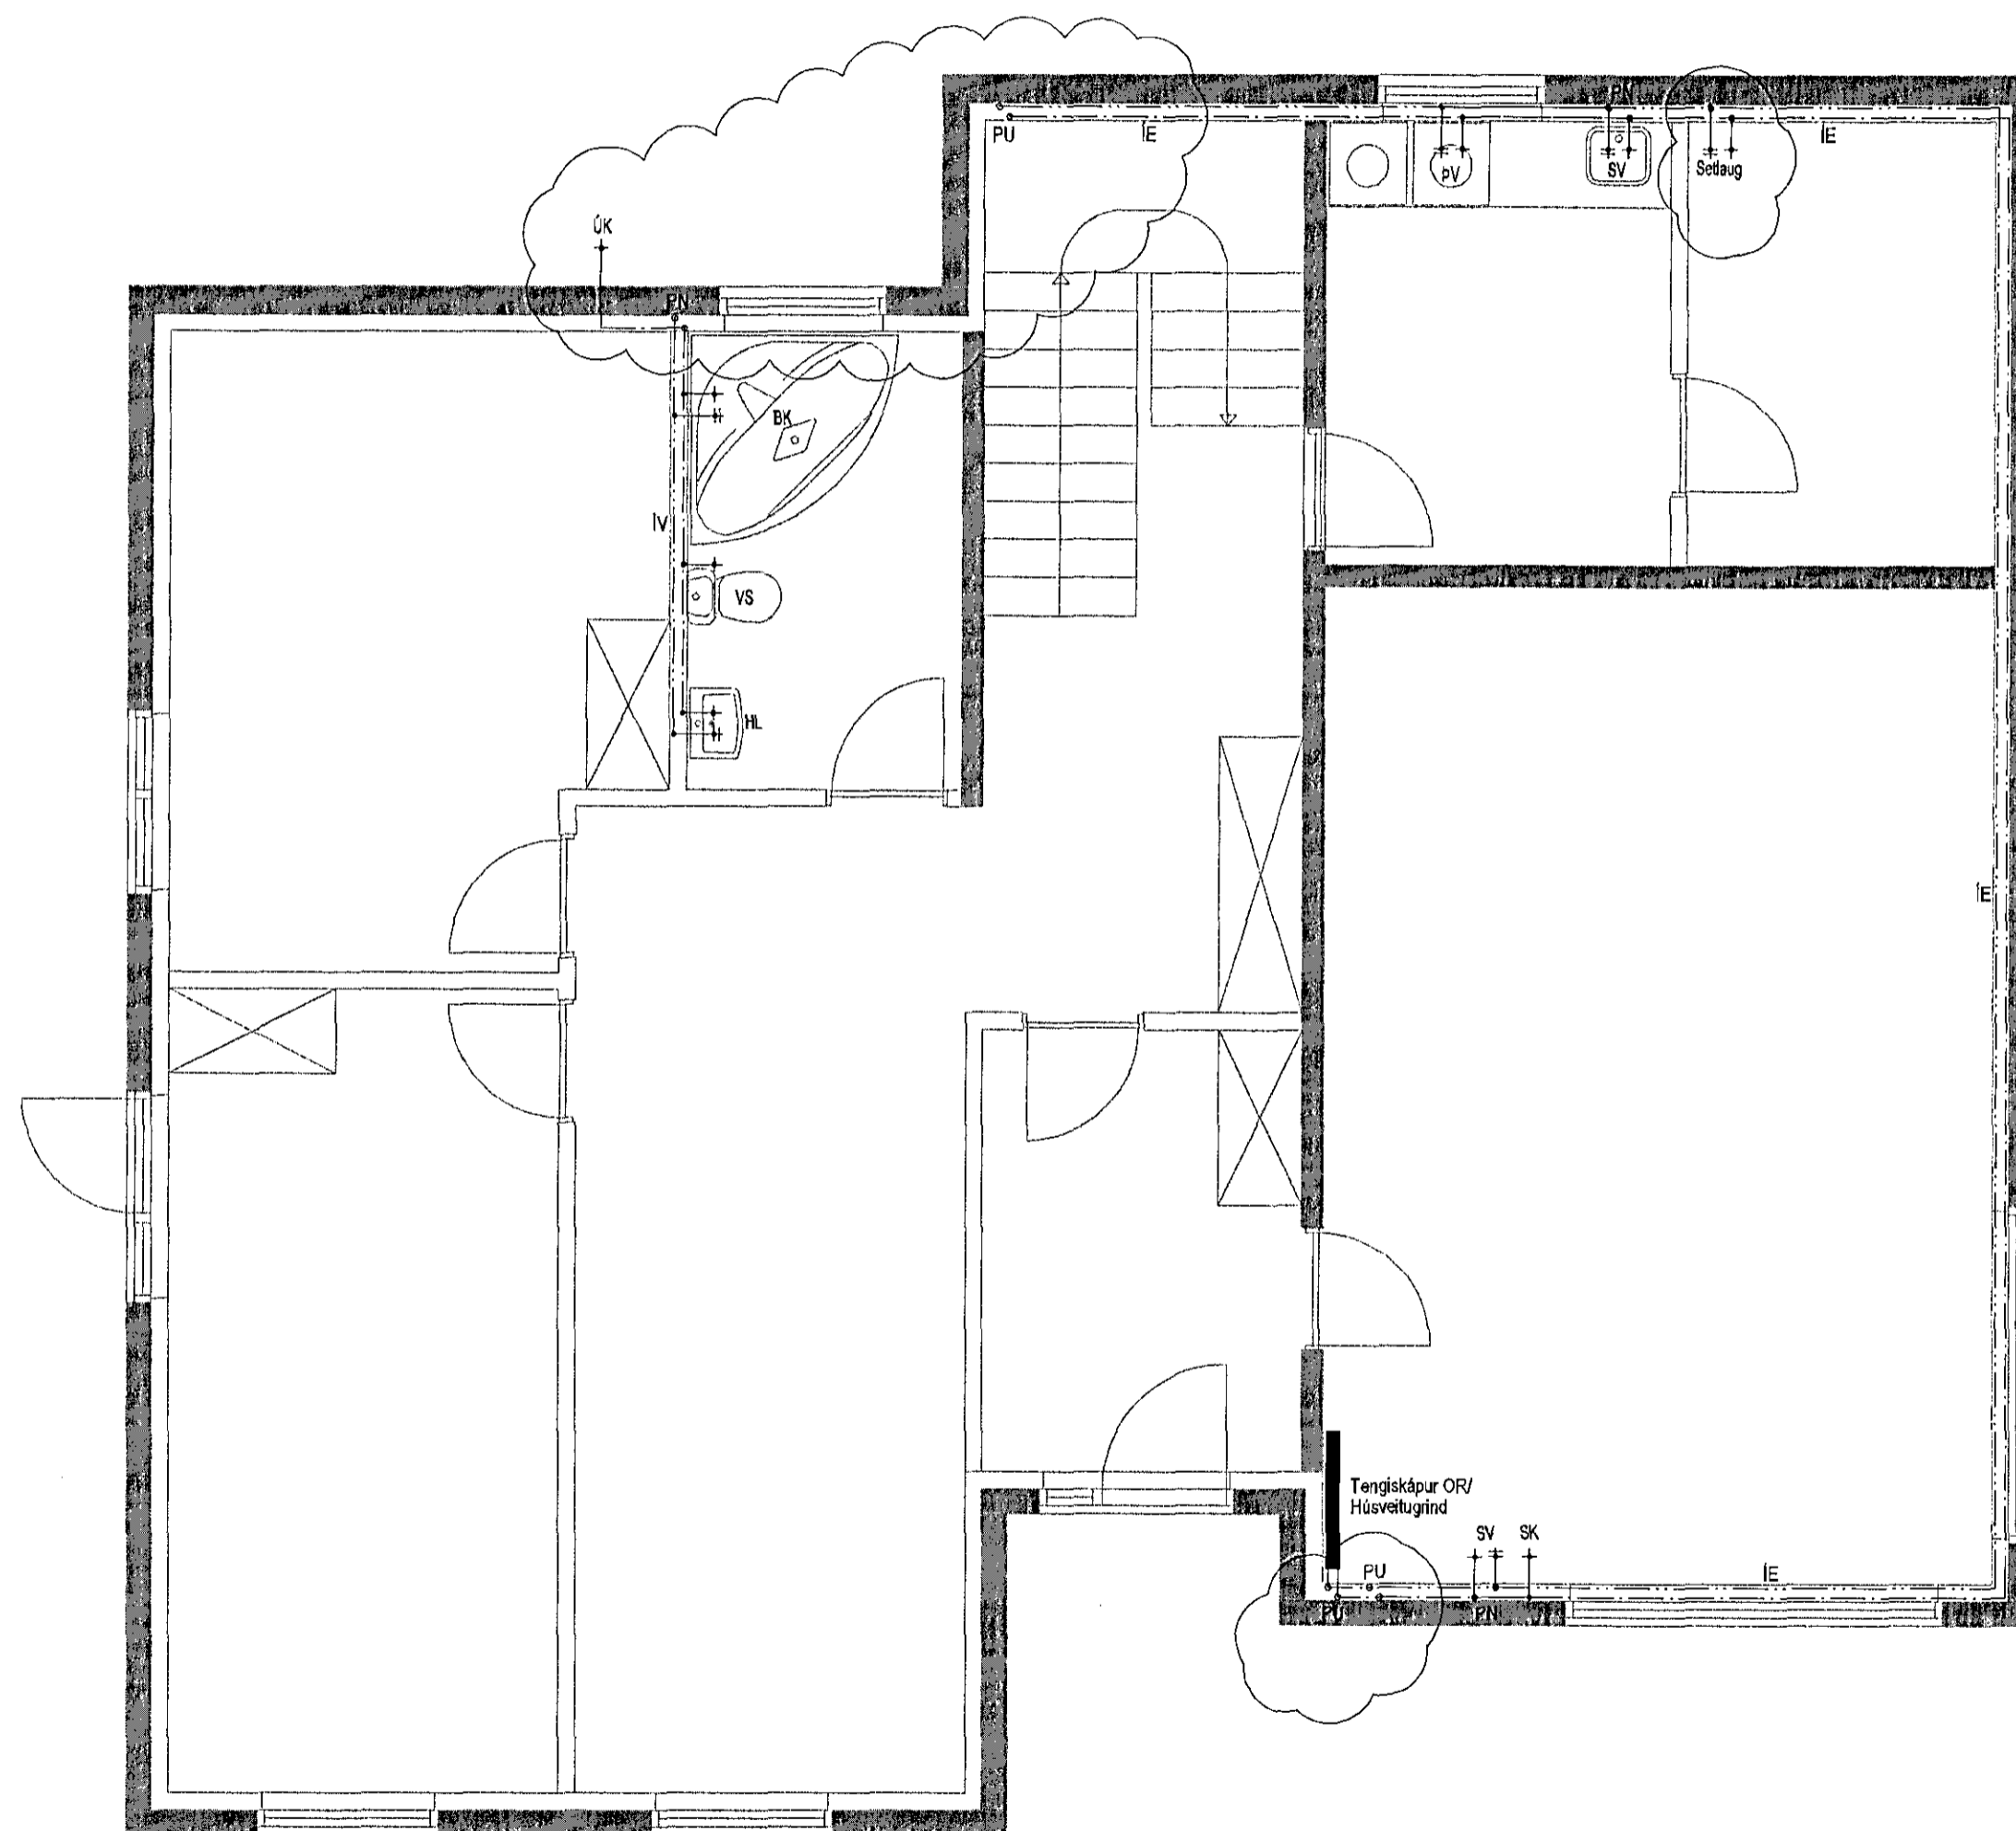

A 12.01.15 Ýmsar breytingar á legu lagna BS/GÁG
Útg. Dags. Skýring Hannað/Yfirfarð

Áritun sérhönnuðar
Gísli Ágúst Guðmundsson kt. 250860-7499

Verkefni
FURUÁS 30
HAFNARFIRÐI

Verkhiluti
Neysluvatnslagnir
Grunnmynd 1. hæðar

Hannað	Teiknað	Yfirfarð	Kvarði	Síða
BS	BS	GÁG	1:50	1/A2
Dags.	Verkefni	Teikning	Útgáfa	
26.08.2008	-	P03	-	

12/1 '15 *[Signature]*