


Samþykkt þann
 06.12.2015
 Byggingafulltrúinn í Hafnarfirði
 E.h. Hröfrur S. Gunnlaugsson

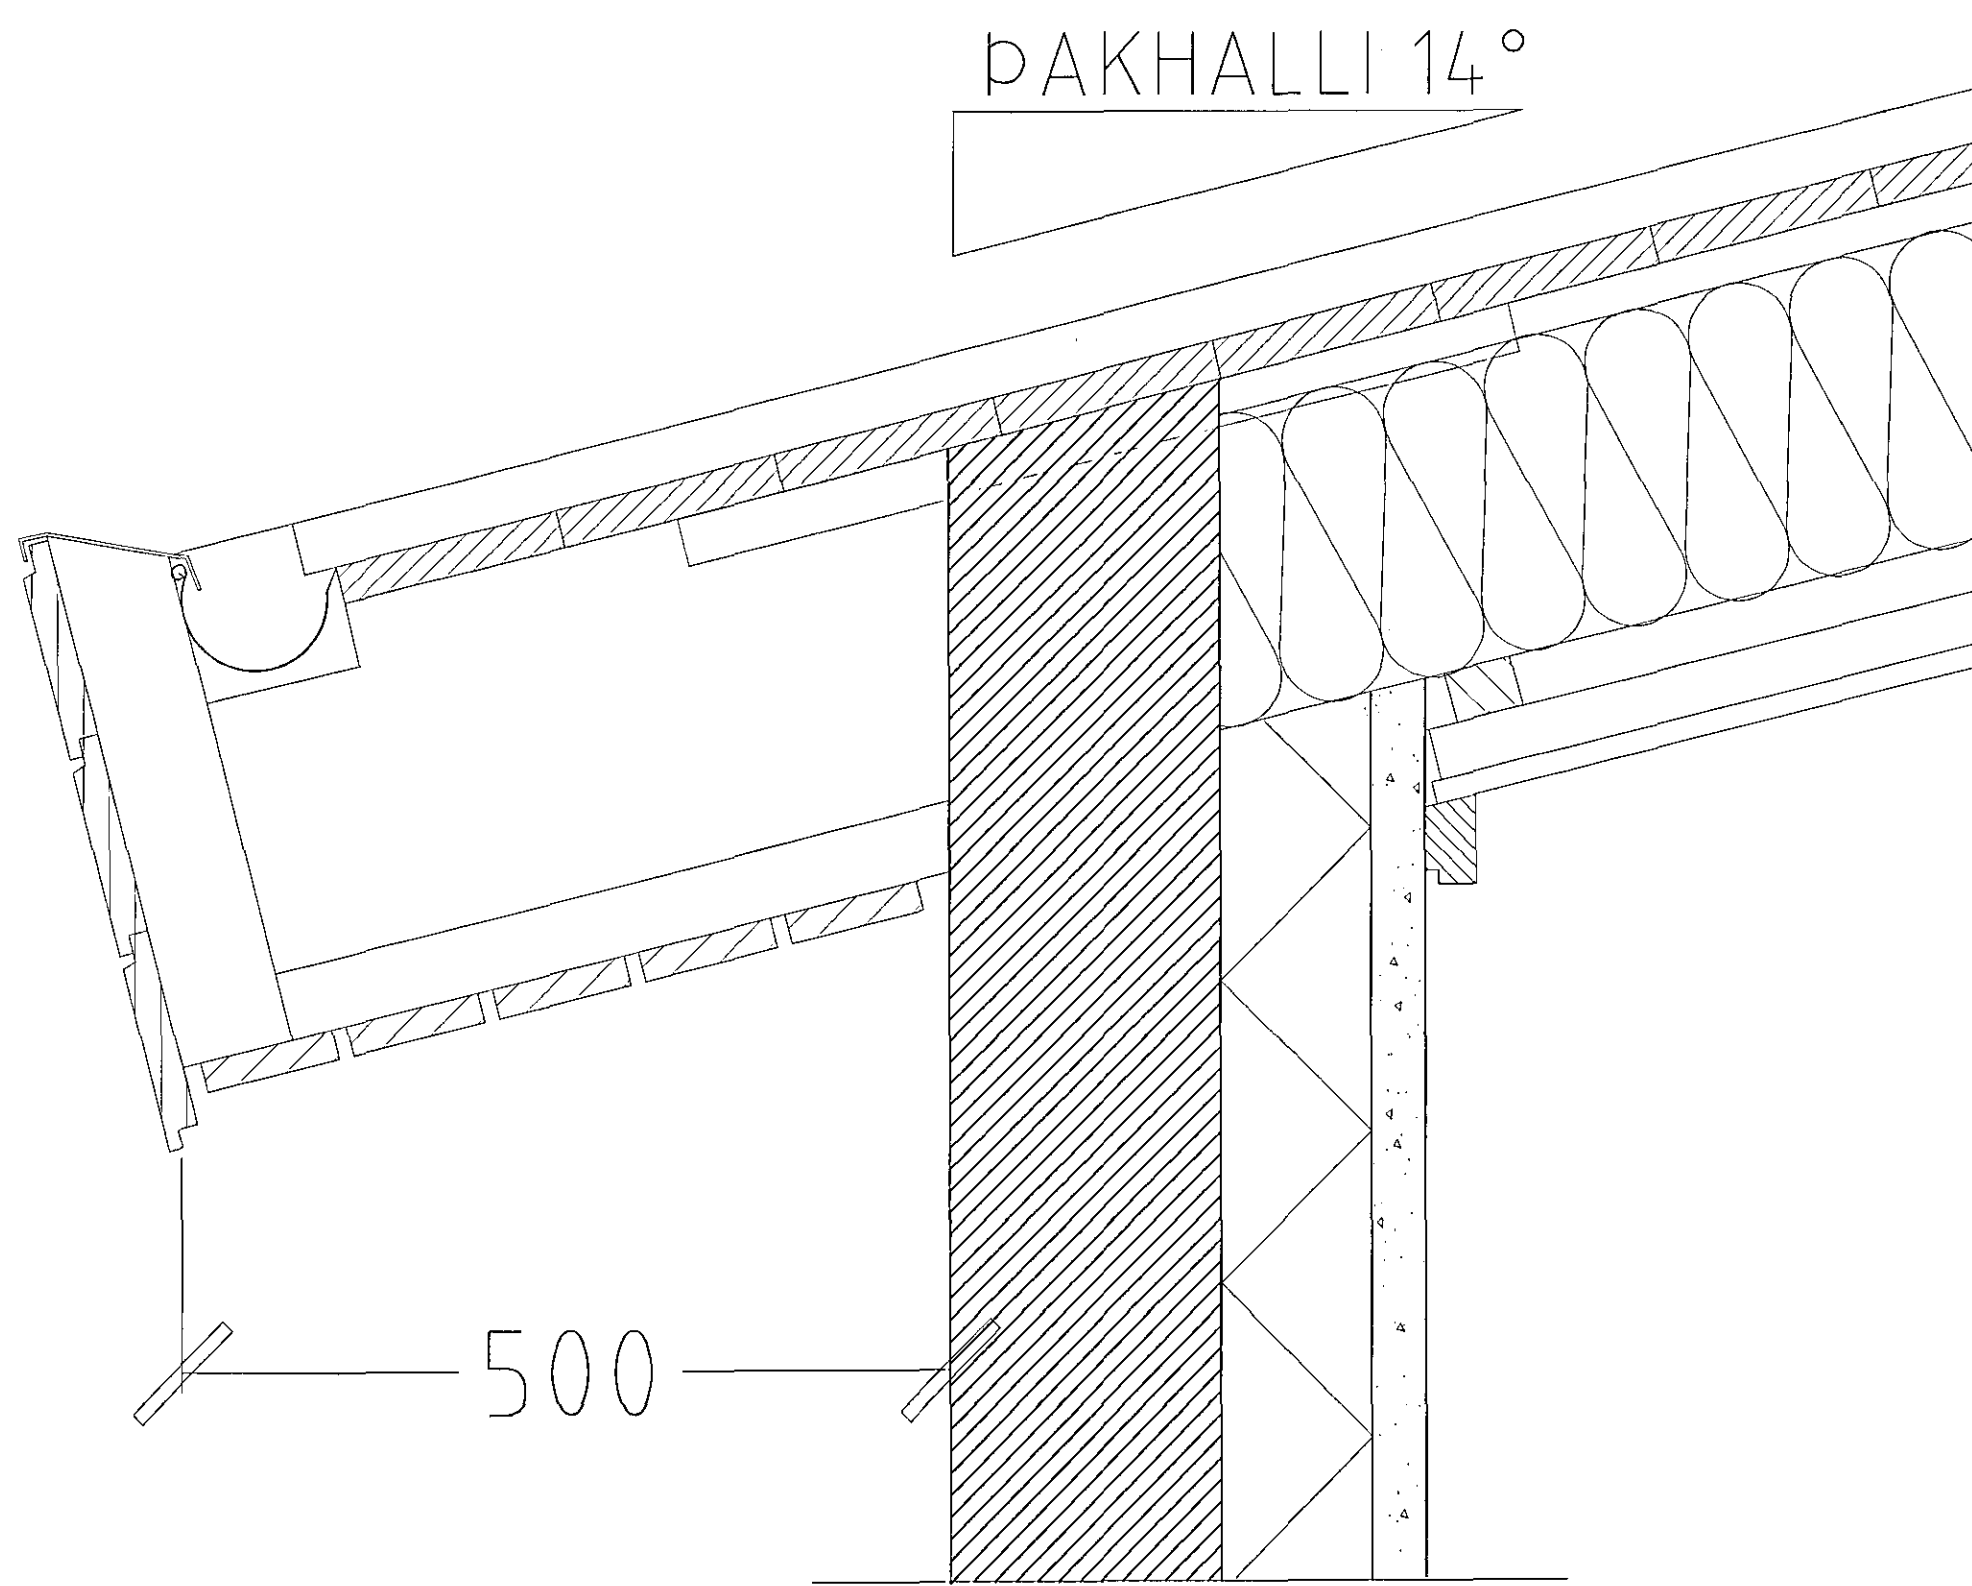

HLUTAMYND ÞAKKANTUR MKV. 1:5.

Þak:


- Þakjárn.
- Þakpappi.
- Klæðning 25x150 mm. borðviður.
- Timbursperrur 50x225 mm.
- 32 mm. loftræsti rör, 2 stk. per sperrubíl.
- 12 mm tjörutex (vindvörn) (20 PAM).
- Þakeinangrun 200 mm. (Þakull).
- Rakasperra (500 PAM)
- Afréttingargrind (45x45 mm)
- Loftaklæðning

Þakkantur:


- Rennujárn c/c 600 mm.
- 100 mm. plastrenna.
- Flasning.
- Klæðning framan á kant.
- Þakniðurfall. Sjá lagnateikningu.

Veggur:

- 180 mm. Steyptur veggur.
- 100 mm. Plasteinangrun.
- 20 mm. múrhúð.

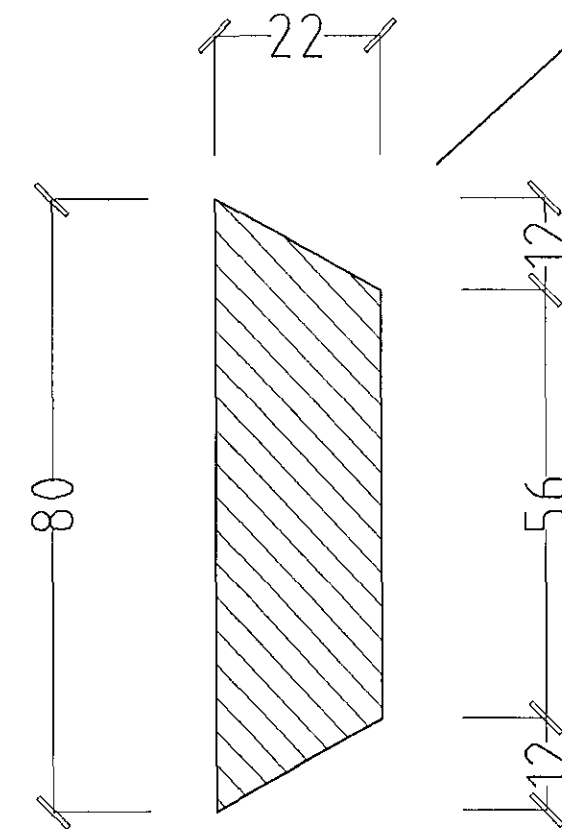

HLUTAMYND MKV. 1:1.

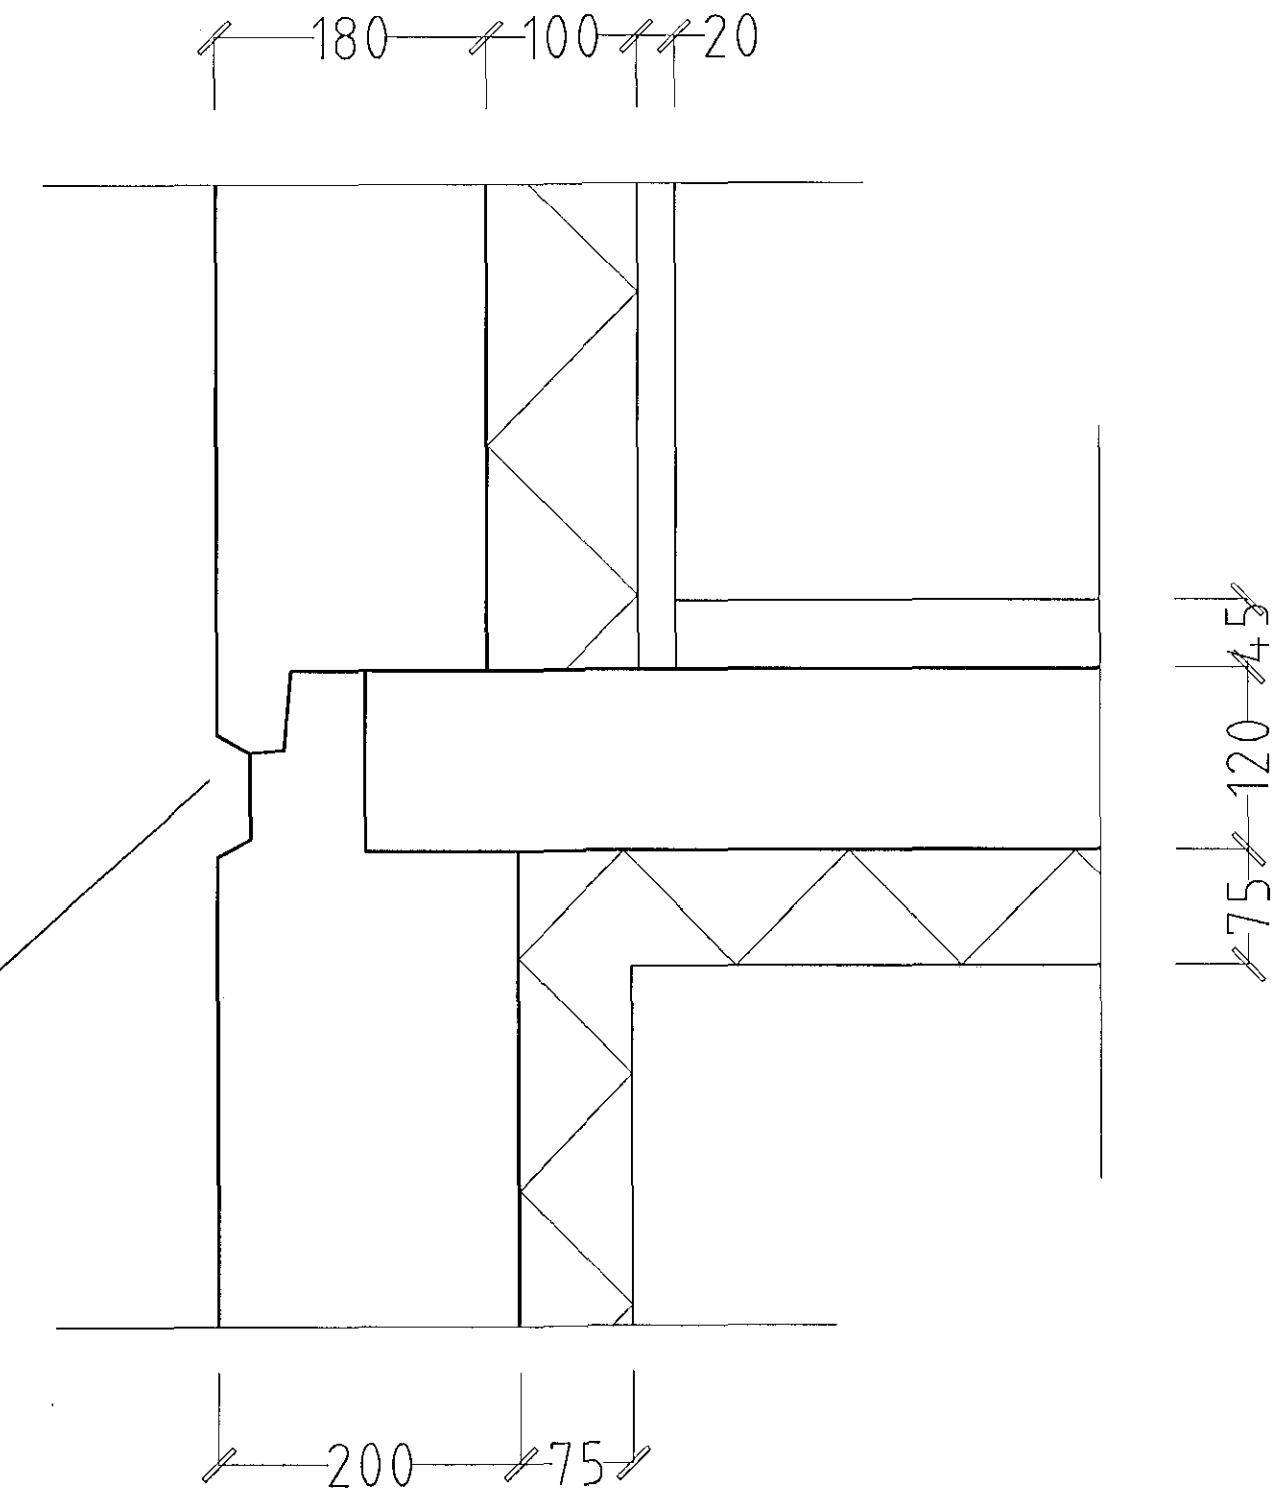

HLUTAMYND MKV. 1:5

HÖRGSHOLT 13 HAFNARFIRÐI.

Sigurður Þorvarðarson byggingafræðingur b.f.í.
 Teiknistofan Strandgötu 11 220 Hafnarfirði.
 STH. teiknistofan ehf. kt. 510298-2769. Kt. aðalhönnuðar: 141250-4189.
 Sími: 5651510. Netfang: teiknistofan@simnet.is

Skýringar:	Séruppráttur.
Teikning:	Hlutamyndir.
Mælikvarði:	1:5 / 1:1. Dagsetning: 02 janúar 2003.
Undirskrift:	<i>11/12 14 Cmh</i>
Blað nr:	4 af 6.
Breytt:	Reyndartekningar gerðar 8. desember 2014.