


SNID A-A MKV. 1:100.

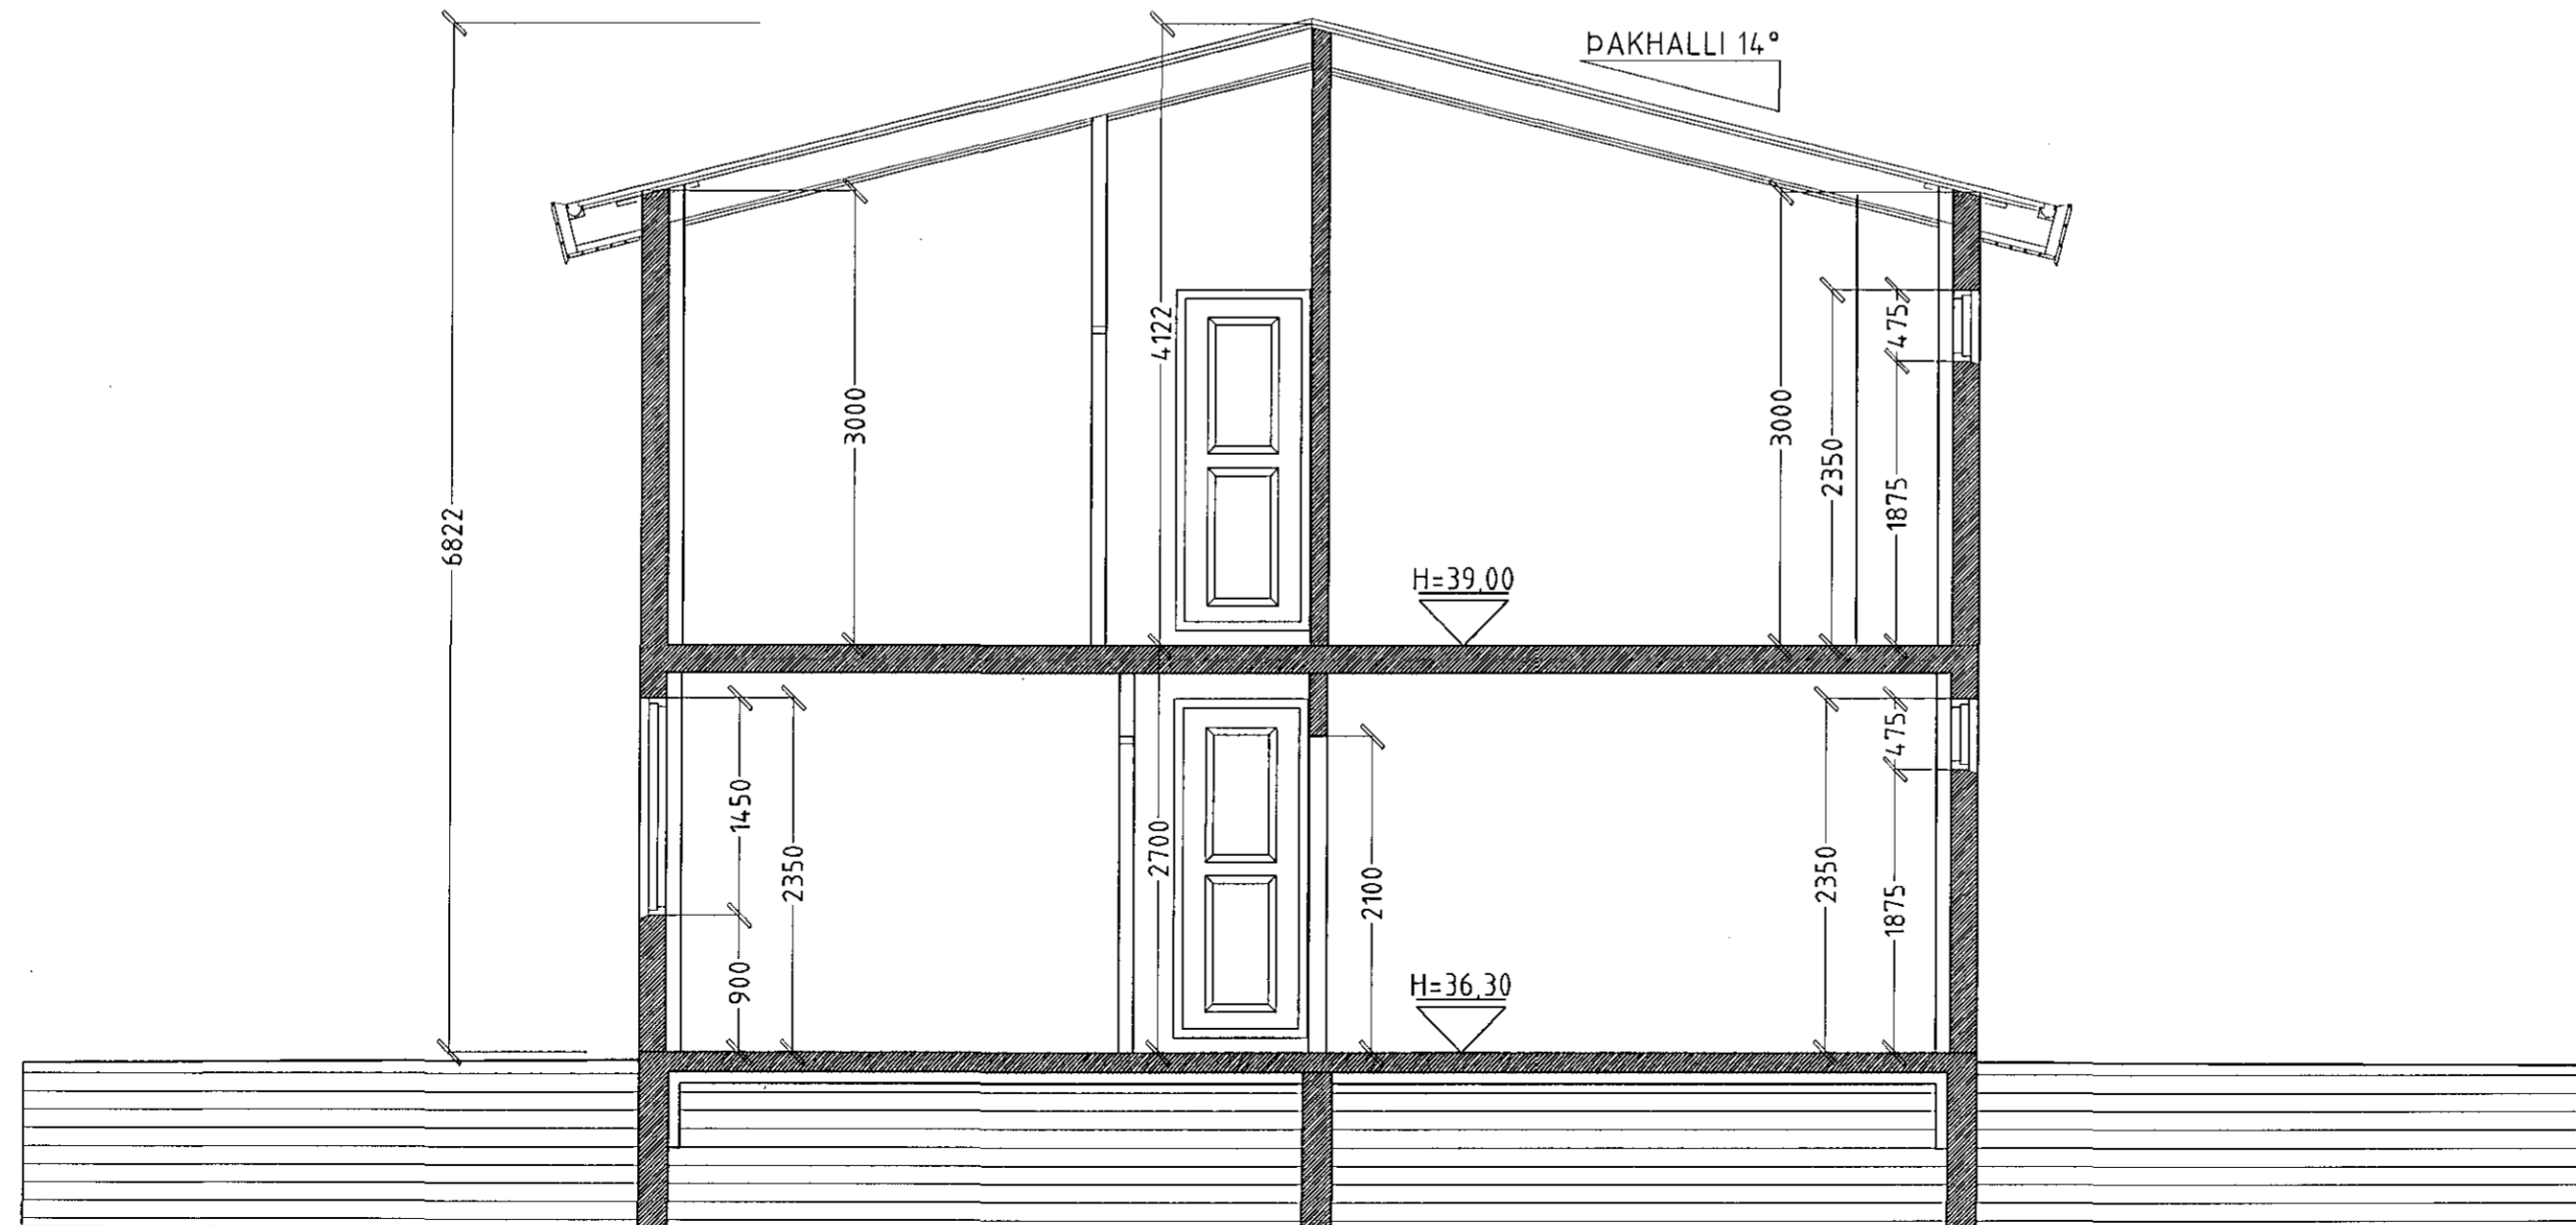

SNID B-B MKV. 1:100.

Samþykkt þann  
06.12.2015  
Byggingafræðingur í Hafnarfirði  
Fh. Hrólfur S. Gunnlaugsson

HÖRGSHOLT 13 HAFNARFIRÐI.

Sigurður Þorvarðarson byggingafræðingur b.fí.  
Teiknistofan Strandgötu 11 220 Hafnarfirði.  
STH. Teiknistofan ehf. kt. 510298-2769. Kt. aðalhönnuðar: 141250-4189.  
Sími: 5651510. Netfang: teiknistofan@simnet.is

Skýringar:	Séruppdráttur.
Teikning:	Sniðmynd.
Mælikvæði:	1: 50. Dagsetning: 02 janúar 2003.
Undirskrift:	11/12 14 <i>[Signature]</i>
Blað nr:	3 af 6.
Breytt:	Reyndarteikningar gerðar 8. desember 2014.