
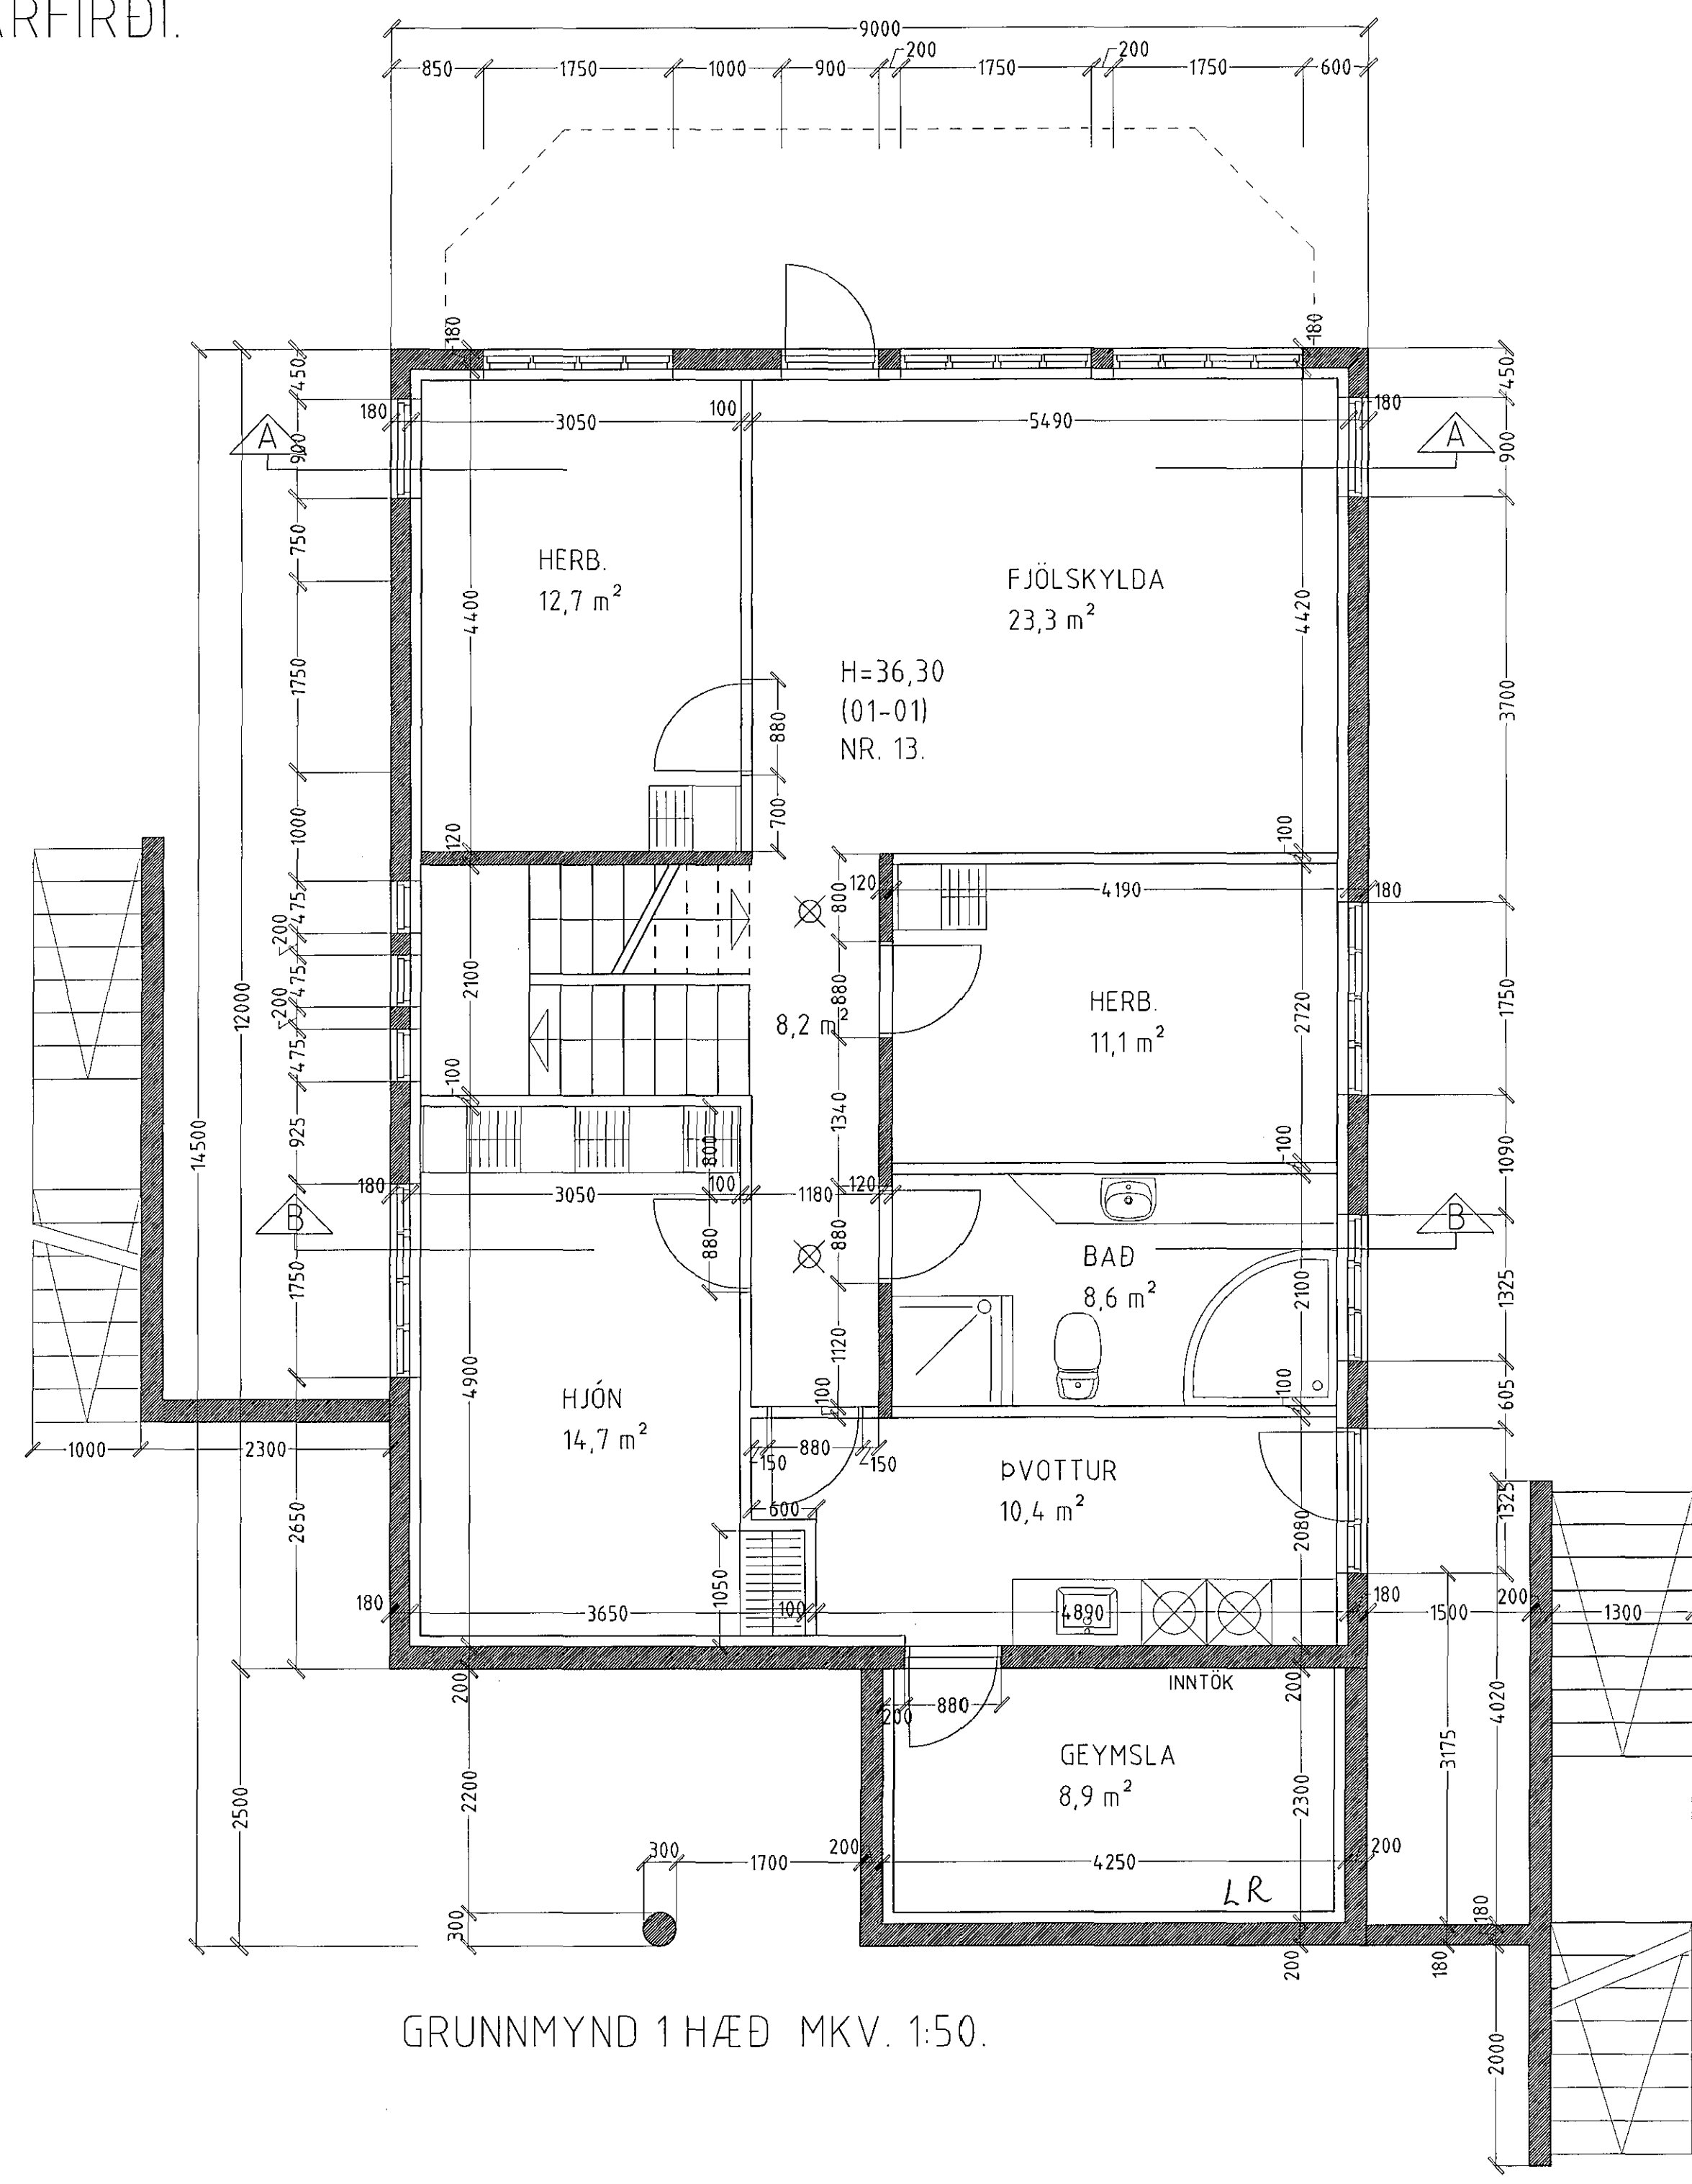


# HÖRGSHOLT 13 HAFNARFIRÐI.

Samþykkt þann  
 06.12.2015  
 Byggingafulltrúinn í Hafnarfirði  
 Efn. Hrólfur S. Gunnlaússon

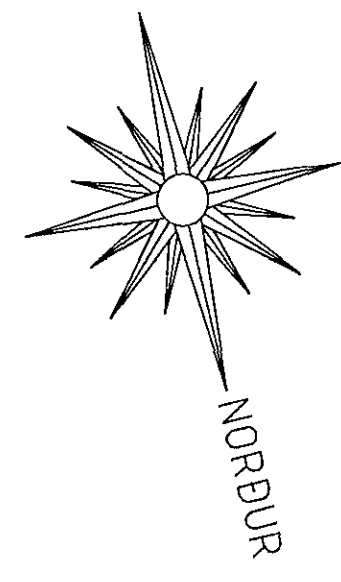

GRUNNMYND 1 HÆÐ MKV. 1:50.

## HÖRGSHOLT 13 HAFNARFIRÐI.

Sigurður Þorvarðarson byggingafræðingur bfi.  
 Teiknistofan Strandgötu 11 220 Hafnarfirði.  
 STH, teiknistofan ehf. kt. 510298-2769. Kf. aðalhönnuðar: 14 1250-4 189.  
 Sími: 5651510. Netfang: teiknistofan@simnet.is

Skýringar:	Séruppdráttur.
Teikning:	Grunnmynd 1 hæð.
Mælikvæði:	1 : 50.
Dagsetning:	02 janúar 2003.
Undirskrift:	<i>1112 M</i>
Blað nr:	2 af 6.
Breytt:	Reyndarteikningar gerðar 8. desember 2014.