


ATH:
Ekki eru allar lagnir í gólf í notkun
samkvæmt núverandi skipulagi

A	Innra skipulagi breytt	SG	10.09.2014
Östg. Nr.	Breytingar	Höfundur	Daga

Verkteikning

Skýringar:
Almennar skýringar sjá teikningu nr.300
DN mál eru lágmarks innmál lagna.

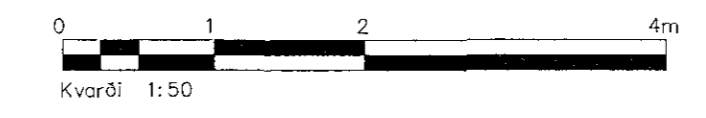

Hvaleyrarbraut 32, Hafnarfirði

 Varkfræðiráðgjafi Fjarbergata 13-15 - 220 Hafnarfirður Sími 565 5646, Fax 565 5641	Frárennsli	Talning / Hentað af
	Grúnnmynd 3. hæð 2/2	JW/SG
Höfundur Sigurður Guðmundsson Sími 565 5646, Fax 565 5641	Dagur 26.11.2010	Bláttölur / Hentað af JW/SG
Samráðgjafi [Signature]	Málkvæði 1:50	Númer teikningar 306