


Nýjustu breytingar sjó ský

Skýringar:
Almennar skýringar sjá teikningu nr.300
DN mál eru lágmarks innanmál lagna.

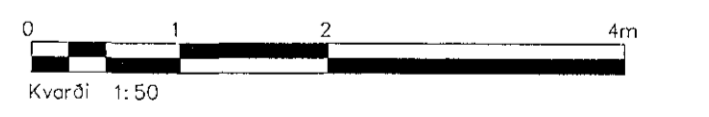

D	Reyndartekning	SHG	12.01.2015
C	stærð á brunnum, og lagir ferðar, sjó ský	ÁS	01.07.2011
B	Lögnum batt við sjó ský	ÁS	25.05.2011
A	Lagnir á lög	ÁS	01.03.2011
Ötq.	Nr.	Breytingar	Höfundur Dags

Hvaleyrarbraut 32, Hafnarfirði

Strendingur ehf.
Verkfæðisjónusta
Fjarbergata 19-19 - 220 Hafnarfirður
Sími: 595 5640, Fax: 595 5641

Frérennslí
Grunnmynd 1.hæð 1/3

Dagur: 26.11.2010
Mál nr: 1:50

Teknið / Hæð: JW/SG
Sími: 301
Dagur: 301

Grunnmynd 1.hæð
1 = 50 mm