


Lengd og stærðir á slöngum:

Heiti	Lengd	Millib.	Stærð	Tengist
Slanga 1	~14m	mm150	DN12	G31
Slanga 2	~114m	mm150	DN12	G31
Slanga 3	~112m	mm150	DN12	G31
Slanga 4	~115m	mm150	DN12	G31
Slanga 5	~79m	mm150	DN12	G31
Slanga 6	~95m	mm150	DN12	G31
Slanga 7	~94m	mm150	DN12	G31
Slanga 8	~93m	mm150	DN12	G31
Slanga 9	~82m	mm150	DN12	G31
Slanga 10	~100m	mm150	DN12	G31
Slanga 11	~108m	mm150	DN12	G31
Slanga 12	~123m	mm150	DN12	G31
Slanga 13	~119m	mm150	DN12	G31
Slanga 14	~115m	mm150	DN12	G31
Slanga 15	~116m	mm150	DN12	G31
Slanga 16	~109m	mm150	DN12	G31

Grunnmynd 3.hæð
1 = 50 mm

Skýringar:
Almennar skýringar sjá teikningu nr.300
DN mál eru lágmarks innanmál lagna.

Táknun staðsetningar herbergishitastíllis og hvaða kistu hann tengist

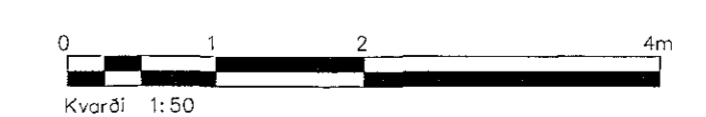

B	Reyndartekning	SHG	12.01.2015
A	Breyting & innra skýringar	SG	10.09.2014
Dtg.	Nr.	Breytingar	Höfundur Daga

Verkteikning

Hvaleyrarbraut 32, Hafnarfirði

Strendingur ehf. Verkfræðingjónusta Pjarkargata 10-12 - 220 Hafnarfirður Sími 565 5640, Fax 565 5641	Hitakerfi- Gólfhiti	Teknið / Harnaf af
	Grunnmynd 3.hæð 1/2	JW/SG
Höfundur Sigurður Guðmundsson kt. 01003-7599 Símanúmer: 565 5640	Daga	26.11.2010
Málavörð	Númer teikningar	323
1:50	Göngu	