

Sjóflokkur
K: 5,40
opið niður

Grunnmynd milli hæð
1 = 50 mm


Nýjustu breytingar sjá ský

A	Reyndartekning	SHG	12.01.2015
Dtg.	Nr.	Breytingar	Hönnuður
Dags			

Verkteikning

Hvaleyrarbraut 32, Hafnarfirði

Skýringar:
Almennar skýringar sjá teikningu nr.300
DN mál eru lágmarks innanmál lagna.

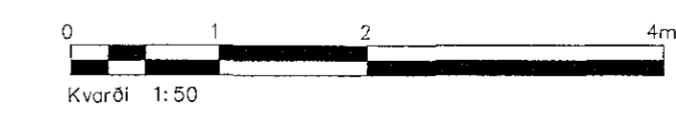

Strendingur ehf. Verkfræðingafélag Fjarðargata 13-15 - 220 Hafnarfirður Sími: 565 5642, Fax: 565 5641	Frérennslí Grunnmynd 2.hæð 1/1
Höfundur Sigurður Guðmundsson kt.1063-7599	Dagur 26.11.2015
Samráðgjafandi	Tekni / Hæðir af JW/SG
Málvarð 1:50	Númer teikningar 304