


SNJÓBRÆÐSLU STOPNLAGNIR P1-R 263x8,7

Snjóbræðslurir sem tengjast í delkistu 3 eru samtals 3185 m á lengd.

KAPLAKRIKI

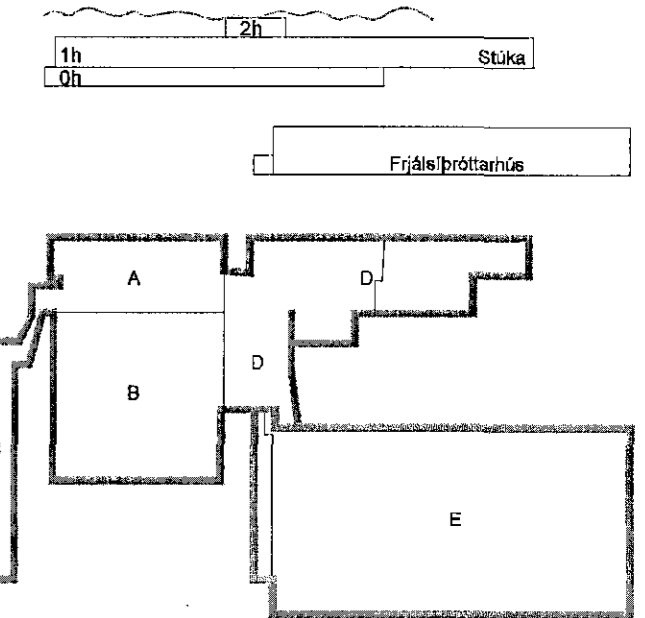

B 17.11.14 Breyting á snjóbræðslu GG/SAS  
 A 23.11.07 Verkeigning KMJ/SAS  
 Útg. Dags. Skýring Hannað/Yfirfarð



VERKFRÆÐISTOFA

BÆJARHÁLIN 20 · 220 HAFNARFJÖRDUR · KENNIT. 710796-2809  
 veb@veb.is · Sími 695 8600 · Fax 695 8610 · www.veb.is

Aríttun sérhönnuðar Sveinn Aki Sveinsson Kf. 230855 550  
 Verkeign: KAPLAKRIKI HAFNARFIRÐI

Verkeign: Lagnir Snjóbræðsla Grunnmynd

Hannað KMJ/BL	Teiknað RS	Yfirfarð SAS	Kvarði 1:100	/ A1	Síða -
Dags: 19.02.07	Verkeign 06811	Teikning P504	Útgáfa B		

BATTERIÐ / ARKITEKTAR