


HÚS 21a - RÚMMYND KJALLARA - 1:50

Samþykkt þann

14. júní 2012

Bygginguálfélagið Hálfarvíð
Fh. Hrólfur S. Gunnlaugsson

ARITUN SAMÞYKKTARÞINGAR

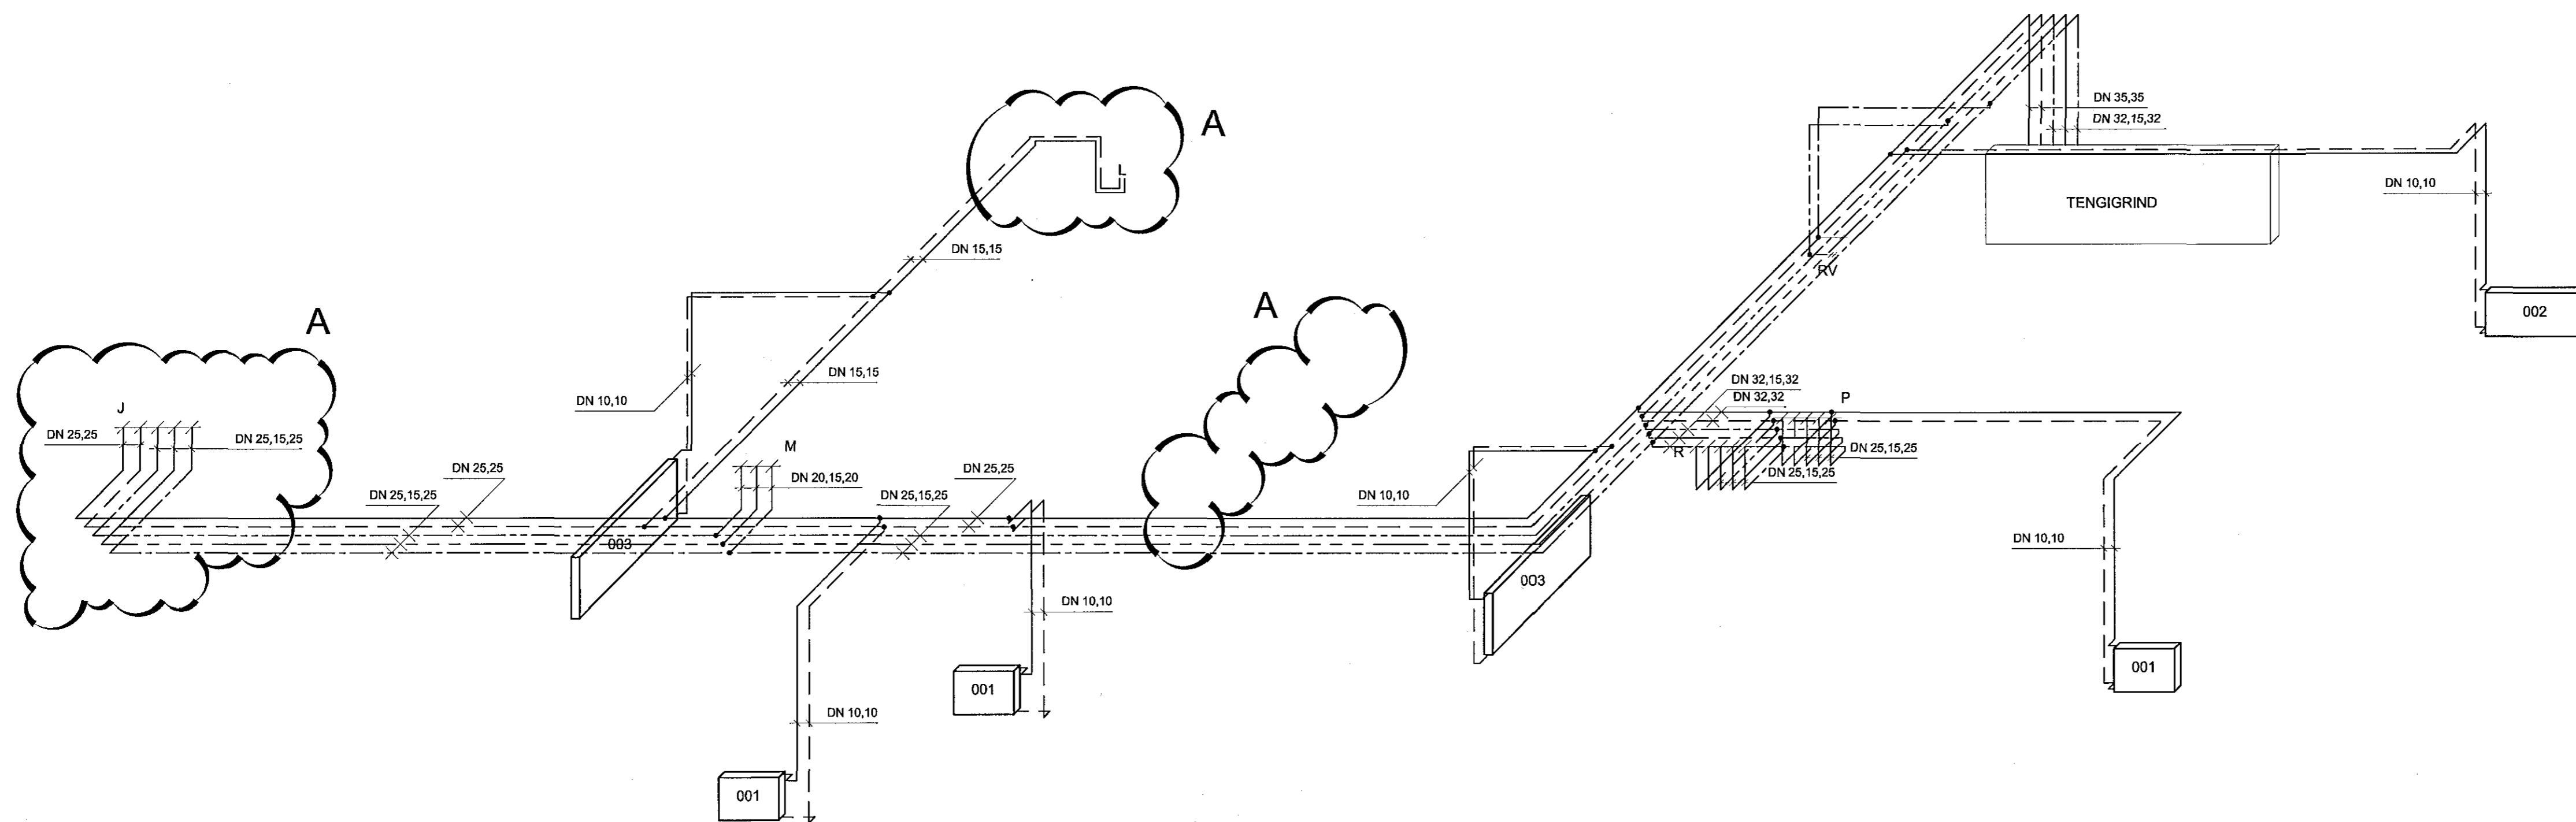

TILVÍSANIR:


ALMENNAR SKÝRINGAR SJÁ BL. NR. L(15-21)_001

A 20.05.2012 LÖGHEITUM STOFNUM BREYTT JB JB
DR. DASS. GREYTRÓR REKSL. TEKSL.

NORÐURBAKKI 21a

BRIFA- OG HITAKERFI
RÚMMYNDIR
KJALLARI

MKV.: 1:50
DAGS: 14.08.2008
HANNASTÉKNI: JBGG
VERÐM.: 05104

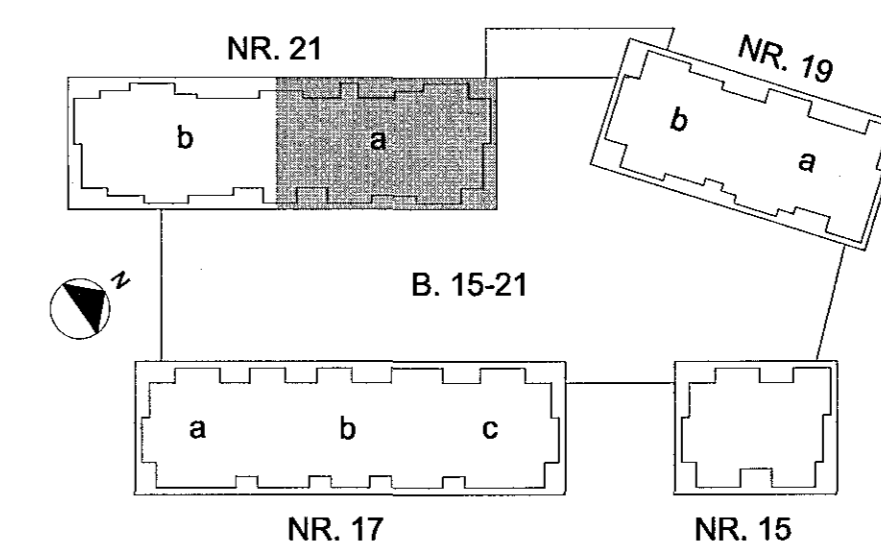

YFIRFARÐ: JB
SAMÞYKKT: *Hrólfur S. Gunnlaugsson*
KENNITALA: 130657-4439
TEKNI-NR.: L(21a)_440



Kennitala: 609105-1400
Höfnarvegur 11, 201 Höfn
Sími: 517-3590
Vefvang: www.conis.is