


HÚS 21b - RÚMMYND KJALLARA - 1:50

Sampykkt þann

14. júní 2012

Byggingafræðingur í Hafnarhlíð
P.H. Höfður S. Gunnlaugsson

ÁRTUN SAMÞYKKTARFRÆÐINGAR

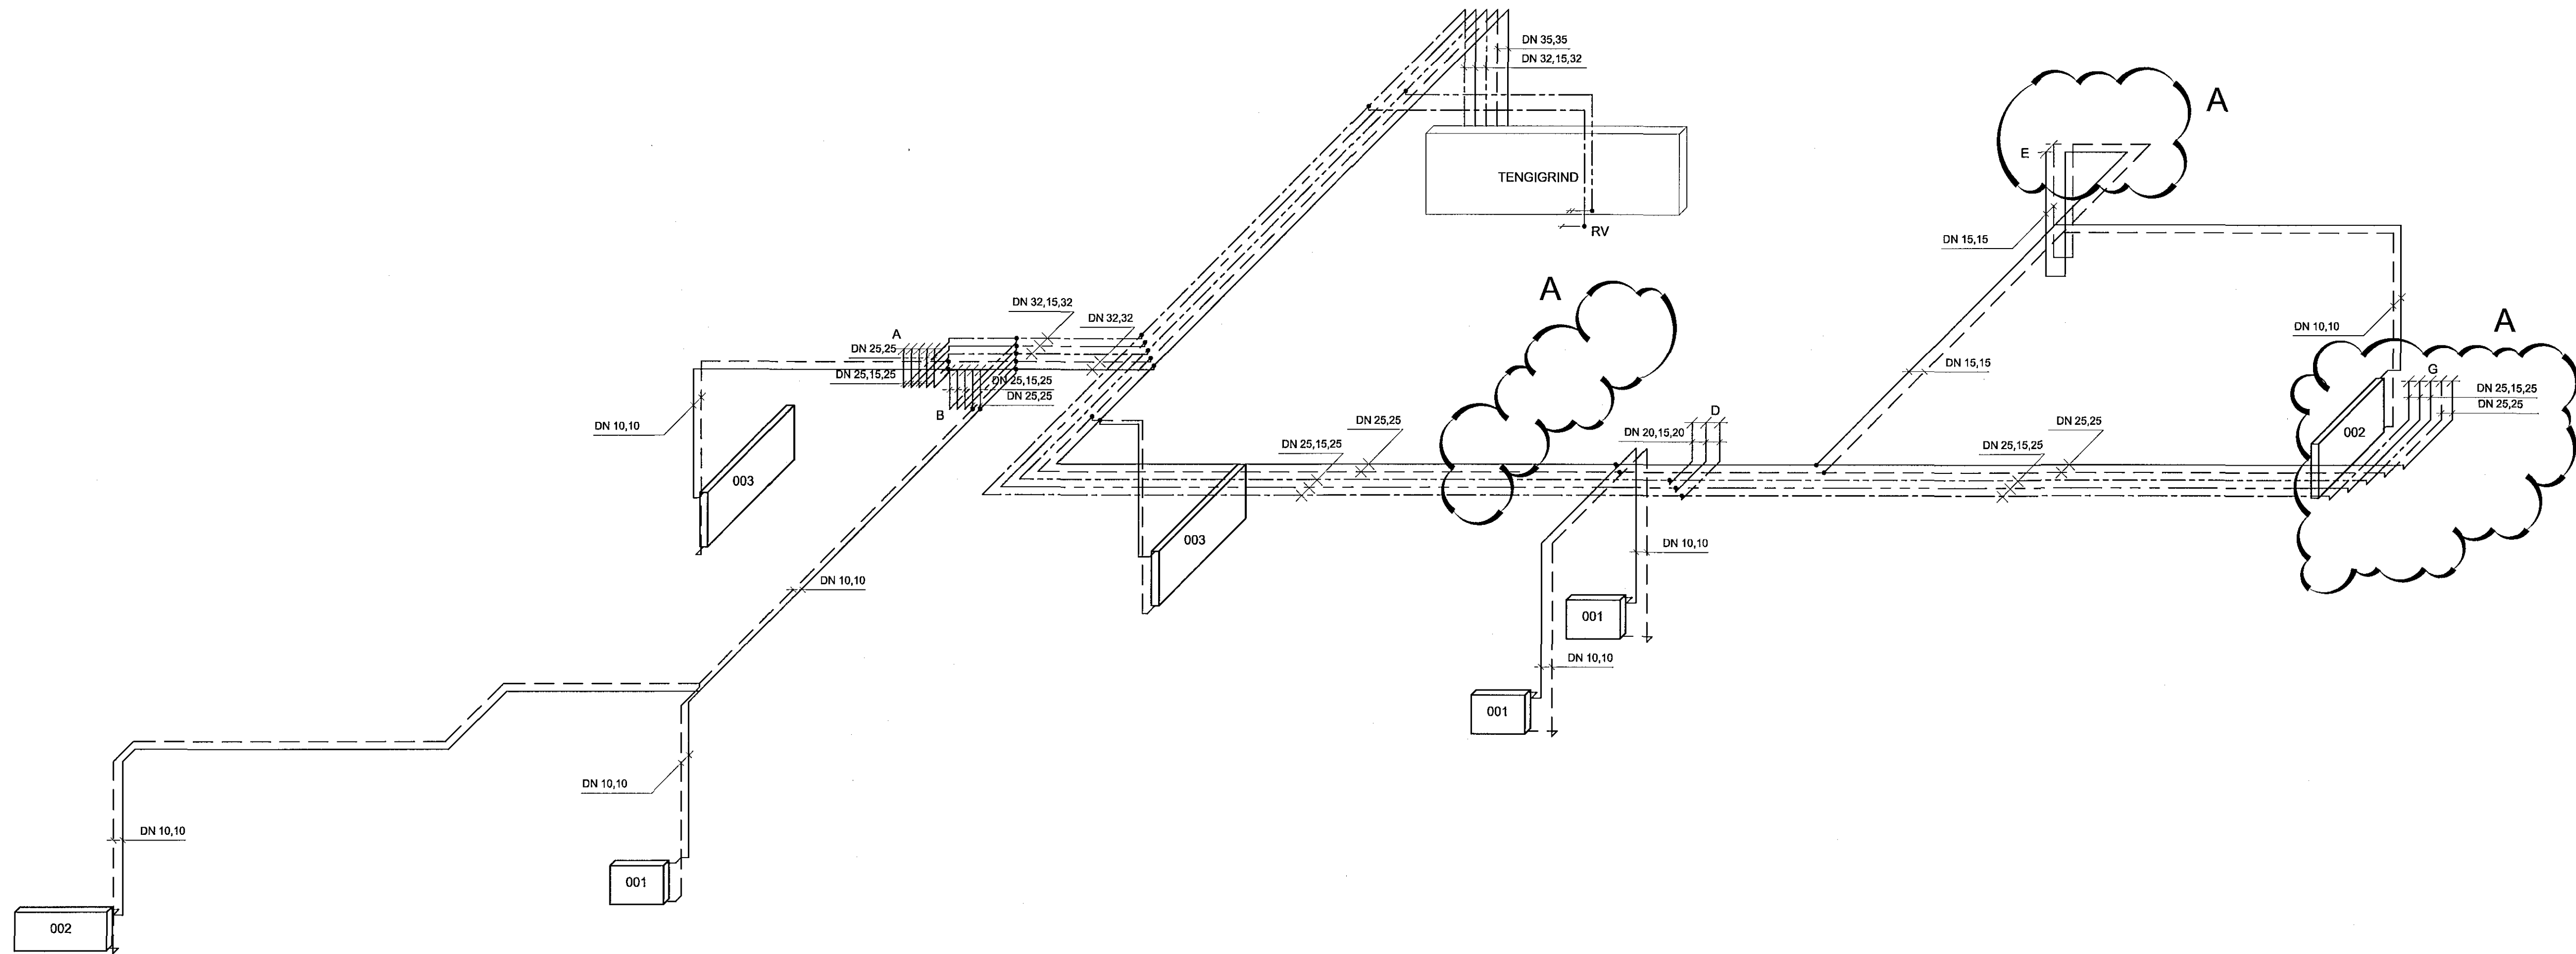

TILVÍSANIR:

ALMENNAR SKÝRINGAR SJÁ BL. NR. L(15-21)_001

A - 20.05.2012 LÖRHÉTTUM STOFNUM BREYTT JB
 BR. DAGS. BREYTING REIKN. TEKN.

NORÐURBAKKI 21b


ÞRIFA- OG HITAKERFI
 RÚMMYNDIR
 KJALLARI

MKV: 1:50

DAGS: 14.08.2008

HANNAÐURTEKNI: JB/GS

VERKNI: 05104

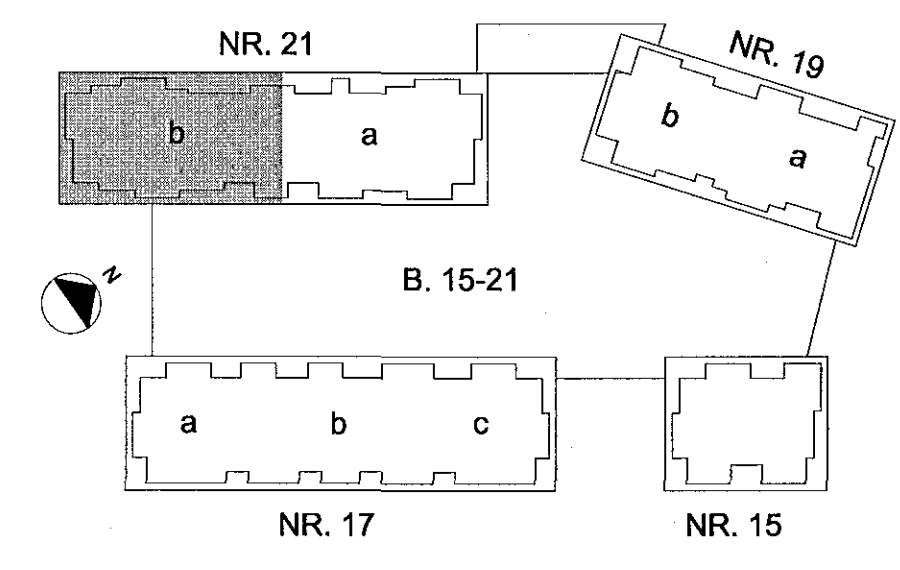

YFRFARND: JB	<p>Conis VERKFRÆÐINGAÐJÓF</p> <p>Kennitala: 60105-1400 Húsnúmer: 11, 201 Höfðavogur Sími: 517-3000 Veffang: www.conis.is</p>
SAMÞYKKT: <i>Gunnlaugsson</i>	
KENNITALA: 130527-4429	
TEKNI NR: L(21b)_441	