


DALSHRAUN 3

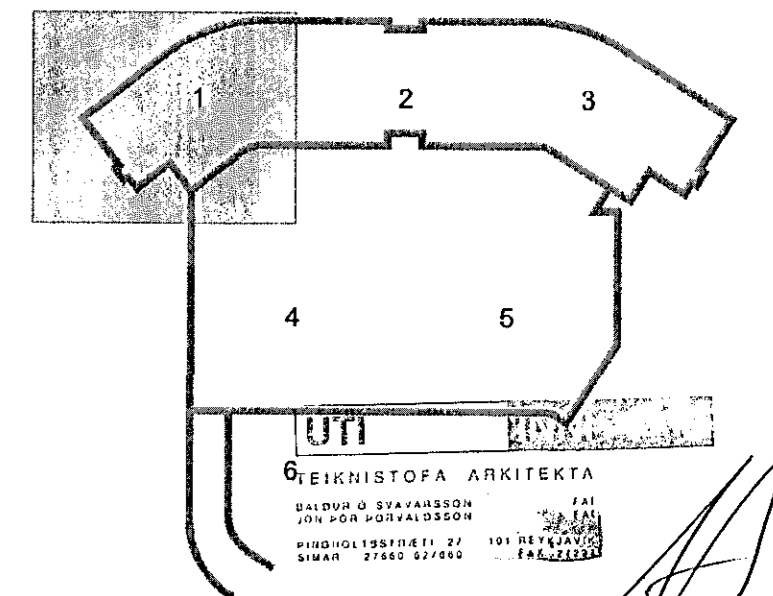

D	01.10.14	Búnaður númeraður	BSG/ÖG
C	22.01.14	Reyndartekning	BSG/ÖG
B	12.08.13	Ýmsar breytingar	JAR/AR
A	09.07.13	Vegna innréttinga skrifstofurýmis Valtor	JAR/ÖG
Úg.	Dags.	Skýring	Hanna Yfirfarð



VERKFRÆÐISTOFA

BÆJARHRAUN 20 • 220 HAFNARFJÖRÐUR • KENNIT. 710796-2899
vsb@vsb.is • Sími 565 8600 • Fax 565 8610 • www.vsb.is

Aritun sérhönnuðar
Örn Guðmundsson
Kt: 220961 2739 • orn@vsb.is

Verkefni
DALSHRAUN 3
HAFNARFIRÐI

Verkefni
Rafkerfi
Brunaviðvörðunarkerfi 3.hæð
Grunnmynd 1

Hannað	Teiknað	Yfirfarið	Kvarði	Síða
VD	VD	BSG	1:50	/ A1
Dags.	Verkefni	Teikning	Útgáfa	
03.06.2008	07244	R5 031	D	