



DALSHRAUN 3

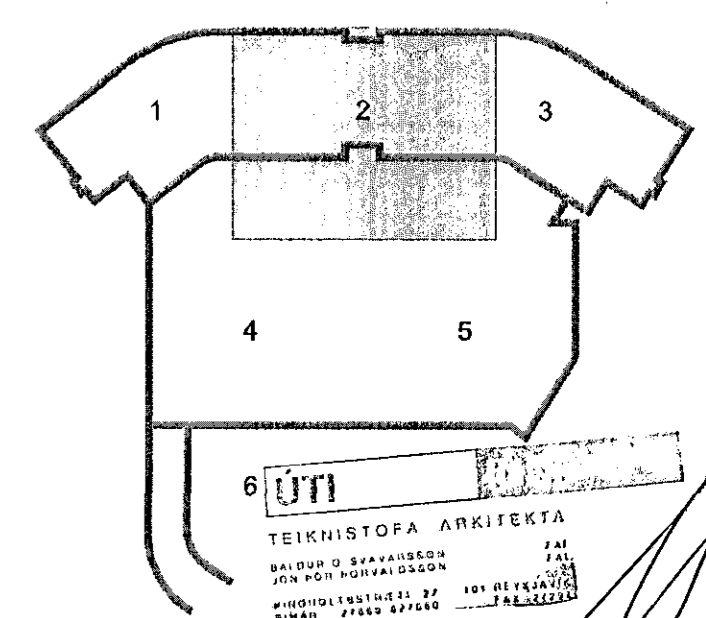

E	01.10.14	Búnaður númeraður	BSG/ÖG
D	22.01.14	Reyndartekning	BSG/ÖG
C	27.08.13	Lagnaleiðir, skýjarar ofan við loft	BSG/ÖG
B	12.08.13	Ýmsar breytingar	JAR/JAR
A	09.07.13	Vegna innréttinga skrifstofuráttis Vailtor	VD/ÖG
Utg.	Dags.	Skýring	Hannað/Yfirfarð

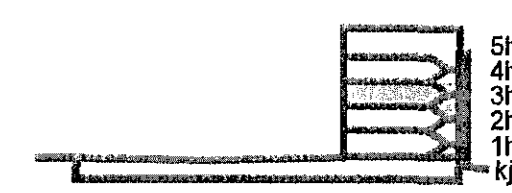

VERKFRÆÐISTOFA

B/E: JARHRAUN 20 • 220 HAFNARFJÖRÐUR • KENNIT. 710796-2899
 vsb@vsb.is • Sími 585 8600 • Fax 585 8610 • www.vsb.is

Aritun	sáhöfundur	Öm Guðmundsson								
Verkefni	Verkefni	DALSHRAUN 3								
Verkefni	Verkefni	HAFNARFIRÐI								
Verkefni	Verkefni	Rafkerfi								
Verkefni	Verkefni	Brunaviðvörðunarkerfi 3.hæð								
Verkefni	Verkefni	Grunnmynd 2								
Hannað	VD	VD	Teiknað	VD	Yfirfarð	BSG	Kvarði	1:50	SíAa	-
Dags.	03.06.2008	Verkefni	07244	Teikning	R5	Ö32	Utgáfa	E		