


Byggingafulltrúi Hafnarfjarðar
Móttekið þann
25 NOV 2014

DALSHRAUN 3

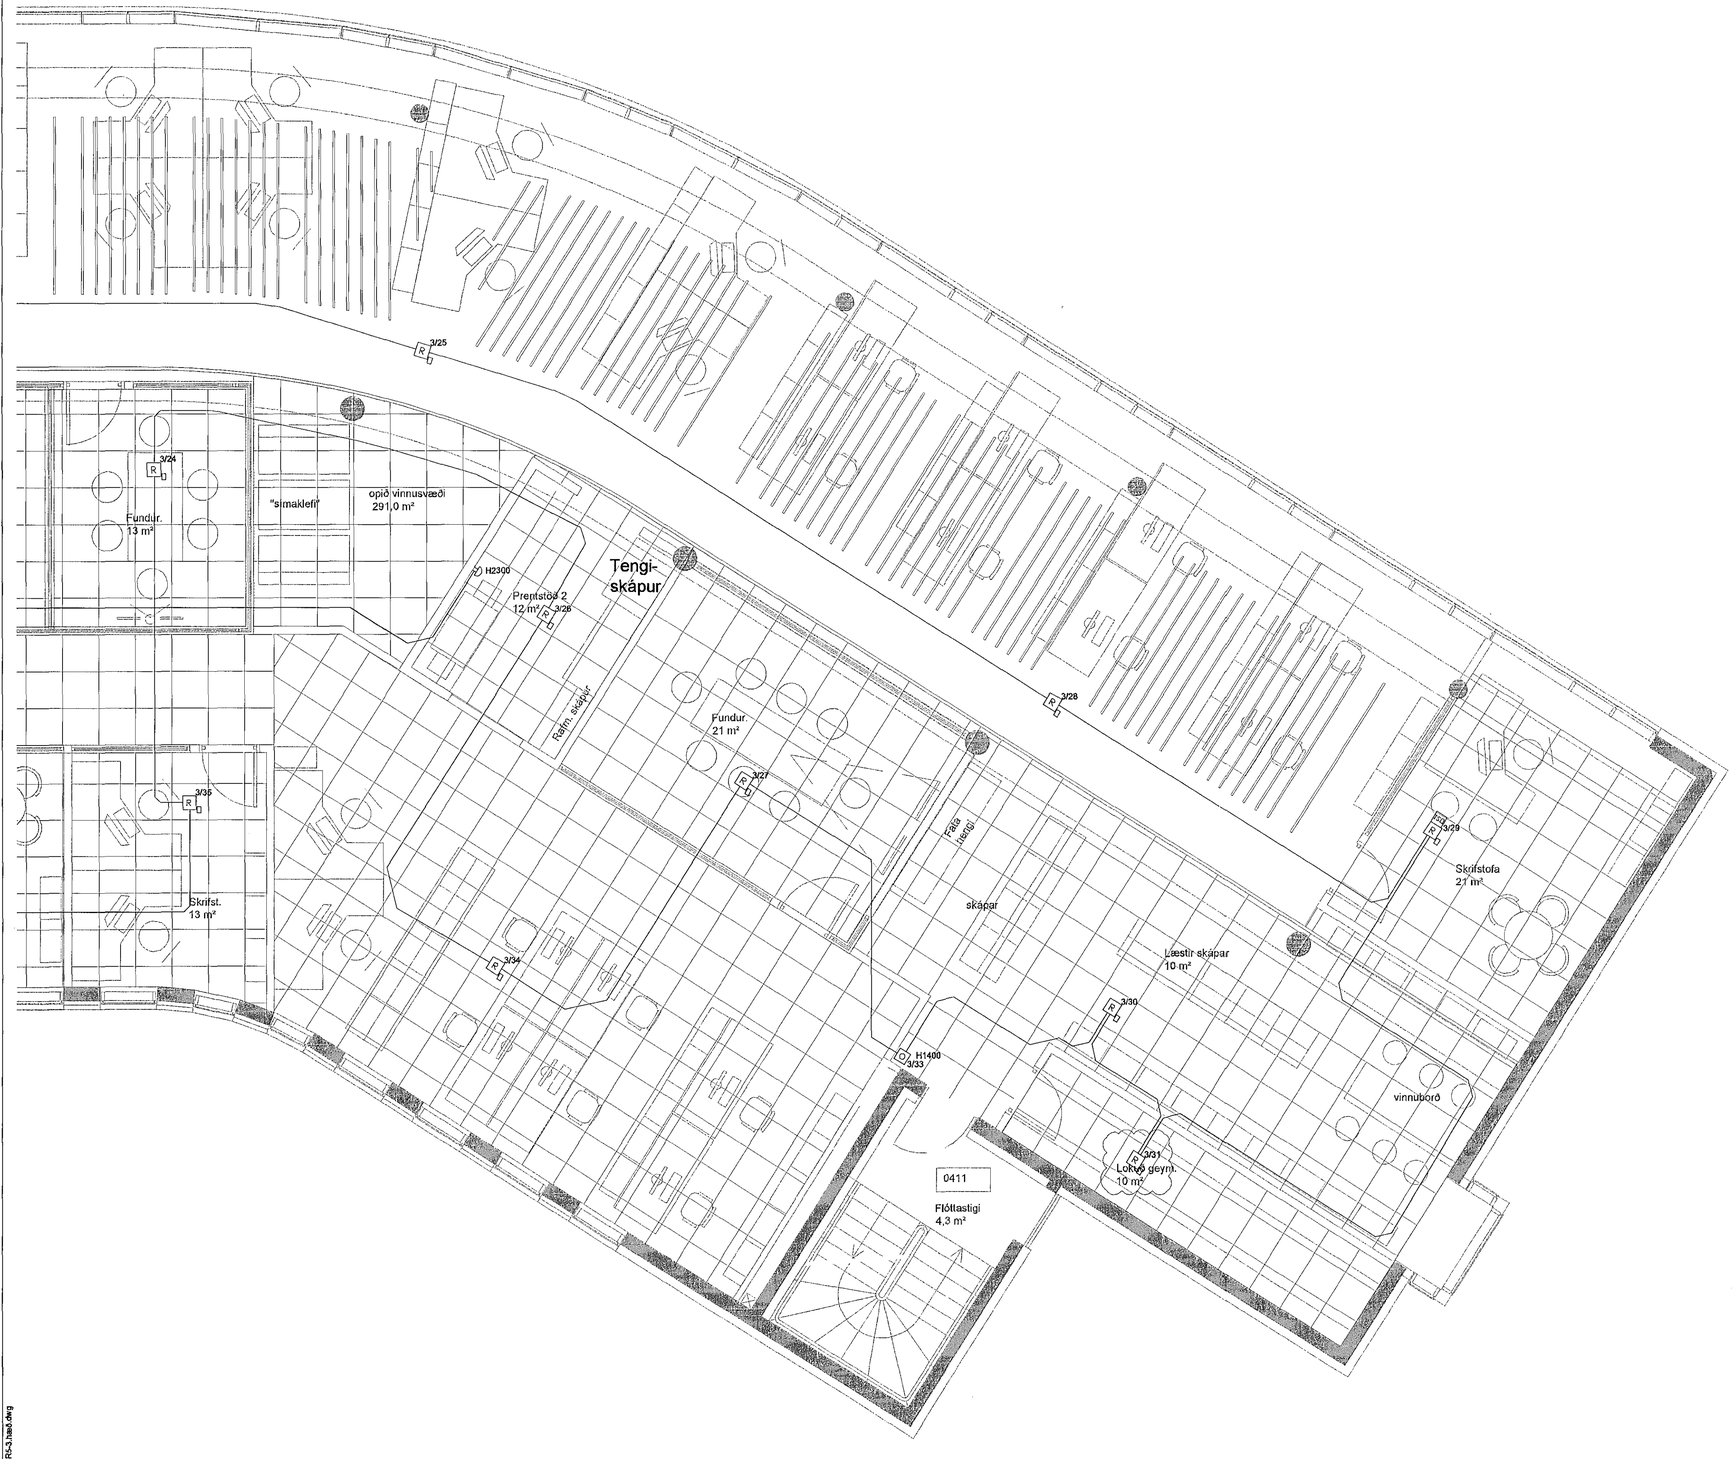


EIKNISTOFA ARKITEKTA

| | | | |
|---|---|---|---|
| D | 01.10.14 | Búnaður númeraður, bætt við skynjara | BSG/ÓG |
| C | 22.01.14 | Reyndarteikning | BSG/ÓG |
| B | 12.08.13 | Ýmsar breytingar | JAR/JAR |
| A | 09.07.13 | Vegna innréttinga skrifstofurýmis Valitor | VD/ÓG |
| Útg. | Dags. | Skýring | Hannað/Yfirfarið |

**VSB**

**VERKFRÆÐISTOFA**

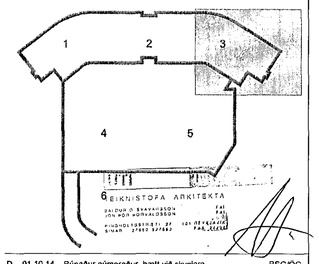BÆJARHRAUN 20 • 220 HAFNARFJÖRÐUR • KENNIT. 710796-2899
vsb@vsb.is • Sími 585 8600 • Fax 585 8610 • www.vsb.is

Áritun séfræðimenntaðar
Óm Guðmundsson
Kt: 220961 2739 • orn@vsb.is

Verkheiti
DALSHRAUN 3
HAFNARFIRÐI

Verkhluti
Rafkerfi
Brunaviðvörunarkerfi 3.hæð
Grunnmynd 3

| Hannað | Teiknað | Yfirfarið | Kvarði | | Stærð |
|---|---|---|---|---|---|
| VD | VD | BSG | 1:50 | / A1 | - |
| Dags. | | Verkefni | Teikning | | Útgáfa |
| 03.06.2008 | | 07244 | R5 033 | | D |

V:\2007\07244\T\07244-Dalshraun 3\Sheets\Raf\07244-R5-3.hæð.dwg