Byggingafulltrúi Hafnarfjarðar
Móttekið þann
25 NOV 2014

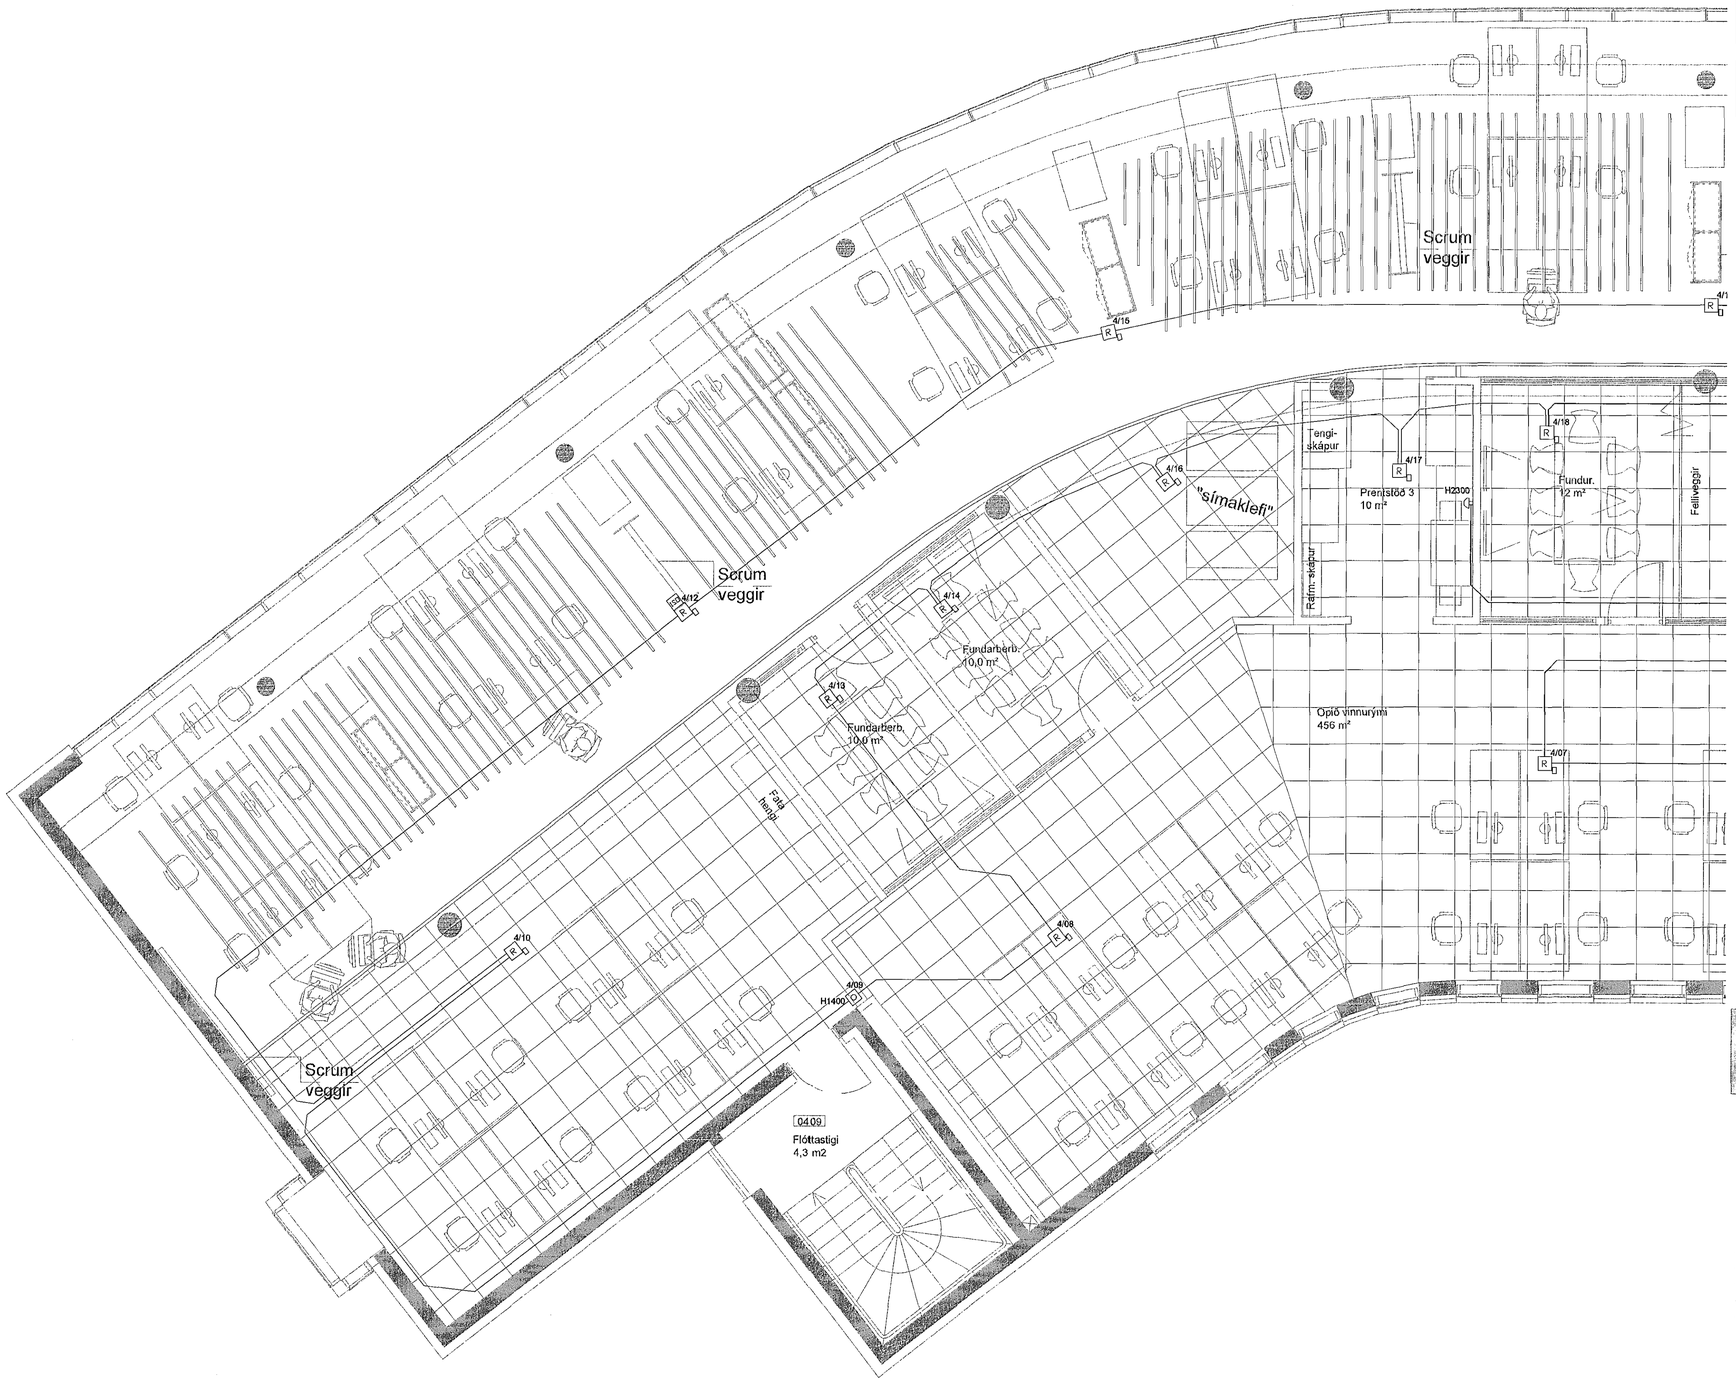

DALSHRAUN 3

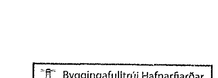

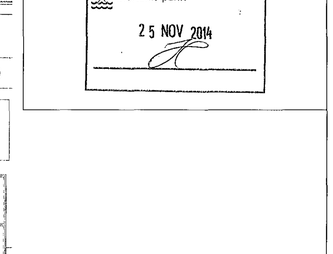

TEIKNISTOFA ARKITEKTA
G. ÓM G. BARKARSSON
JÓN HÖR KRISTJÁNSSON

D	01.10.14	Búnaður númeraður BSG/ÖG
C	22.01.14	Reyndarteikning BSG/ÖG
B	12.08.13	Ýmsar breytingar JAR/JAR
A	08.07.13	Vegna innréttinga skrifstofurýmis Valitor JAR/ÖG
Útg.	Dags.	Skýring Hannað/Yfirfarið

VSB
VERKFRÆÐISTOFA

BÆJARHRAUN 20 • 220 HAFNARFJÖRÐUR • KENNIT. 710796-2899
vsb@vsb.is • Sími 585 8600 • Fax 585 8610 • www.vsb.is

Áritun sérhönnuðar
Óm Guðmundsson
Kt: 220961 2739 • om@vsb.is

Verkheiti
DALSHRAUN 3
HAFNARFIRÐI

Verkhluti
Rafkerfi
Brunaviðvörunarkerfi 4.hæð
Grunnmynd 1

Hannað	Teiknað	Yfirfarið	Kvarði		Síða
VD	VD	BSG	1:50	/ A1	-
Dags.		Verkefni	Teikning		Útgáfa
03.06.2008		07244	R5 041		D

V:\2007\07244\IT\07244-Dalshraun 3\Sheets\R5\07244-R5-4.hæð.dwg