



DALSHRAUN 3

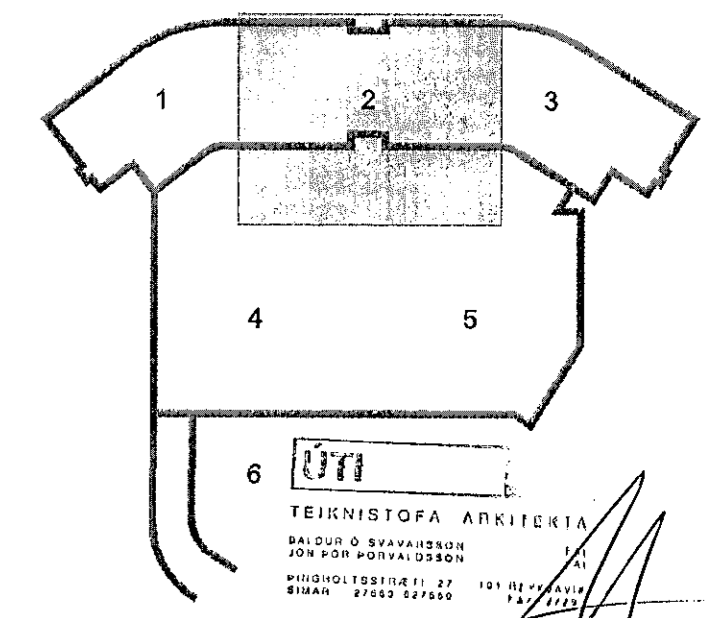

E	01.10.14	Búnaður númeraður, bætt við skygjurum	BSG/ÖG
D	22.01.14	Reyndartekning	BSG/ÖG
C	27.08.13	Lagnaleiðir, skynjarar ofan við loft	BSG/ÖG
B	12.08.13	Ymsar breytingar	JAR/JAR
A	09.07.13	Vegna innréttinga skrifstofuymis Valtors	JAR/ÖG
Útg.	Dags.	Skýring	Hannað/Yfirfarið

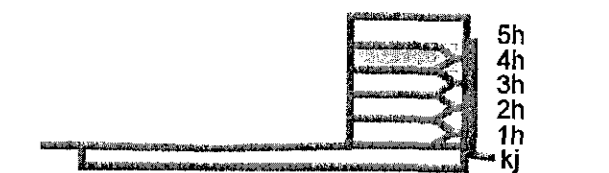

VERKFRÆÐISTOFA

BÆJARHRAUN 20 • 220 HAFNARFJÖRDUR • KENNIT. 710796-2899
vsb@vsb.is • Sími 585 8600 • Fax 585 8810 • www.vsb.is

Artun sérhönnuðar	Om Guðmundsson	Kl: 220961 2739 • om@vsb.is
Verkefni	DALSHRAUN 3 HAFNARFIRÐI	
Verkhúsi	Rafkerfi Brunaviðvörðunarkerfi 4.hæð Grunnmynd 2	
Hannað	Teknað	Yfirfarið
VD	VD	ÖSG
Dags	03.06.2008	07244
		R5 042
		1:50
		/A/
		Síða
		Útgáfa
		E