



DALSHRAUN 3

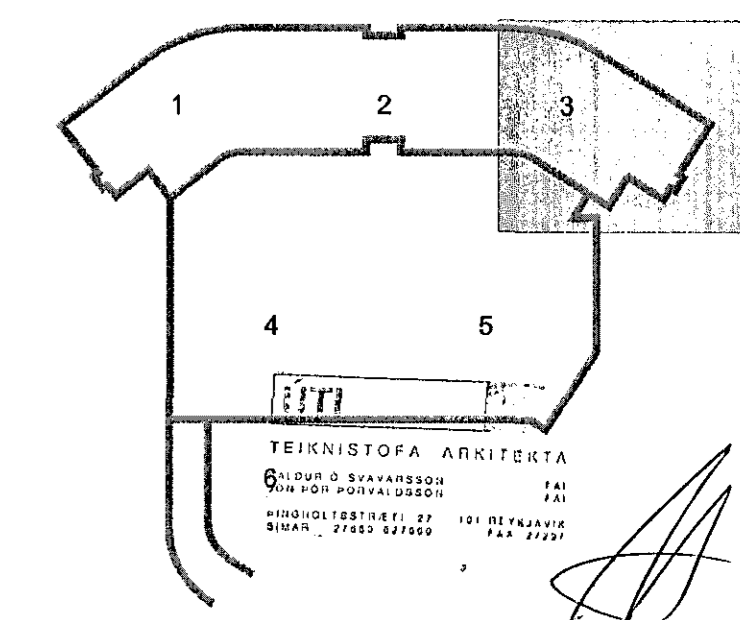

D	01.10.14	Bónaður númeraður	BSG/ÖG
C	22.01.14	Reyndartekning	BSG/ÖG
B	12.08.13	Ymsar brýtingar	JAR/JAR
A	09.07.13	Vegna innréttinga skrifstofuymis Valför	JAR/ÖG
Öfg.	Dags.	Skýring	Hannað/Yfirfarir

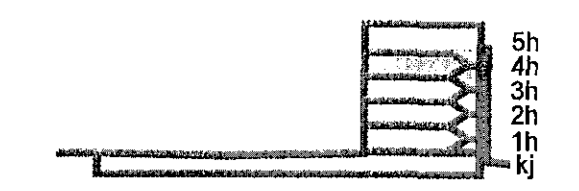

VERKFRÆÐISTOFA

BÚEJARRHRAUN 20 • 220 HAFNARFJÖRÐUR • KENNIT. 710796-2399  
vsb@vsb.is • Sími 585 8600 • Fax 585 8610 • www.vsb.is

Aritun sérhönnuðar				
Örn Guðmundsdóttir				
Verkhelti				
DALSHRAUN 3				
HAFNARFIRÐI				
Verkhelti				
Rafkerfi				
Brunaviðvörðunarkerfi 4.hæð				
Grunnmynd 3				
Hannad	Teiknad	Yfirfarir	Kvartil	Síða
VD	VD	BSG	1:50	/ A1
Dags	Verkhelti	Teikning	Útgáfa	
03.06.2008	07244	R5 043	D	

V:\2007\07244\1\07244-Dalshraun 3\Sheets\FR07244-R5-4.hæð.dwg