


Samþykkt þann

25. feb. 2015

Byggingafræðingur í Hafnarfirði
FSA, Hrólfur S. Gunnlaugsson

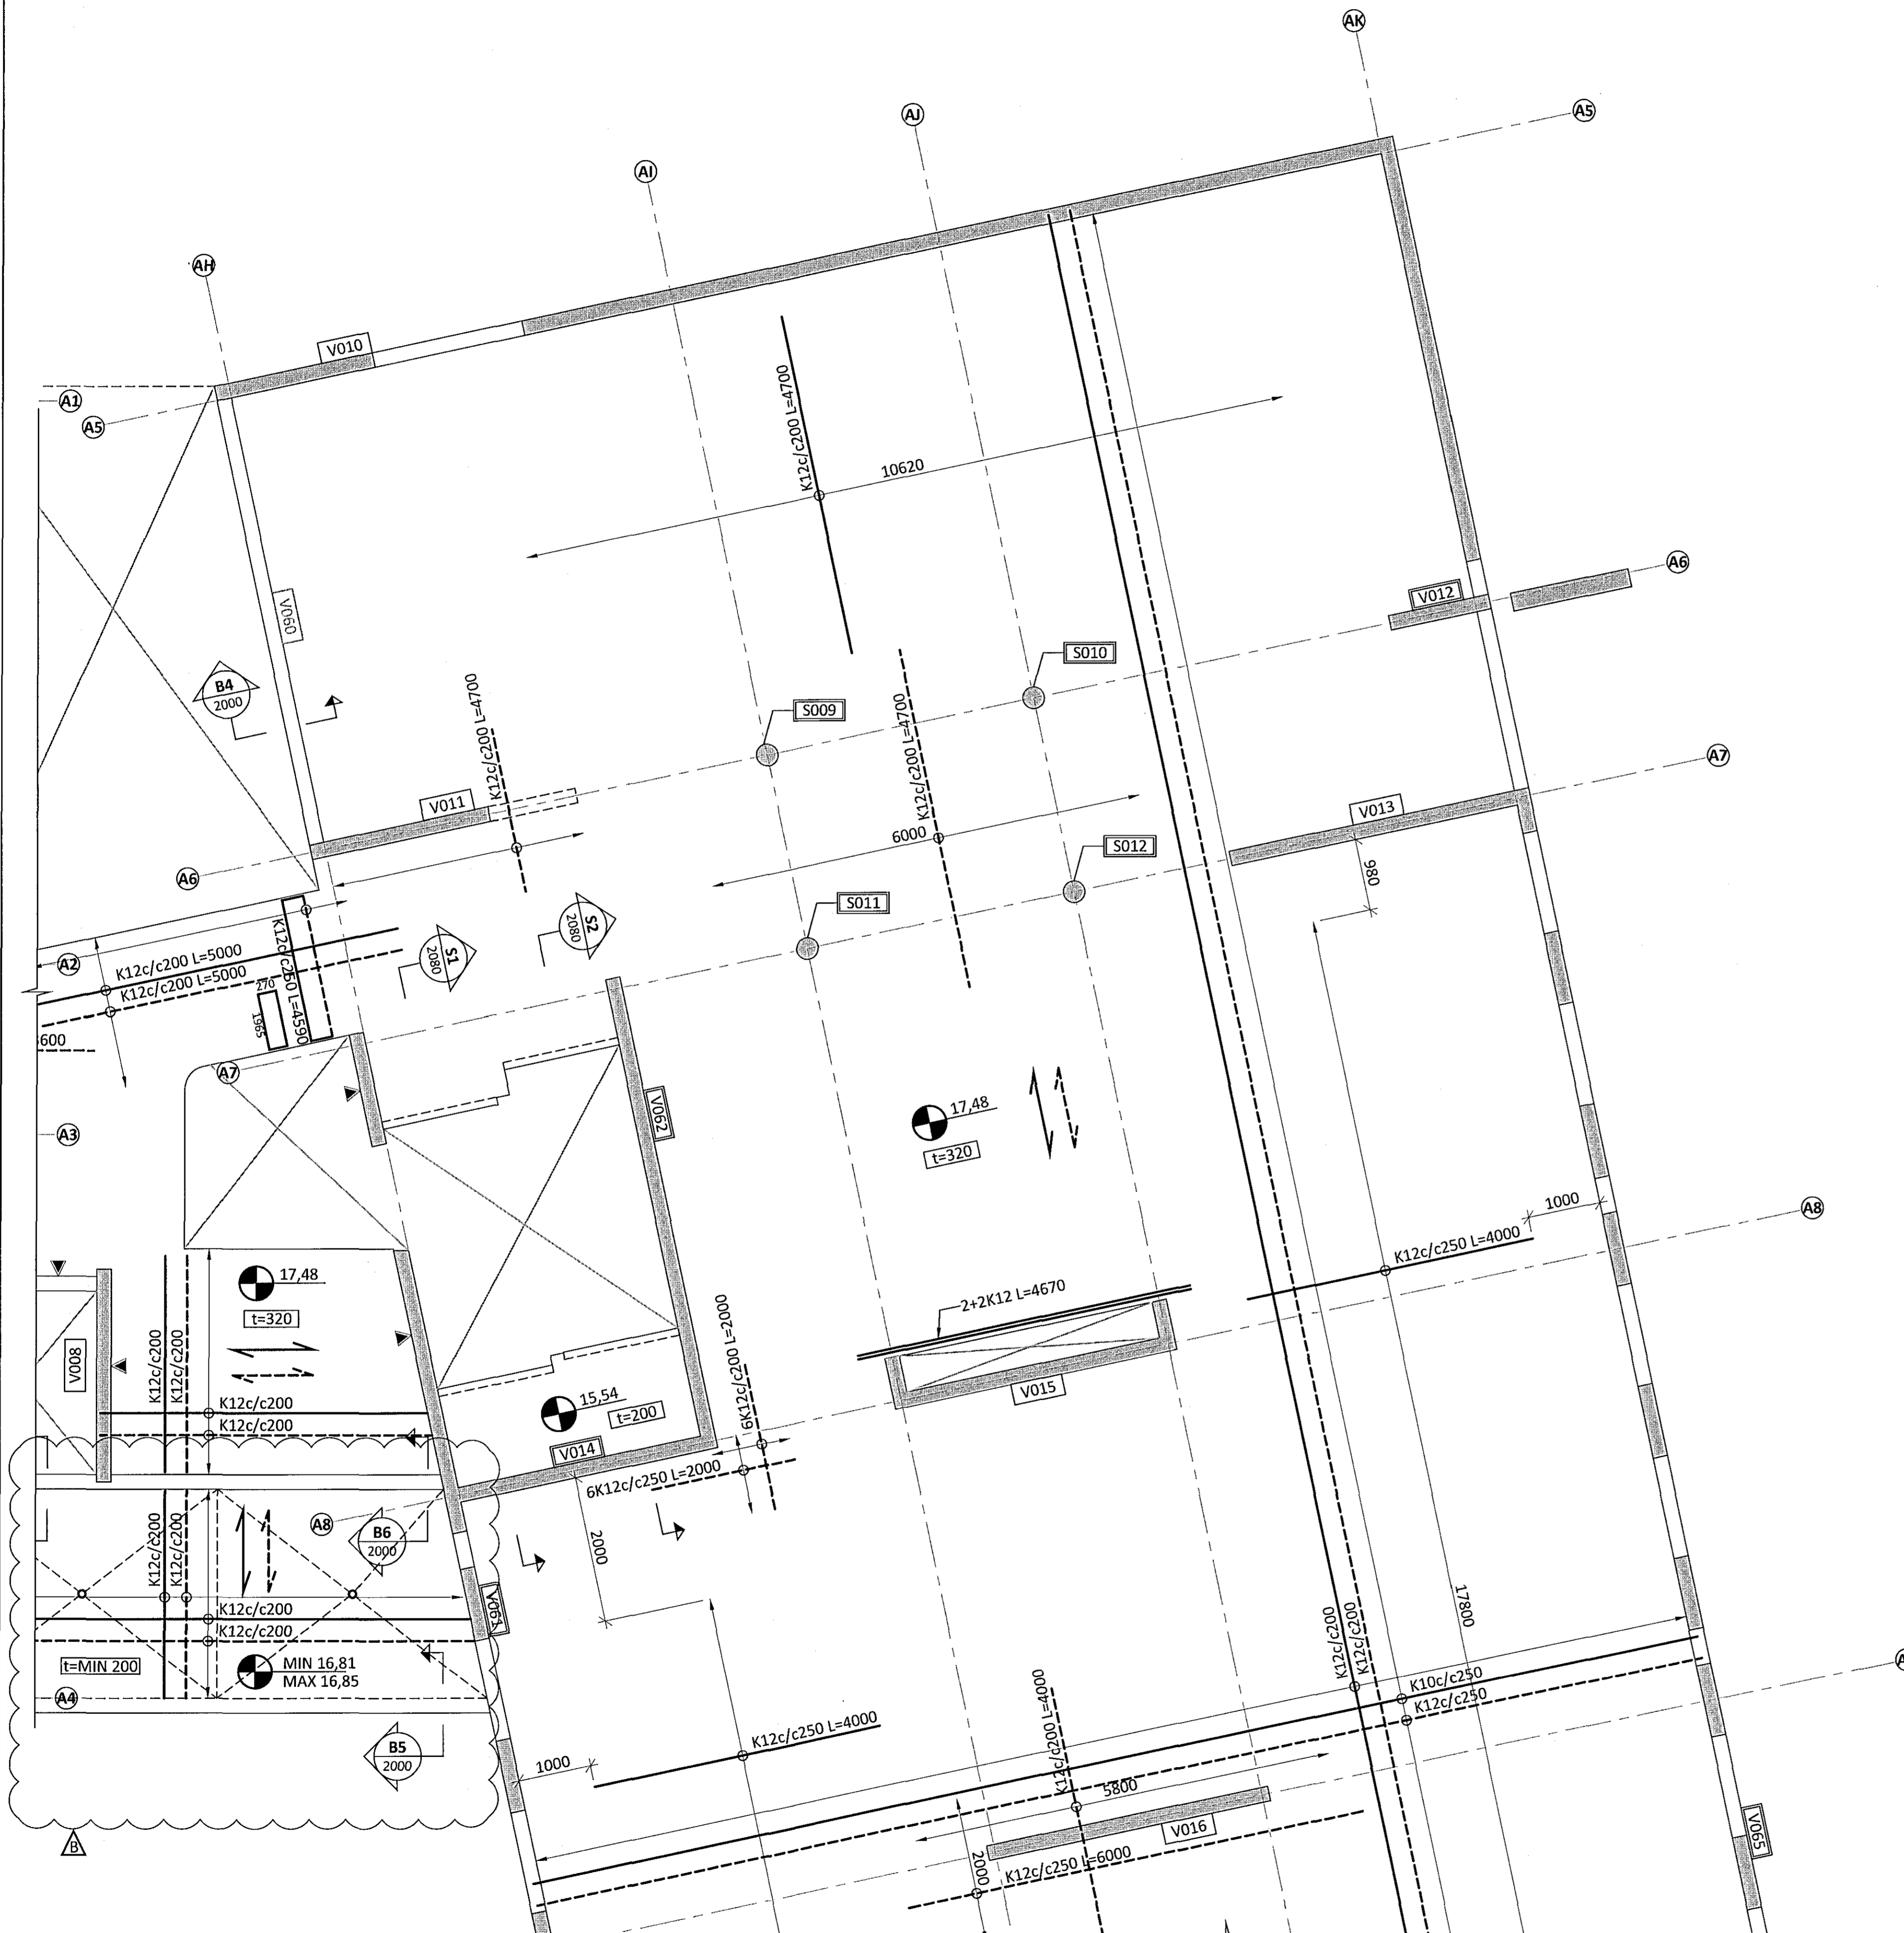

SKÝRINGAR:

- ÖLL MÁL ERU Í MILLIMETRUM OG ALLIR KÓTAR ERU Í METRUM - UPPGEFNIR KÓTAR Á GRUNNMYNDUM ERU ALLTAF MIÐADIR VIÐ EFRI BRÚN STEYPU
- SJÁ TEIKNINGU 1-A000 FYRIR ALMENNAR SKÝRINGAR
- SJÁ TEIKNINGU 1-2000 FYRIR ALMENN SNID Í PLÖTUR
- SJÁ TEIKNINGU 1-3001 TIL 3006 FYRIR HLIÐARMYNDIR VEGGJA
- HLUTI JÁRNABENDINGAR Í VEGGJUM SEM SKILGREIND ER Á HLIÐARMYNDUM (TEIKNINGAR 1-3000+) GETUR VERIÐ INNAN PLÖTU OG SKAL VERKTAKI ÞVÍ KYNNA SÉR VEL BENDINGU Í VEGGJUM ÁÐUR EN PLÖTUR ERU STEYPTAR.
- EF STAÐSETNING JÁRNABENDINGAR ER EKKI MÁLSETT Á GRUNNMYND SKAL ALMENNT GERT RÁÐ FYRIR AD HÚN SÉ MIÐJUSETT YFIR ÁSETUM EDA MITT Á MILLI ÁSETA.
- SJÁ GATAPLÖN FRÁ FERLI FYRIR STÆRD OG STAÐSETNINGU GATA Í PLÖTUR OG VEGGI

TÁKN:

- VEGGUR EDA BITI OFAN Á PLÖTU EDA BROT Í EFRI BRÚN PLÖTU
- ▲ SJÓNSTEYPU ÁFERÐ PEIRRA HLIÐAR SEM PÍLA BENDIR Á. SJÁ TEIKNINGAR ARKITEKTS
- VXXX VEGGUR MEÐ GRUNNBENDINGU SKILGREINDUR Á TEIKNINGU 1-3500
- VXXX VEGGUR SEM TEKIN ER HLIÐARMYND AF Á TEIKNINGUM 1-3001+
- SXXX SÚLA - BENDING SÝND Á TEIKNINGU 1-3502



ÁRITUN ADALYFIRINGAR: *Outa* KT. 04251-3019

B	26.01.15	SKYGGNI BREYTT	
A	20.10.14	VEGG V008 BREYTT	
BR.	DAGS.	BREYTING	SAMP.



FLUGVELLIR 1 HAFNARFIRÐI
NÝBYGGING
BURÐARVIRKI
PLATA YFIR 1. HÆÐ
GRUNNMYND

SAMPYKKT *Outa* KT. 121260-4689

HÖNNUNDIR	YFIRFARIÐ	DAGS. ÚTG.	DAGS. BREYTT.
ÞÓ	HE	22.09.14	26.01.15
MIKV.	VERKNR.	TEIKN. NR.	BREYTT.
1:50	14014	1 - 1104	B