


Sampykkt þann
20. nóv. 2014
Byggingarfulltrúi / Hafnarfirði
F. Höfður S. Gunnlaugsson

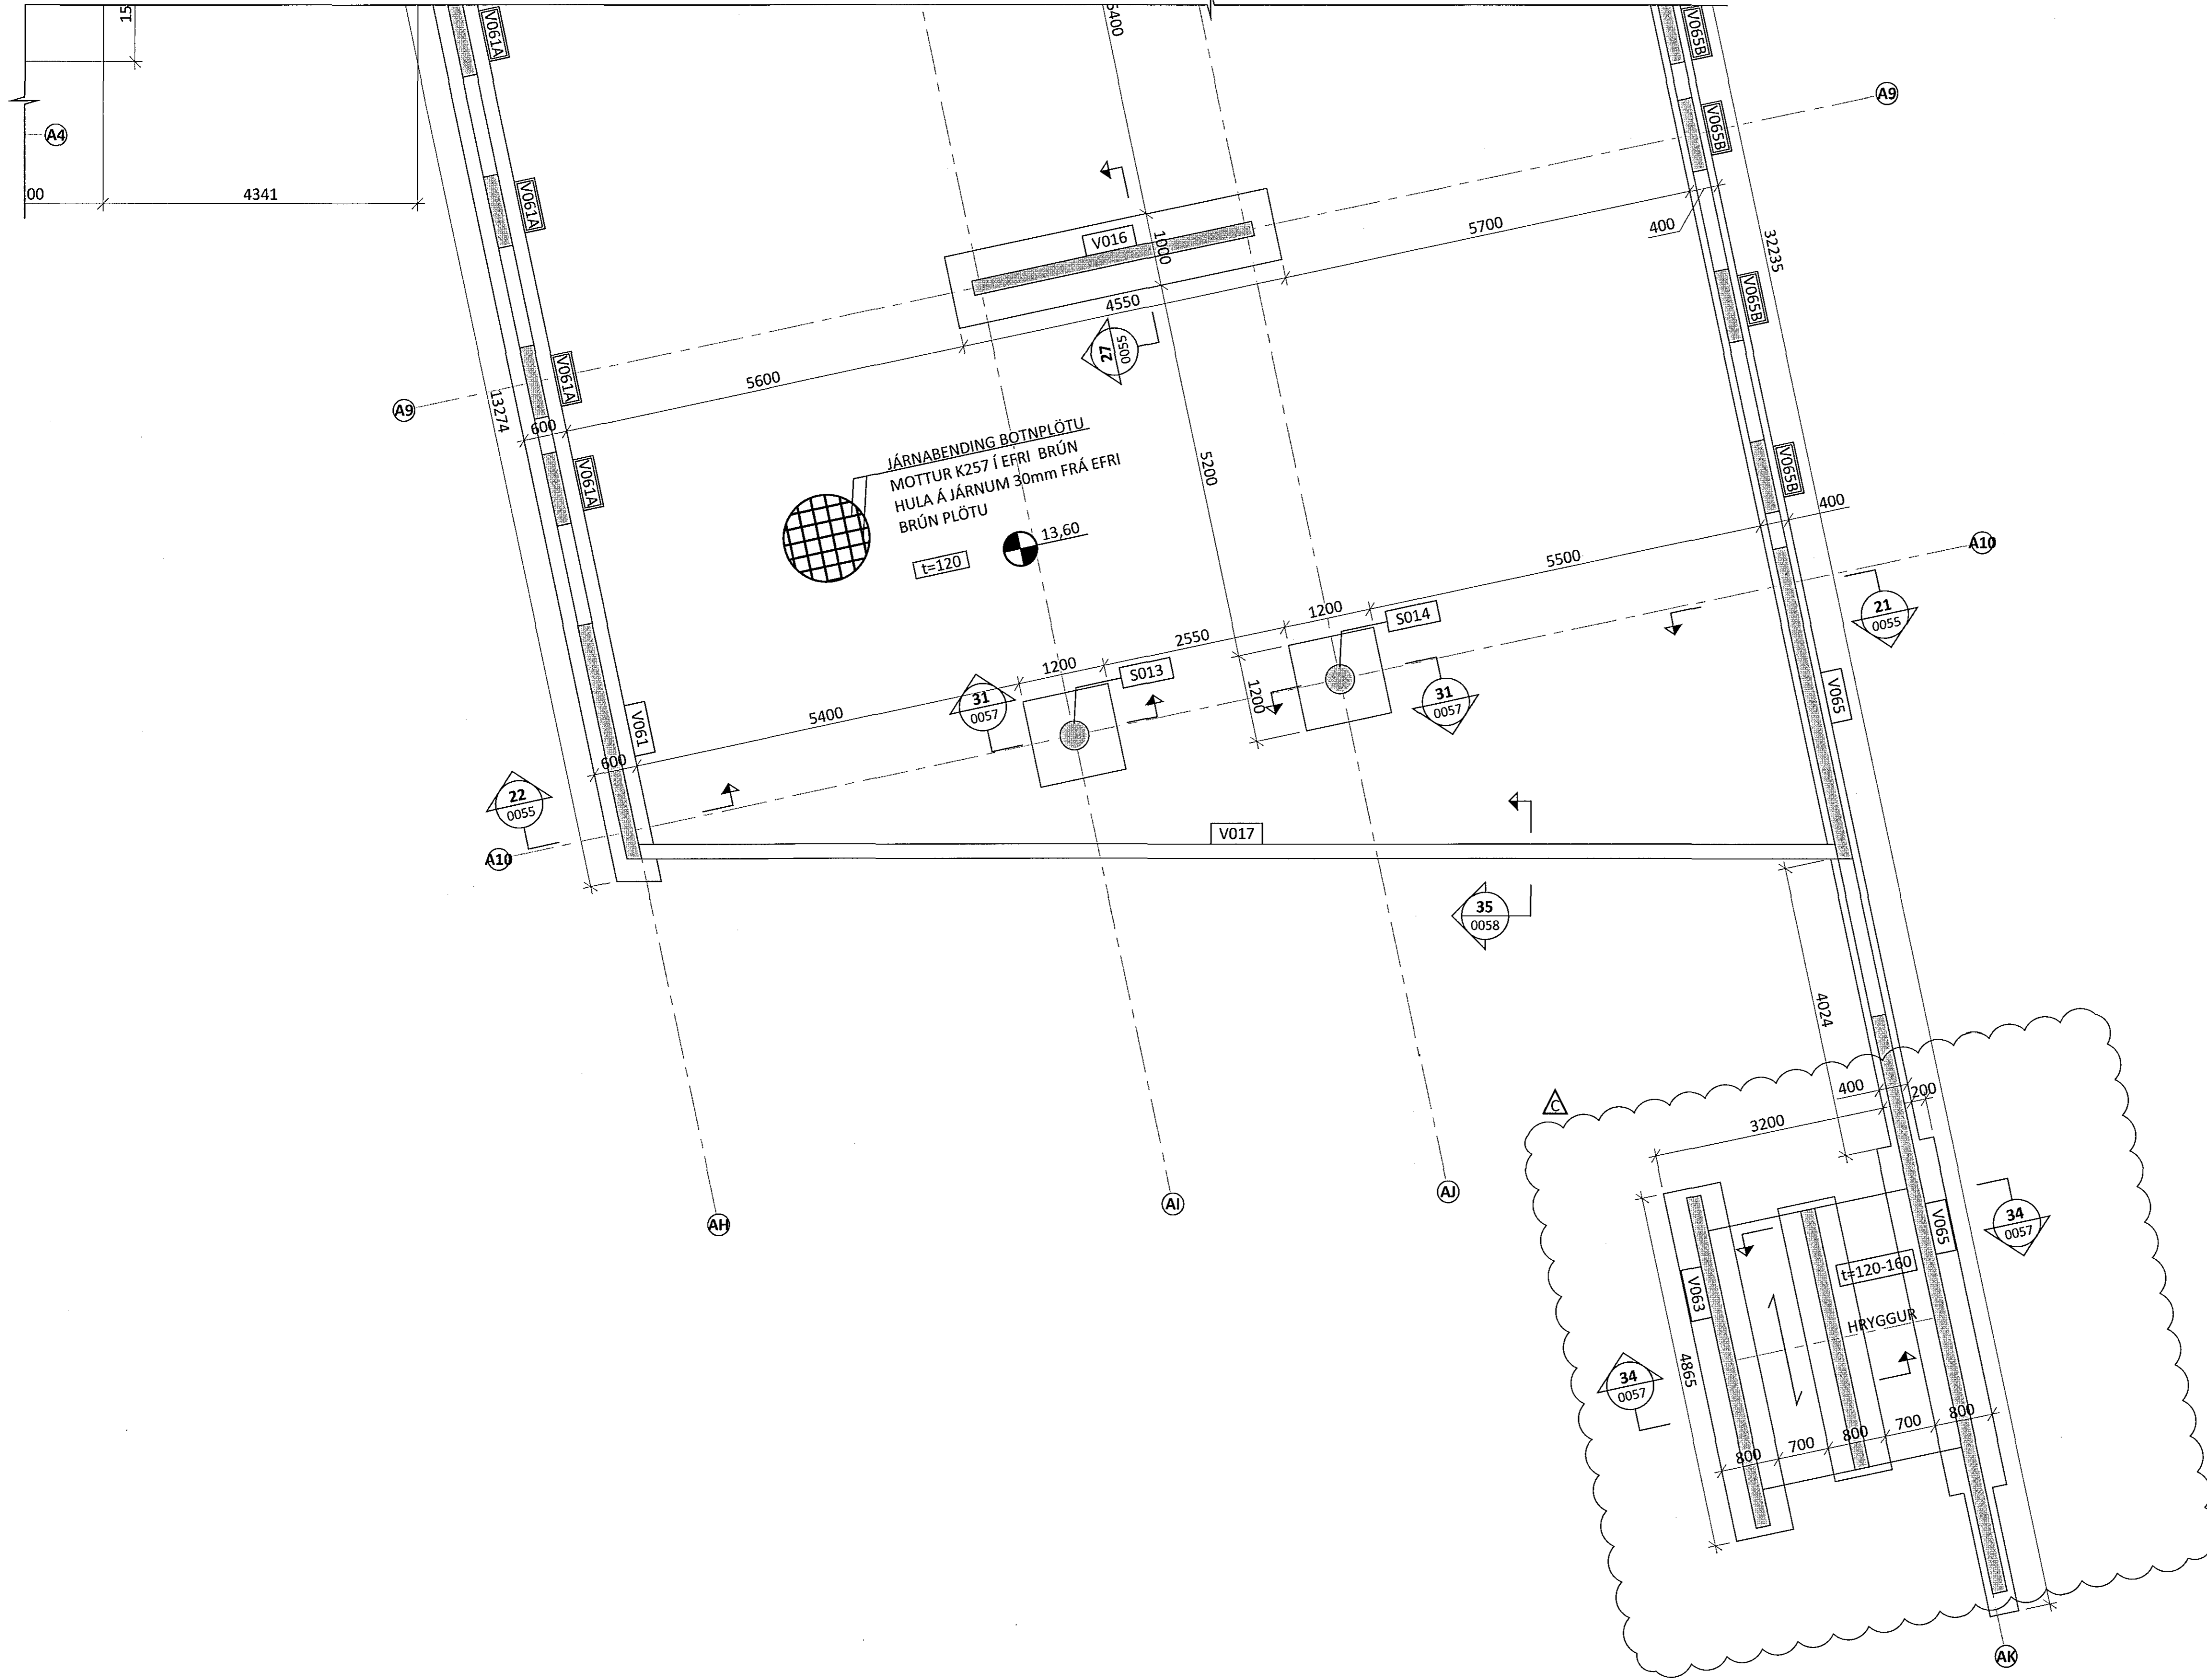


SKÝRINGAR:

- Á TEIKNINGU 1-A000 ERU FLEIRI ALMENNAR SKÝRINGAR
- ÖLL MÁL ERU Í MILLIMETURUM OG ALLIR KÓTAR OG HNIT ERU Í METRUM
- UNDIRSTÖÐUR ERU GRUNÐADAR Á KLÖPP
- LEYFILEGUR PRÝSTINGUR Á KLÖPP ER REIKNADUR 2,0MPa
- GÖT Í SÖKKLA ERU SÝND Á GATAPLANI FRÁ FERLI
- SÖKKULSKAUT ERU SÝND Á SÖKKULSKAUTS-TEIKNINGUM FRÁ VERKHÖNNUN

TÁKN:

- TÁKNAR NÝJA STAÐSTEYPU
- TÁKNAR FORSTEYPTAR EININGAR
- TÁKNAR SÉRBENDINGU Í UNDIRSTÖÐUM SIÁ TEIKNINGU 0058

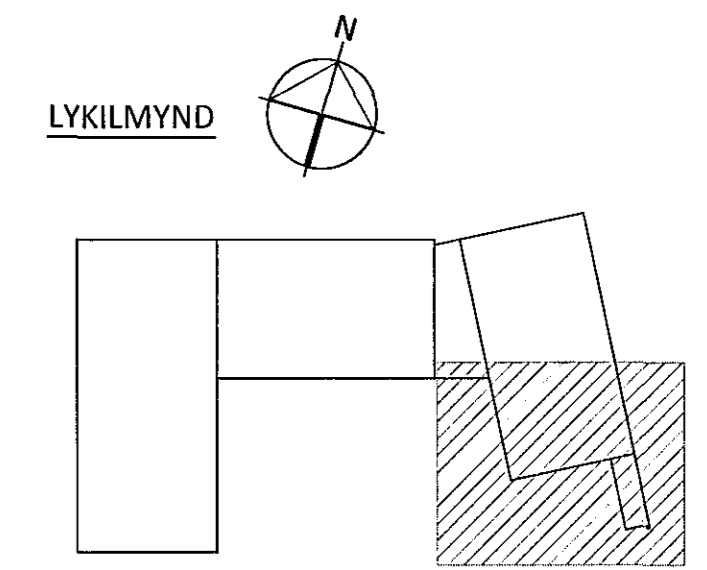

ÁRTUNARÁÐGJAFARMAÐUR KT. 011251-7019

C	14.11.14	UNDIRSTÖÐUM BREYTT	
B	27.10.14	SNÍÐ 35 BÆTT VIÐ	
A	22.09.14	TEIKNINGAR UPPFÆRÐAR	
BR.	DAGS.	BREYTING	SAMP.



FLUGVELLIR 1 HAFNARFIRÐI
NÝBYGGING
BURÐARVIRKI
UNDIRSTÖÐUR
GRUNNMYND

SAMPYKKT		KT. 180245-2279	
HÖNNUÐUR	YFIRFARIÐ	DAGS. ÚTG.	DAGS. BREYTT.
PÓ	AK	21.07.14	14.11.14
MKV.	VERKNR.	TEIKN. NR.	BREYTT.
1:50	14014	1 - 0005	C