


Samþykkt þann  
23 MAR 2016  
Byggingaálfurinn / Hafnarfirði  
Fh. Sigurður Steinar Jónsson

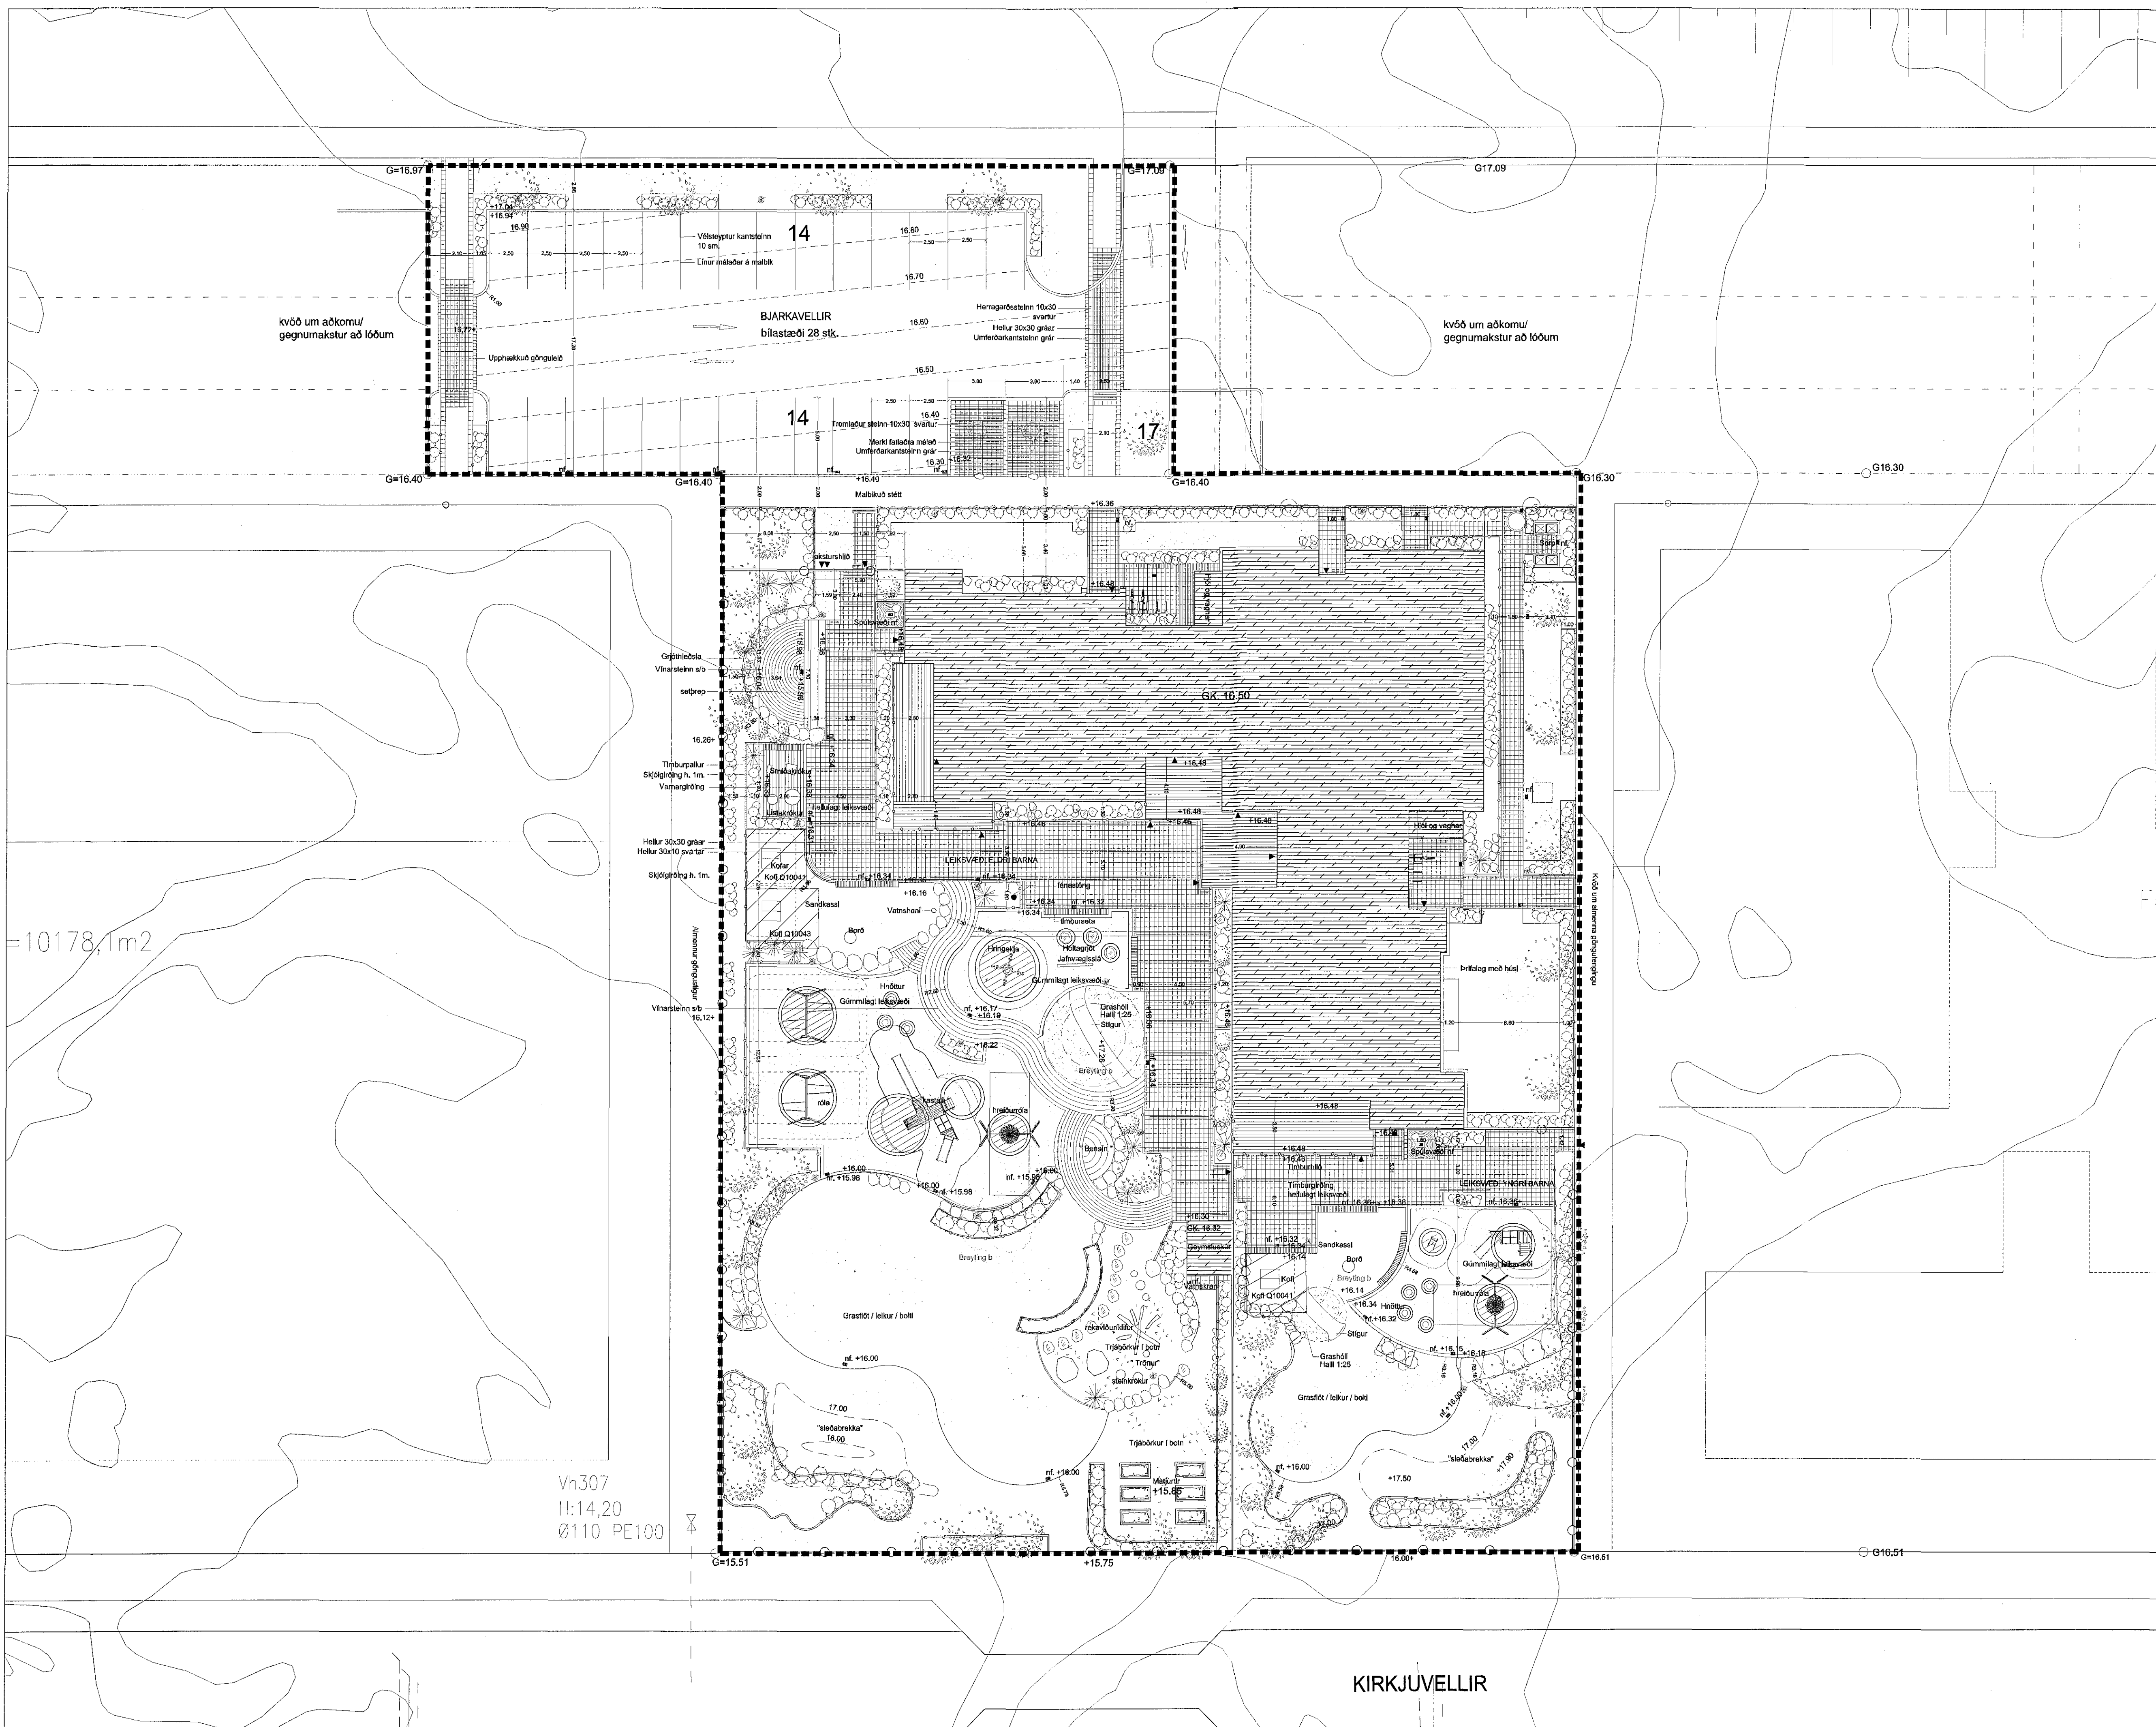

=10178,1m2

Vh307  
H:14,20  
Ø110 PE100

- Skýringar**
- Hönnunarmörk
  - Hæðir
  - Gras
  - Gróður
  - Hellur 300x300x60 grár
  - Tromlaðer hellur 10x30 svartar
  - Timburpallur
  - Sérvaln stök grjót
  - Samanræð grjót
  - Skjólgríbing
  - Gúmmíflírborð
  - Ljósastópi hæð 5 m
  - Inngangar
  - Aksturshlið
  - Netrimlagröbing
  - Lág varmgirðing

Verk:  
**LEIKSKÓLI VID BJARKAVELLI**  
Hafnarfirði

Teikning:  
**LÓÐARHÖNNUN**  
Grunnmynd mkv. 1:200

Verkkaupi:  
**Fasteignafélag**  
Hafnarfjarðar

Breytingar:  
a. Dags: 08.01.2015 Breytt lóðarhönnun vegna nýs deiliskipulags lóðar  
b. Dags: 17.02.2016 Grjótt skipt út fyrir grasi í fjall grjót minnkað í eina röð

Hannað: IRG	Mkv: 1:200
Teiknað: IRG	Dags: 14.07.2008
Bláðstærð: A1	TEIKN. NR: <b>01b</b>

Áritanir:  
Lögg. hönnuður séruppráttá:  
Inga Rut Gylfadóttir landslagsark., kt. 080370-5049  
Samræmingaraðili, aðalhönnuður:  
Sigurlaug Sigurjónsdóttir ark., kt. 06076283-16



KIRKJUVELLIR