



SNID A - A1

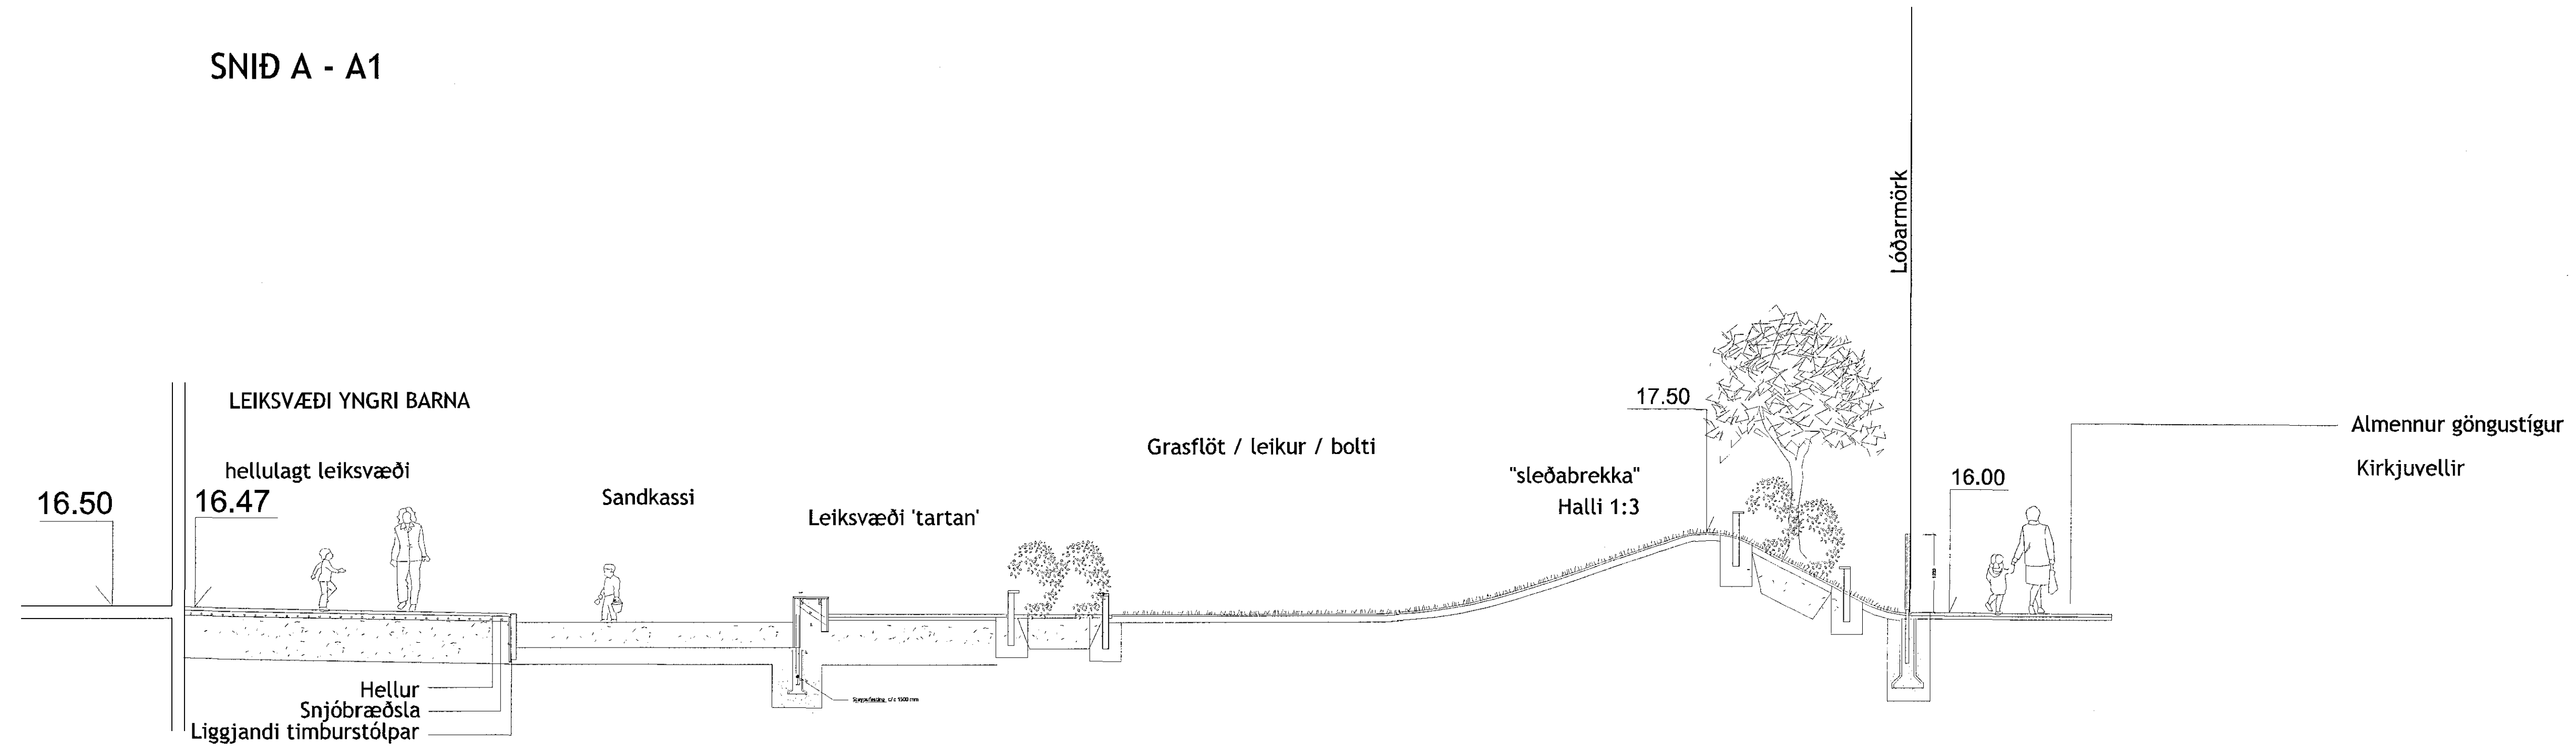

SNID B - B1

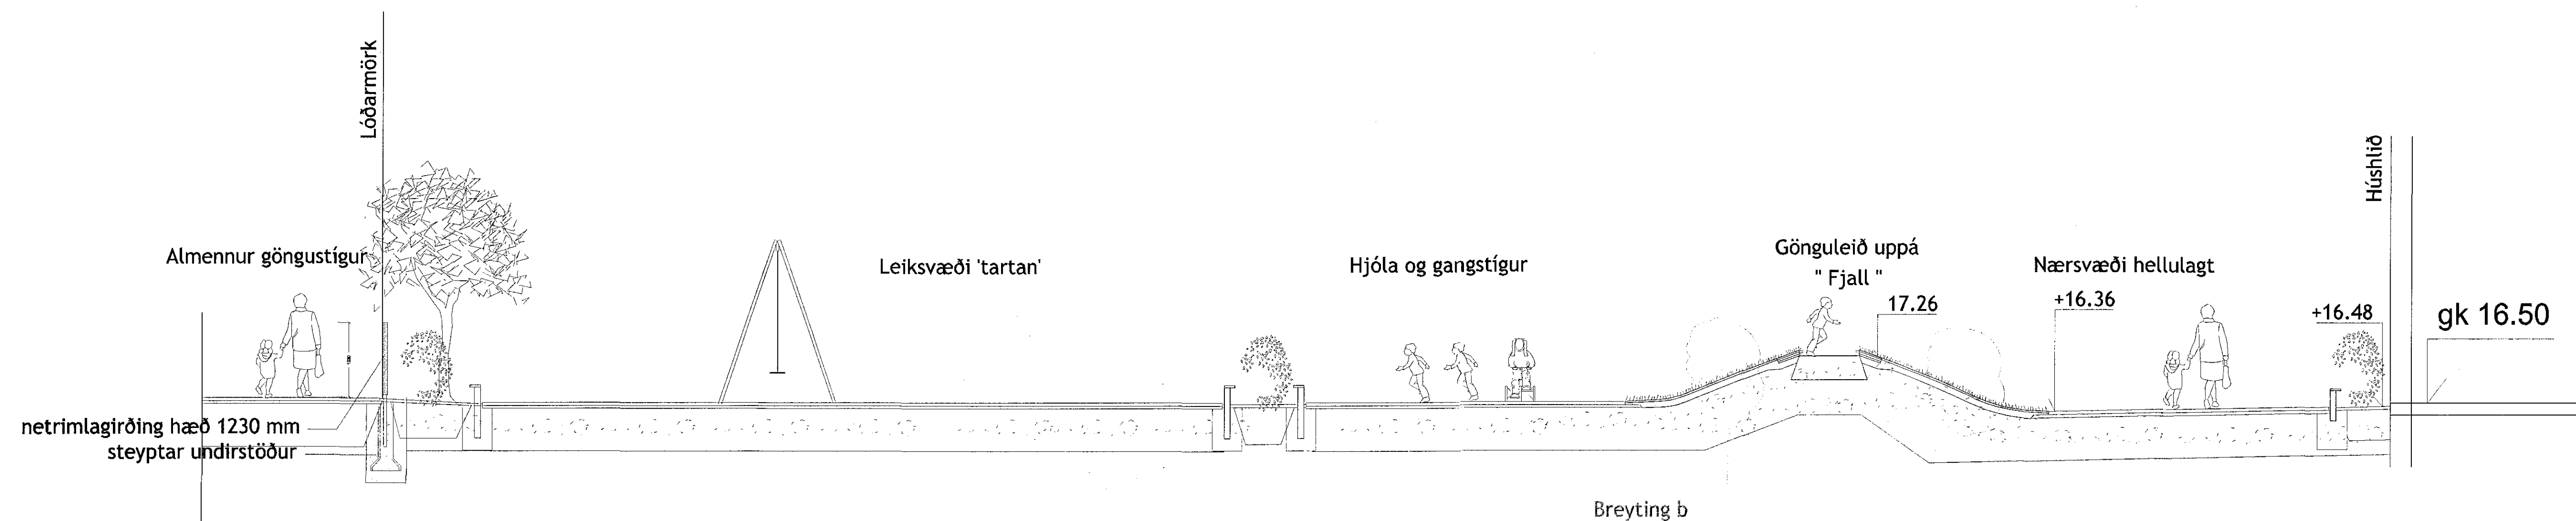

SNID C - C1

Skýringar

Verk:
LEIKSKÓLI VIÐ BJARKAVELLI
 Hafnarfirði

Teikning:
LÓÐARHÖNNUN
 Sníð A - C

Verkkaupi:
Fasteignafélag
 Hafnarfjarðar

Breytingar:
 a. Dags: 16.12.2014 Breytt lóðarhönnun vegna nýs deiliskipulags lóðar
 b. Dags: 17.02.2016 Sníð c, gras sett í fjall

Hannað: IRG Mkv: 1:100
 Teiknað: IRG Dags: 14.07.2008
 Blaðstærð: A1 TEIKN. NR: **03b**

Áritanir:
 Lögg. hönnuður séruþratta:
 Inga Rut Gylfadóttir landslagsark., kt. 080370-5049
 Samræmingaraðili, aðalhönnuður:
 Sigurlaug Sigurjónsdóttir ark., kt. 060787-8916

forma ehf.
 Landlagsarkitekt og útskýring
 Inga Rut Gylfadóttir landslagsarkitekt FÍLA
 ingarut@forma.is 101 Reykjavík
 Skólavörðungsg. 11 5.087 6020 www.forma.is kt. 590946-2090