

Samþykkt þann
23 MAR 2015
Byggingafulltrúinn í Hafnarfirði
F.h. Sigurður Steinar Jónsson

Skýringar

Verk:


LEIKSKÓLI VIÐ BJARKAVELLI
Hafnarfirði

Teikning:

Deilismið
Bílastæði fatlaðra og fánastöng

Verkkaup:

Fasteignafélag
Hafnarfjarðar

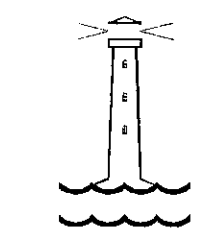

Breytingar:

a. Dags: 25.11.2014 Breytt löðarhönnun vegna nýs deiliskipulags löðar
b. Dags: 15.02.2015 Bætt við deili í 'fjall'

Hannað: IRG

Mkv: 1:50

Teiknað: IRG

Dags: 14.07.2008


Blaðstærð: A1

TEIKN. NR: 07b

Áritanir:


Lögg. hönnuður séruppráttu:
Inga Rut Gylfadóttir landslagsark., kt. 080370-5049

Samræmingaraðili, aðalhönnuður:
Sigurlaug Sigurjónsdóttir ark., kt. 080767-8319

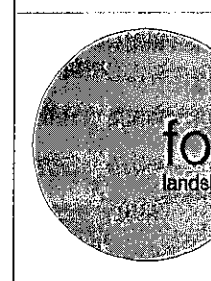


forma ehf.


Inga Rut Gylfadóttir landslagsarkitekt F.É.A.
ingaru@forma.is
Skólavörðunglig 11 101 Reykjavík
5.587.5220 www.forma.is 10.590.000-0390

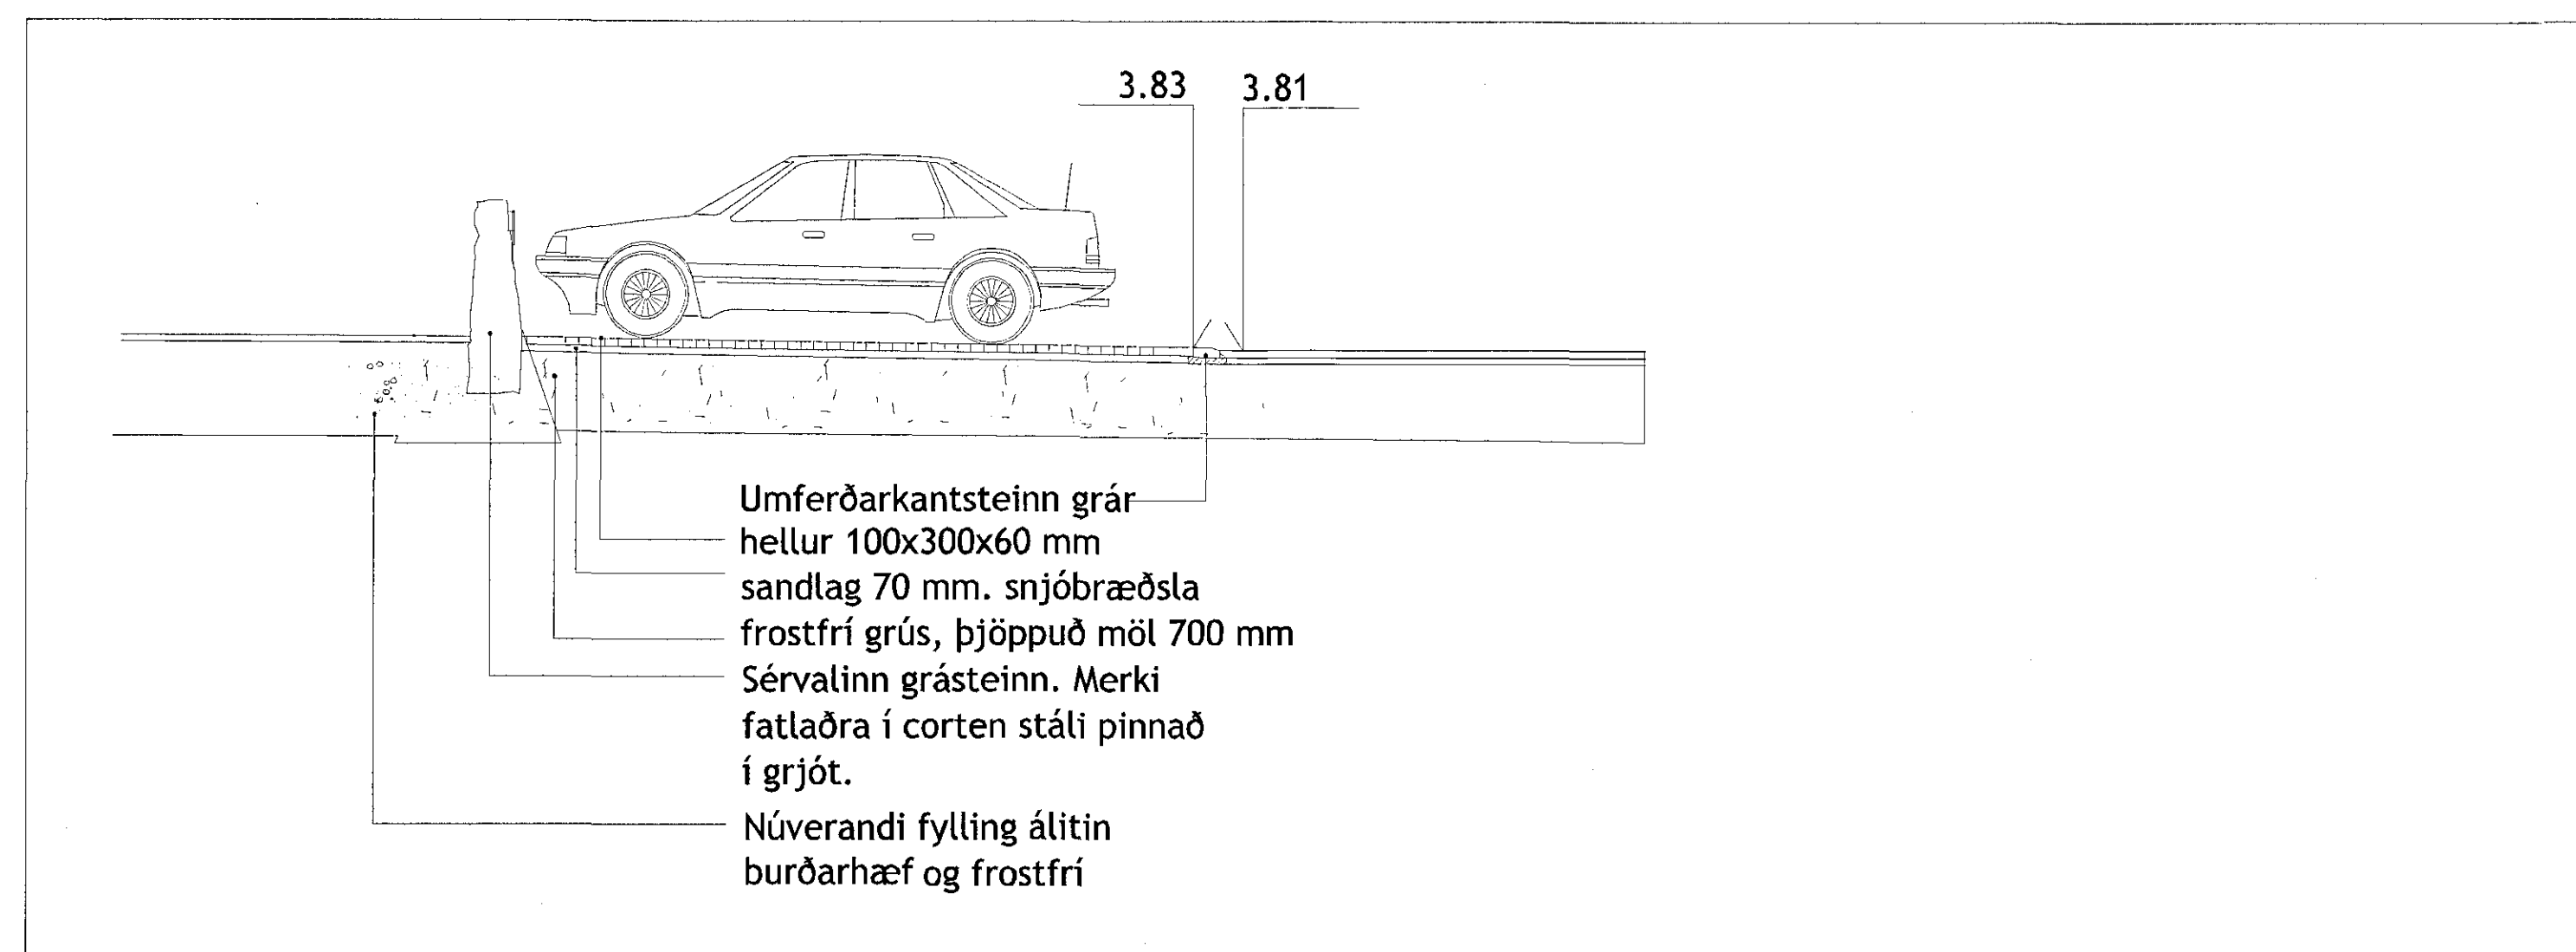


Snið í bílastæði fatlaðra

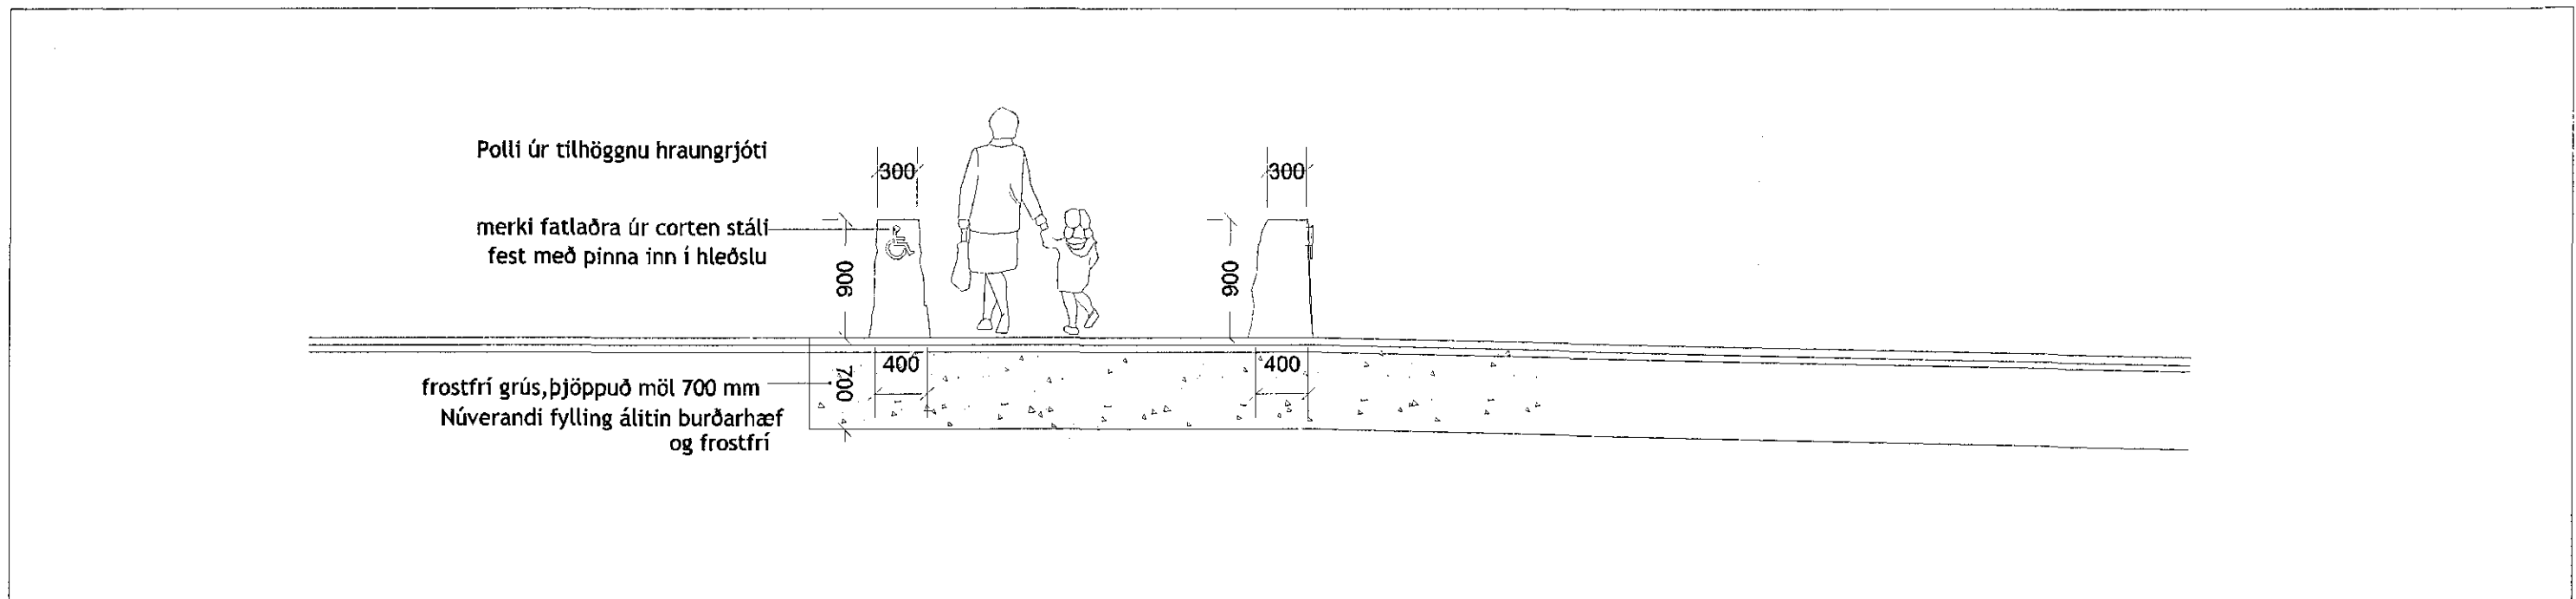

Merking við bílastæði fatlaðra

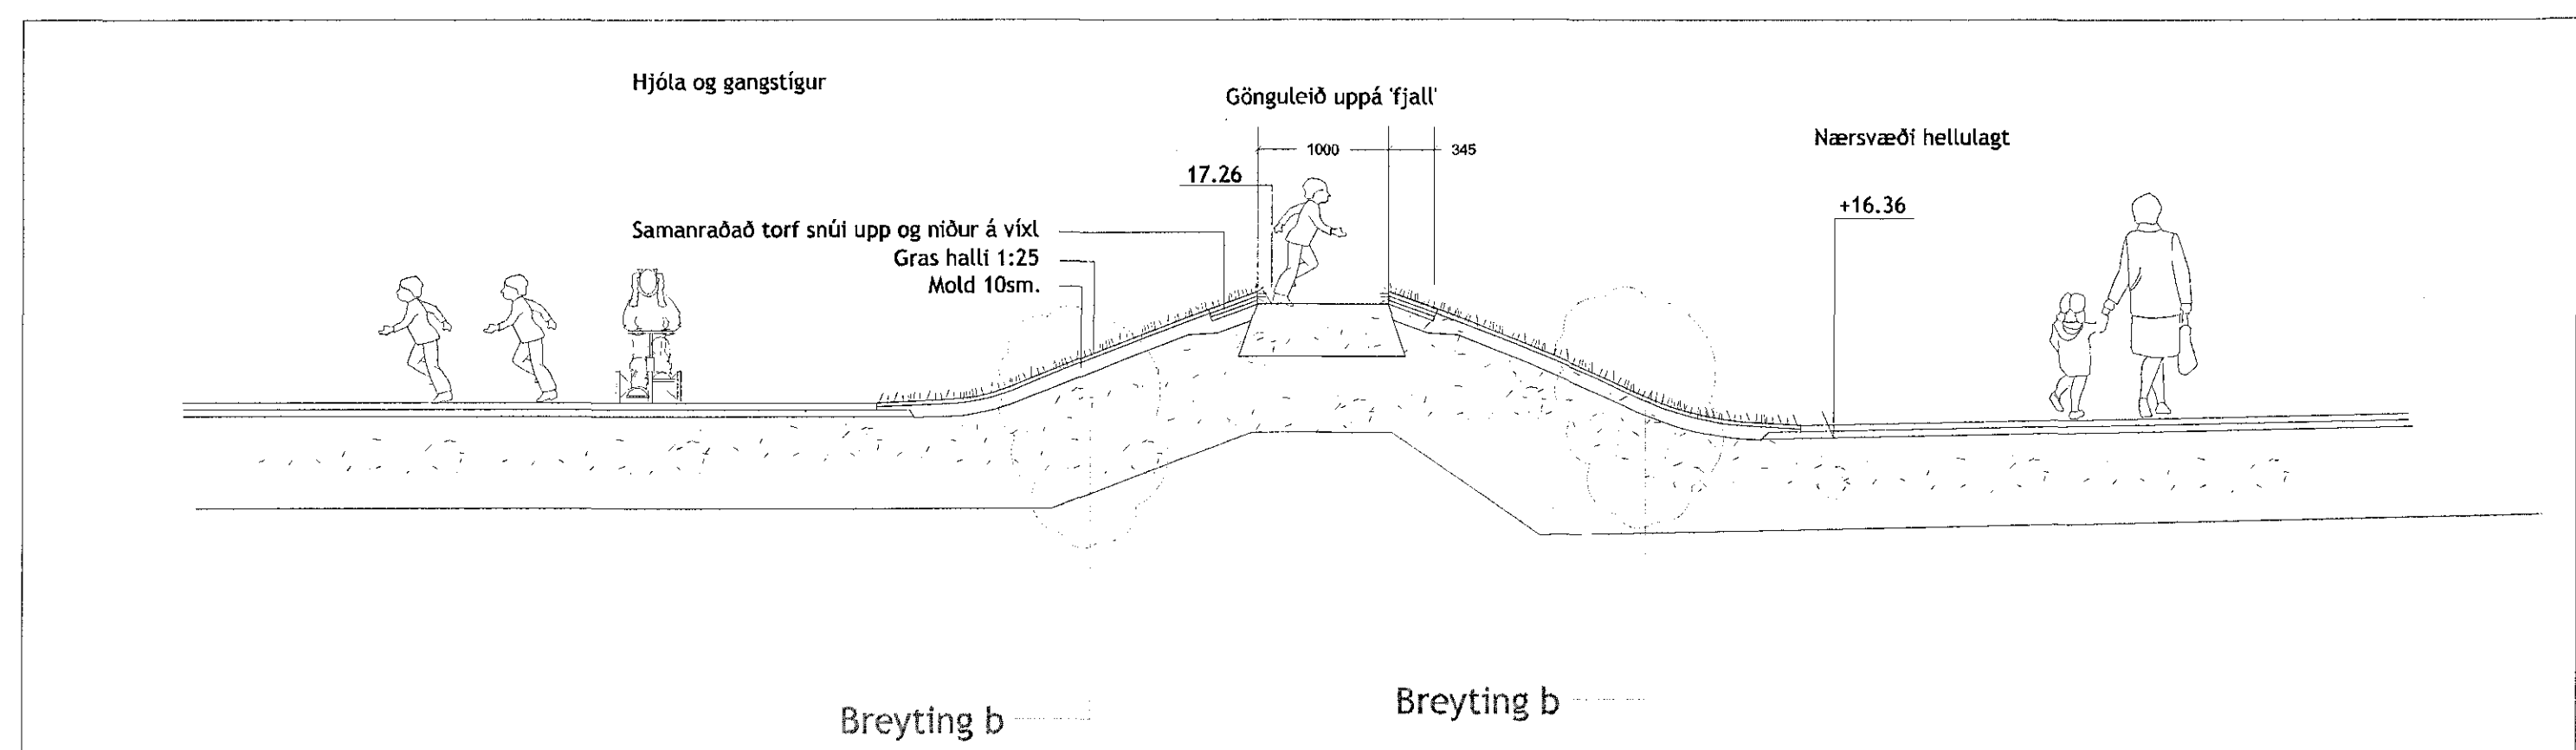

Deili - frágangur við 'fjall'

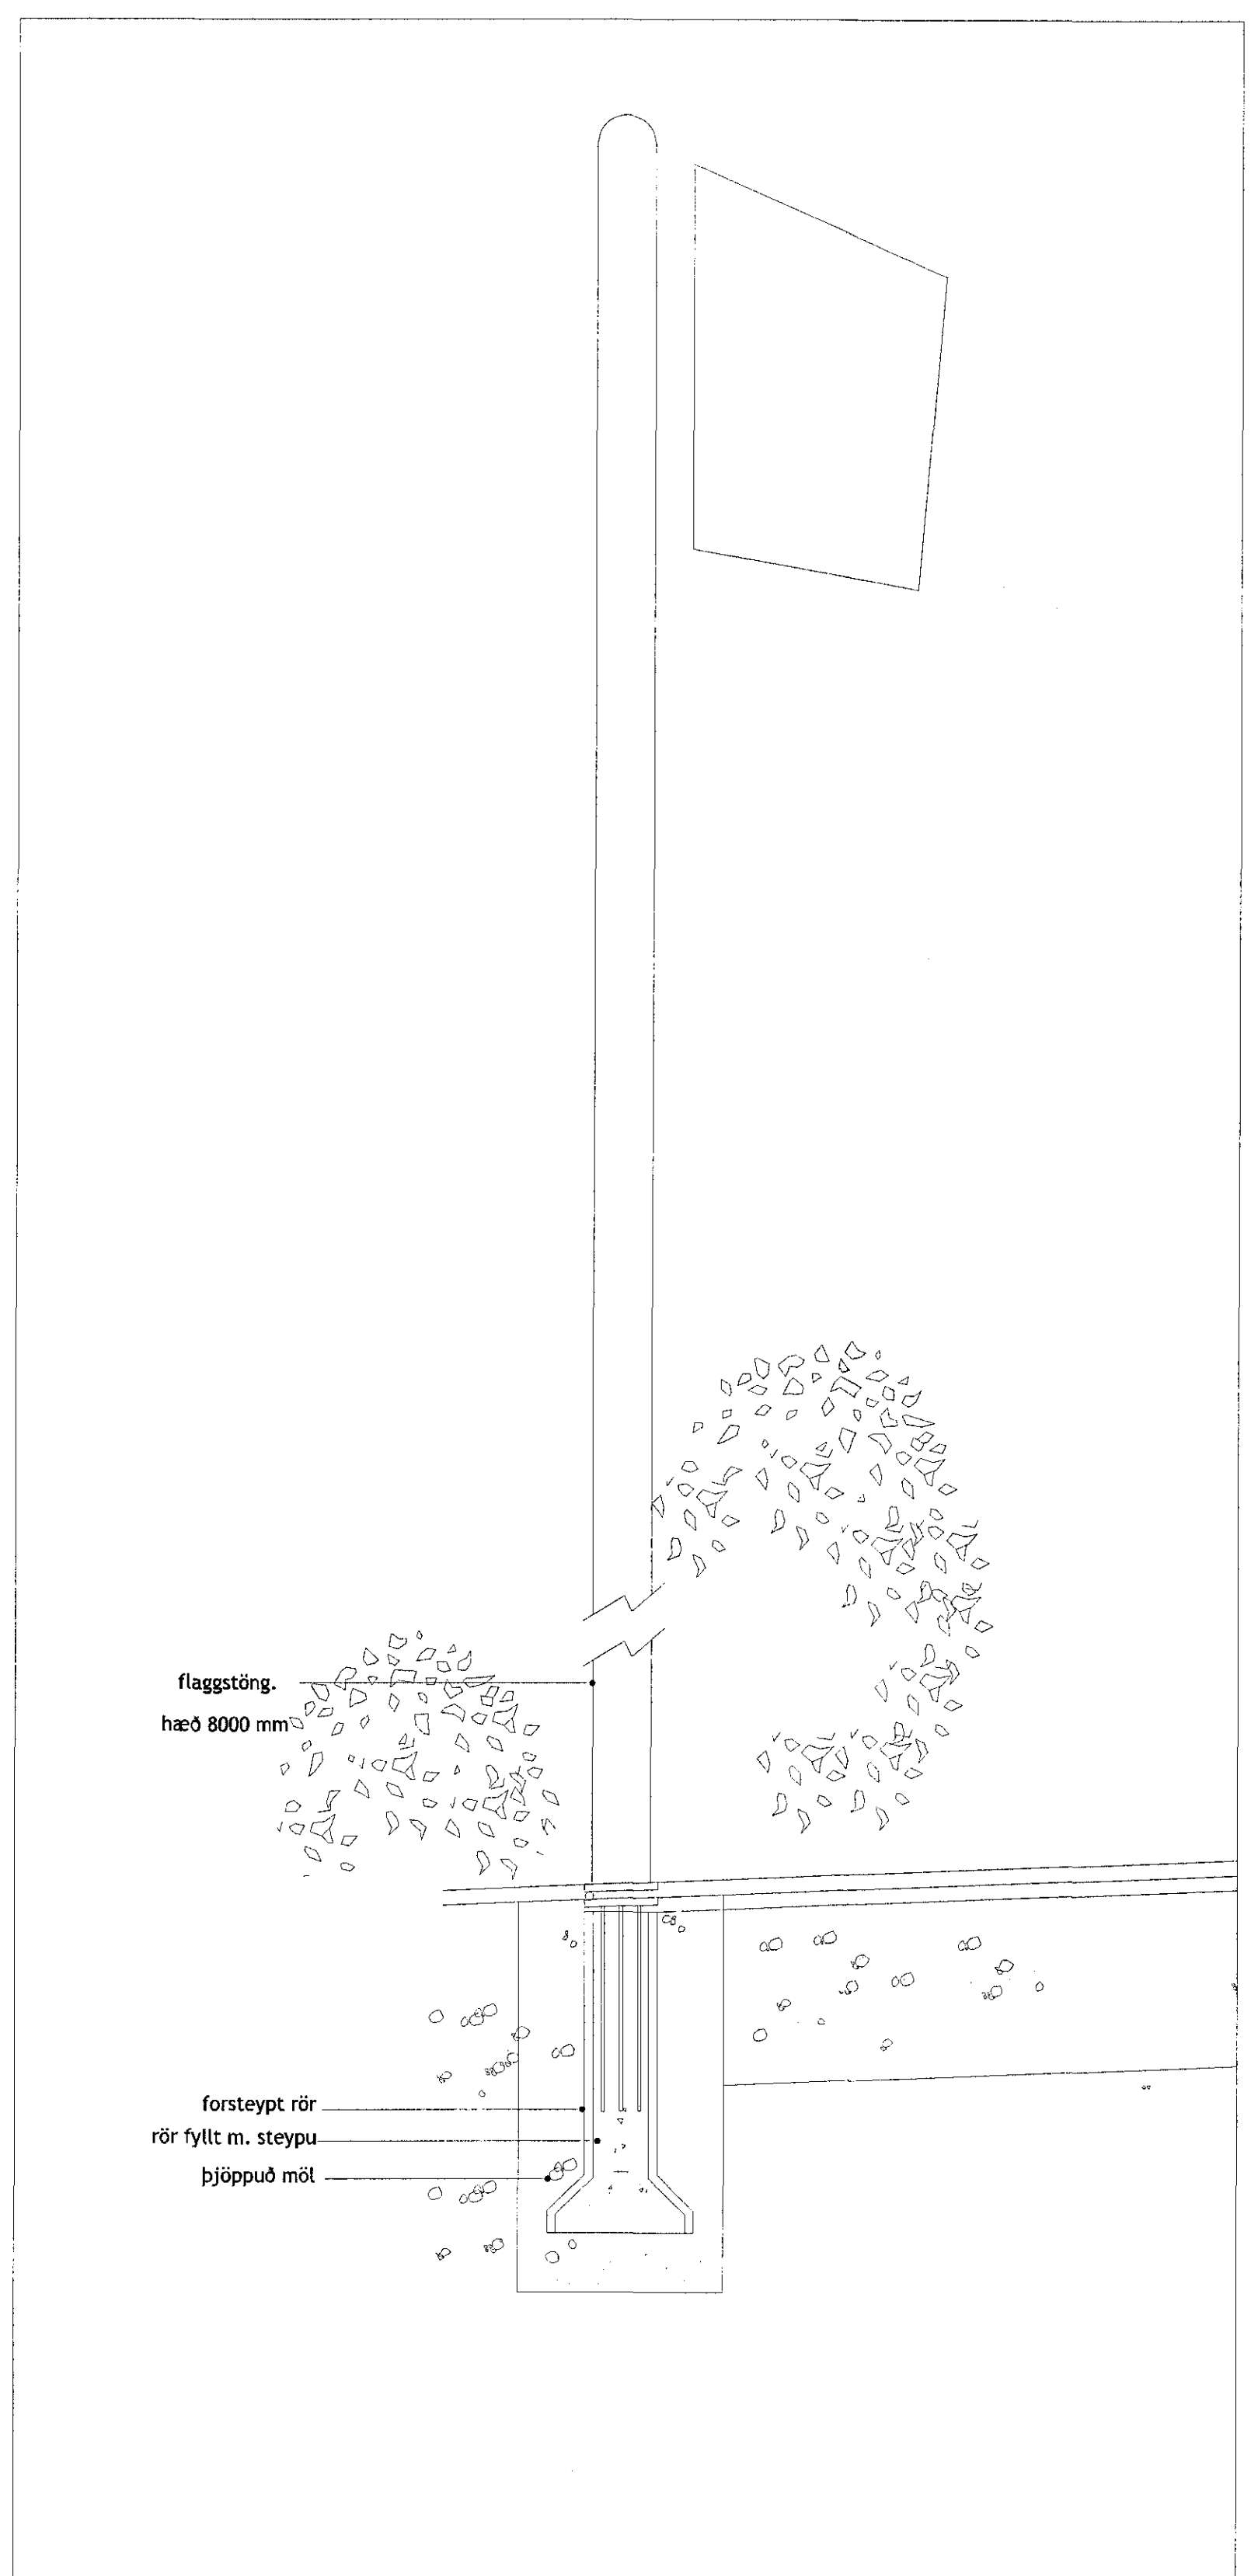

Deili - Fánastöng