
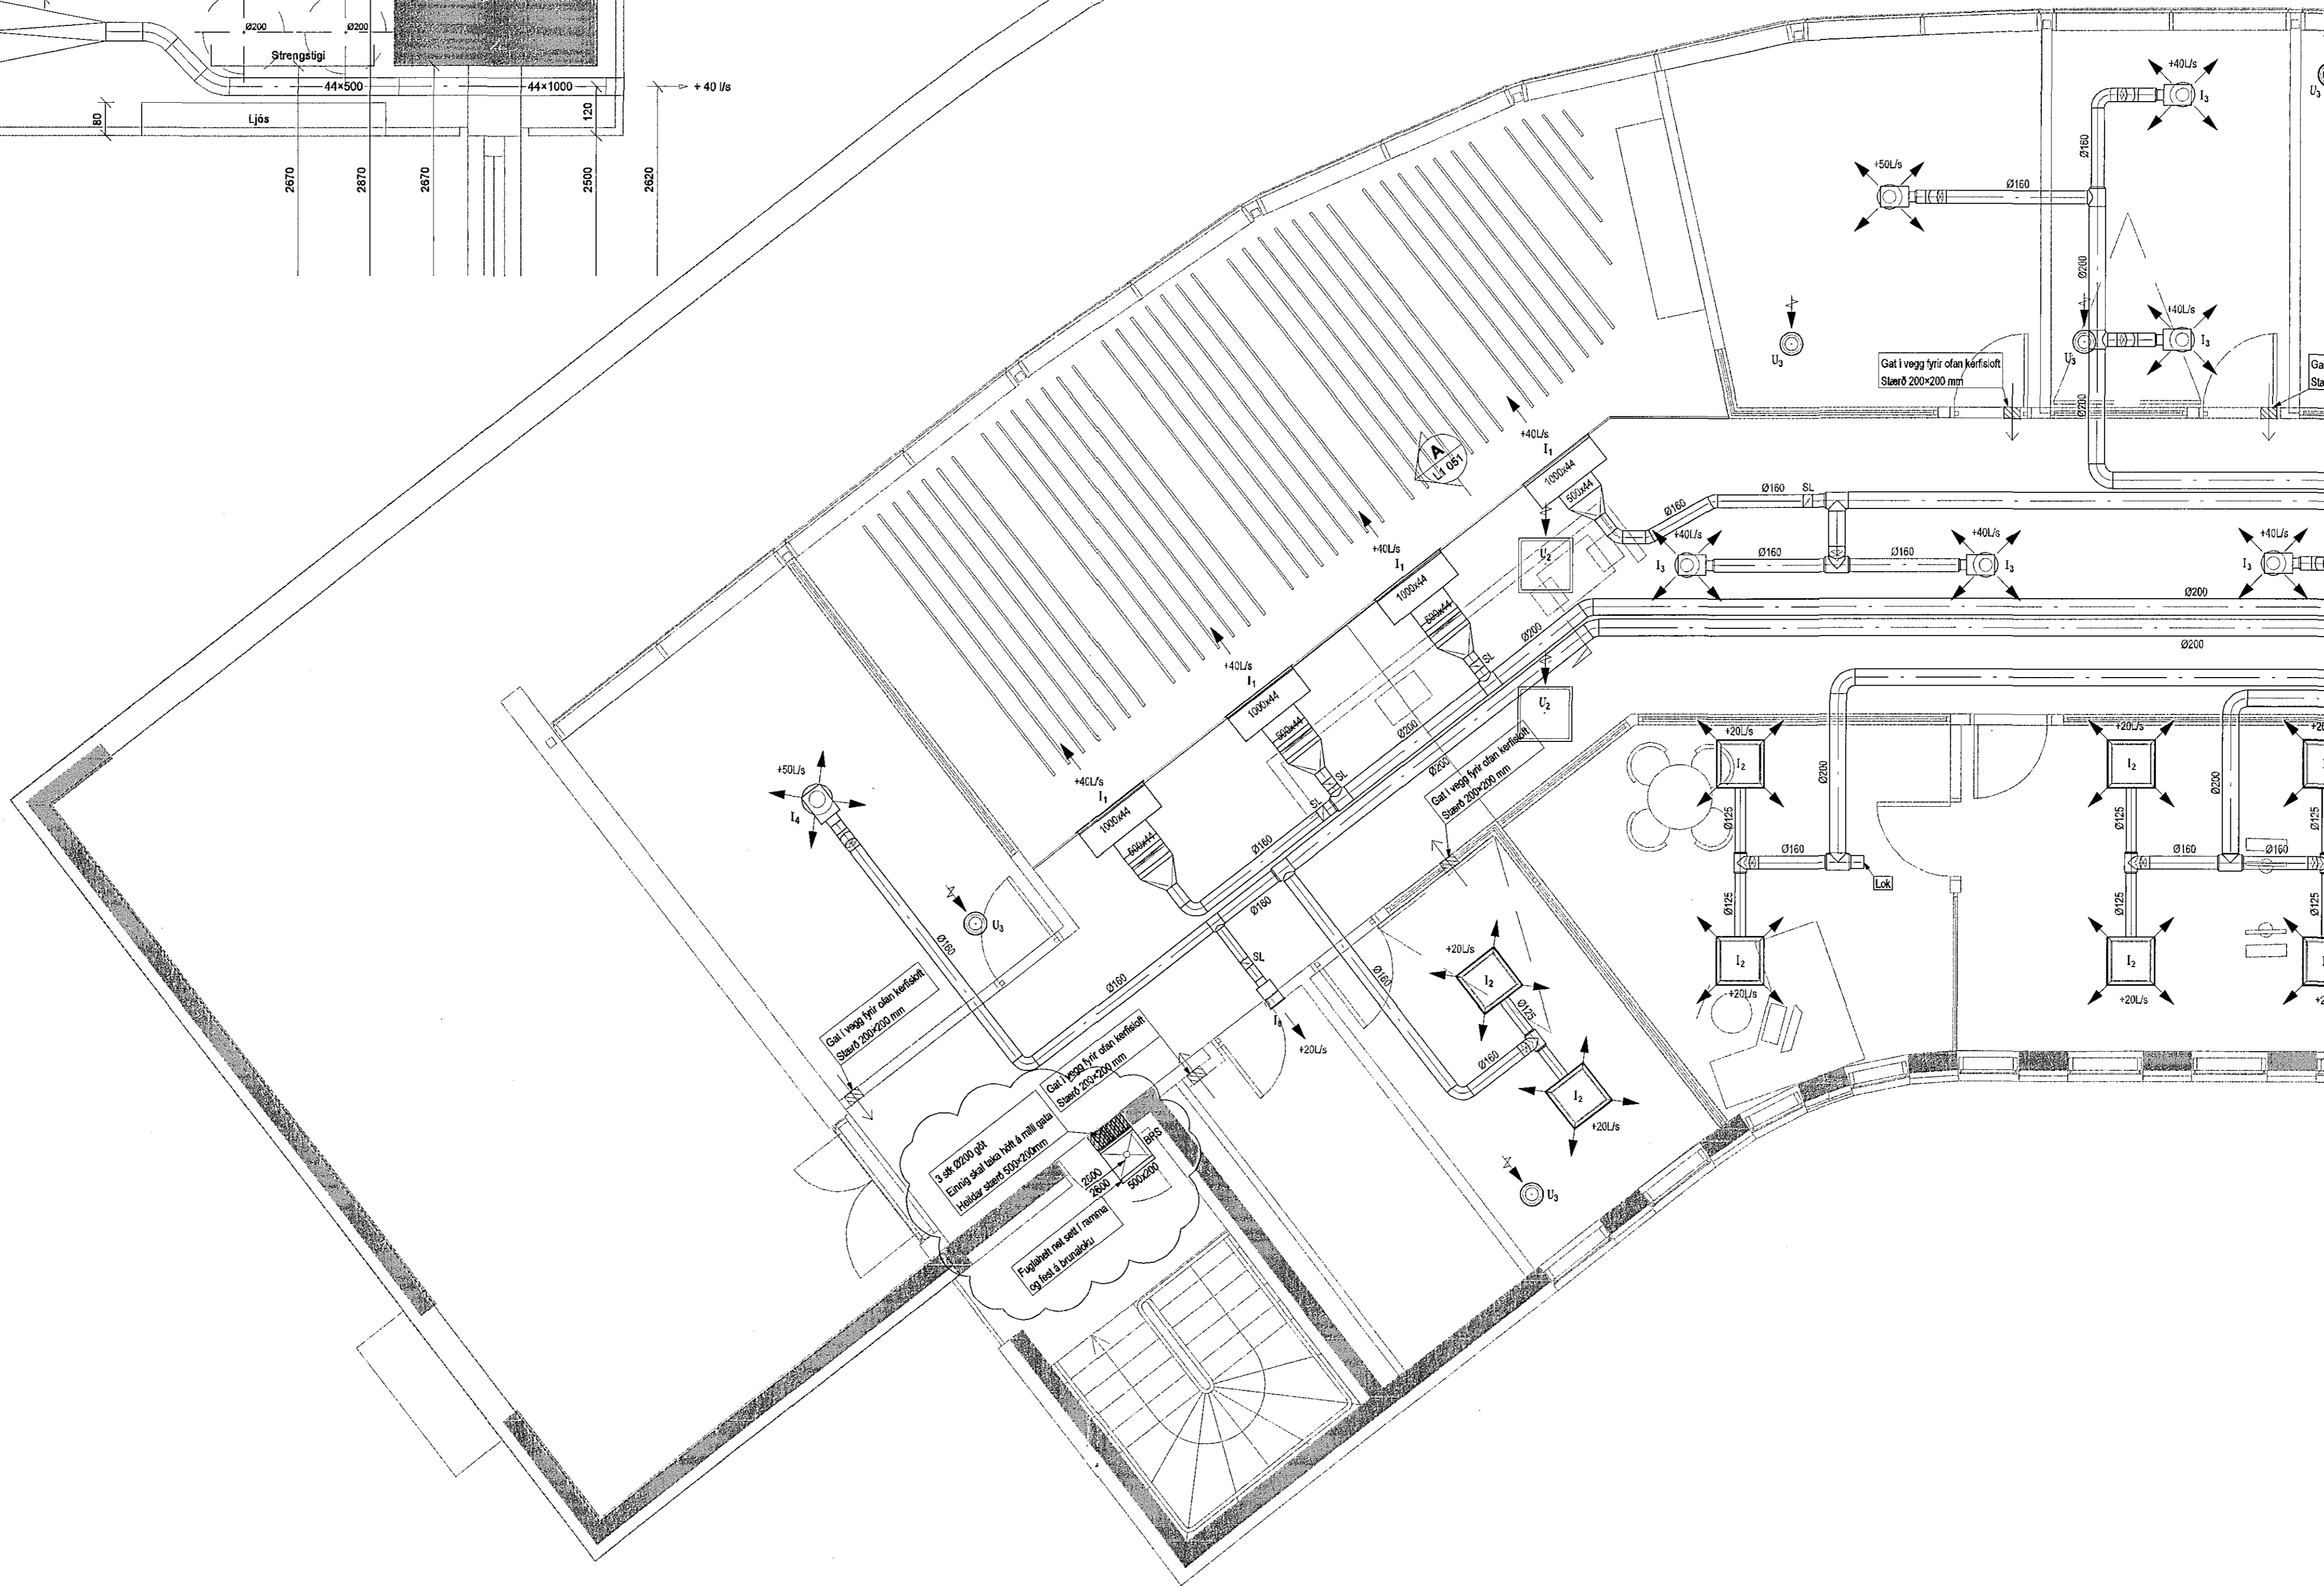


SNID A
1:10 L1 051


Samþykkt þann

23. mars 2015

Byggingafræðingur / Hafnarfirði
F.A. Höfður S. Gunnlaugsson

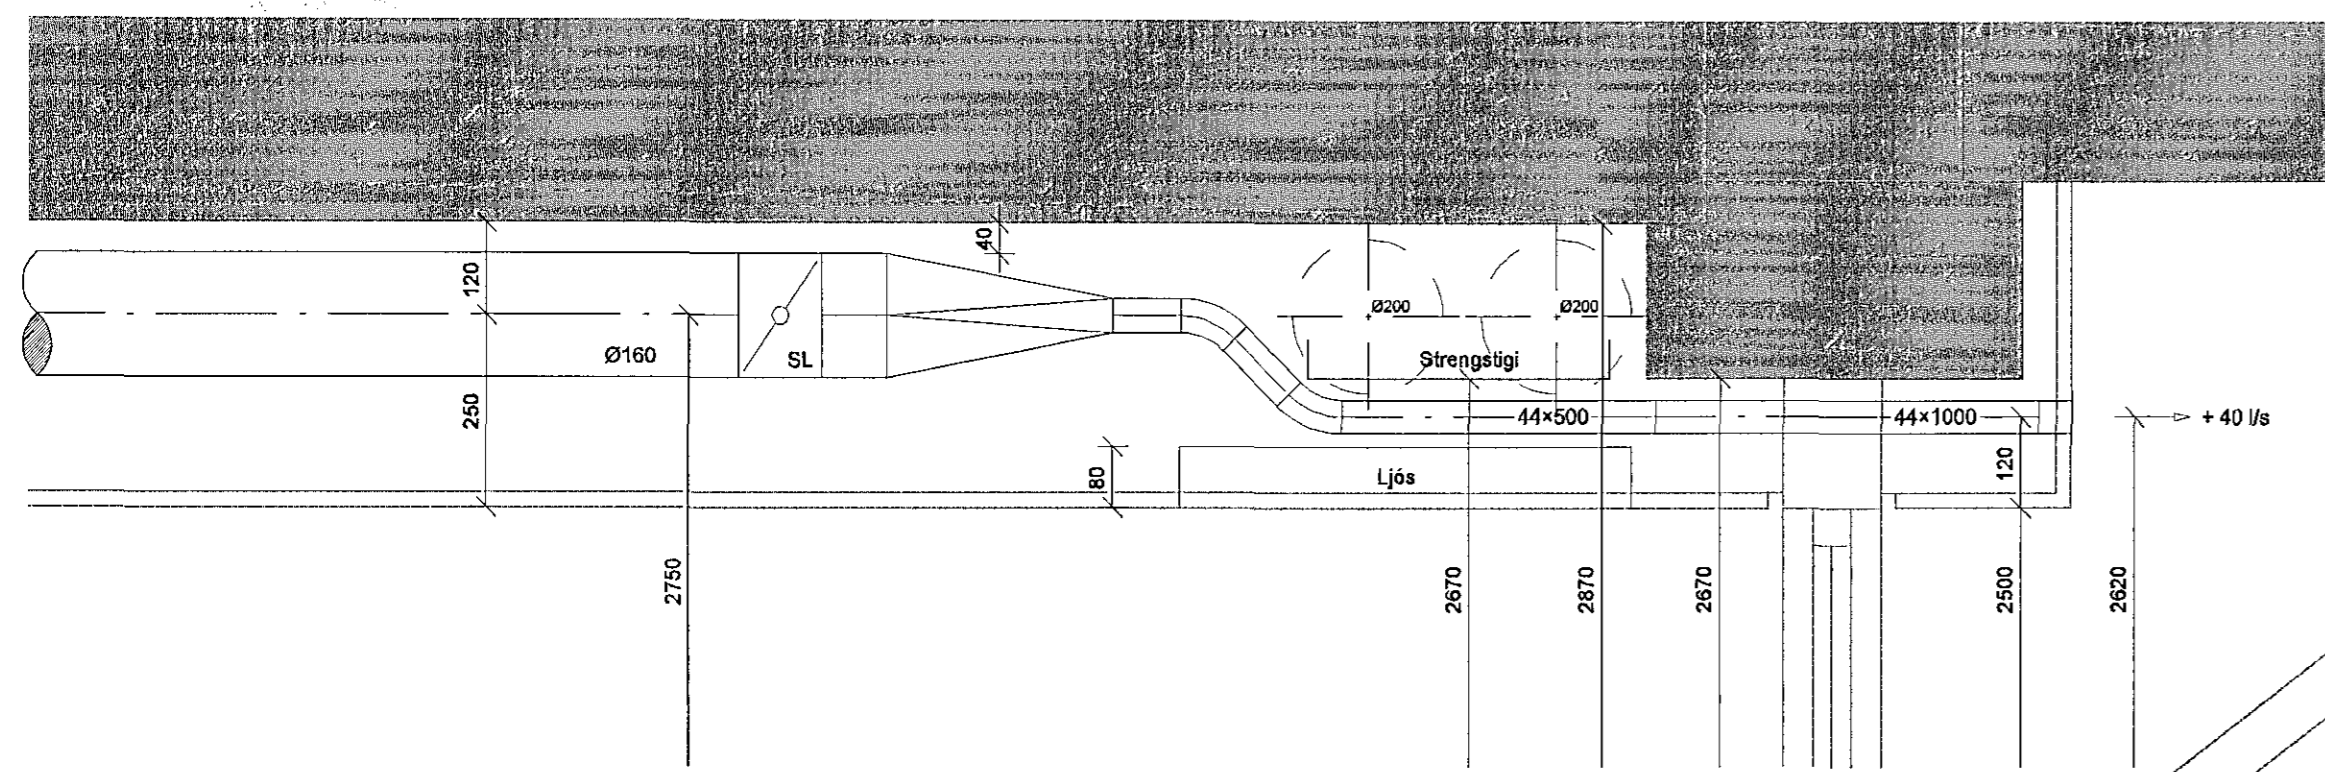

DALSHRAUN 3

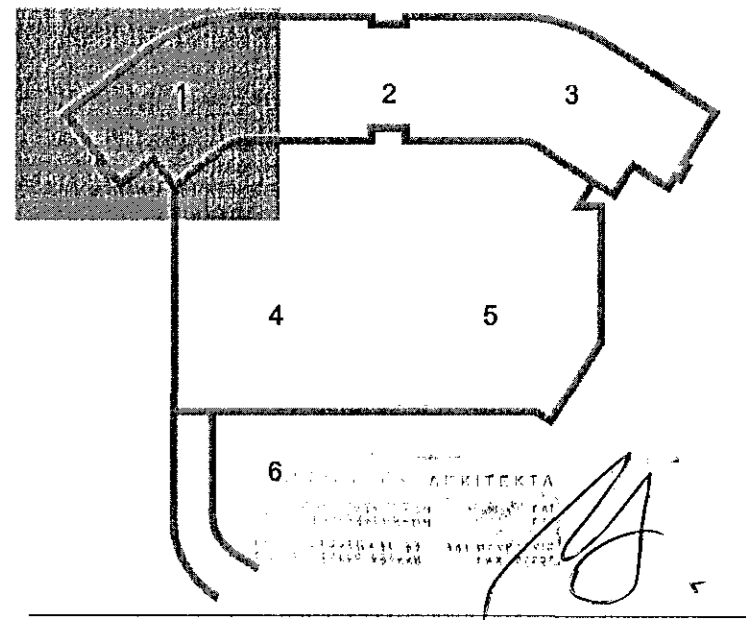

B 09.03.15 Bætt við brunalöku og opnun inn í afgangrymi JGR/SÁG
A 19.09.13 Breytt notkun á rými, tveir kællirafar farlaugbir BIB/BS
Útg. Dags. Skýring Hannað Yfirfarir

VSB

VERKFRÆÐISTOFA

BÆJARHRAUN 20 • 220 HAFNARFJÖRÐUR • KENNIT. 710796-2899
vsb@vsb.is • Sími 585 8600 • Fax 585 8610 • www.vsb.is

Arítun sérhönnuðar Sveinn Aki Sverrisson Kfi 232855 5509 ak@vsb.is *Hannað Yfirfarir*

Verkefni DALSHRAUN 3 HAFNARFIRÐI

Verkefni Loftræsing 5. hæð Grunnmynd 1

| Hannafé | Teiknað | Yfirfarir | Kvæði | Síða |
|---------|------------|-----------|--------|----------|
| BS | BS | SÁS | 1:50 | 1 / A1 |
| Dags. | 02.07.2013 | Verkefni | 07244 | Teikning |
| | | | L1 051 | Útgáfa |
| | | | | B |

V:\0207\07244\07244-Dalshraun 3\5\mshraun_L1_S_nakb.dwg