



DALSHRAUN 3

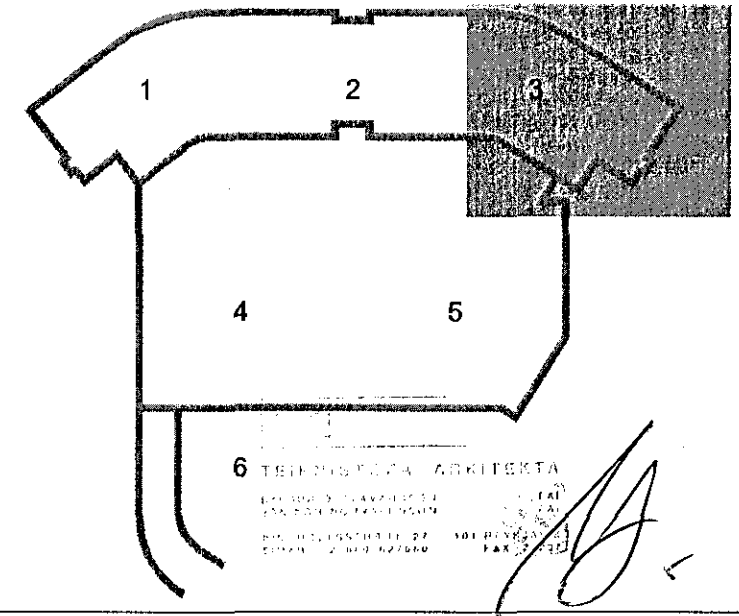

C	09.03.15	Bætt við brunalöku og opnun inn í stígarými	JGR/SÁS
B	03.07.13	Snúð málsétt	BS/SÁS
A	27.06.13	Lega loftaplana breytt	BS/SÁS
Útg. Dags.	Skipting		Hannað/Yfirfarð

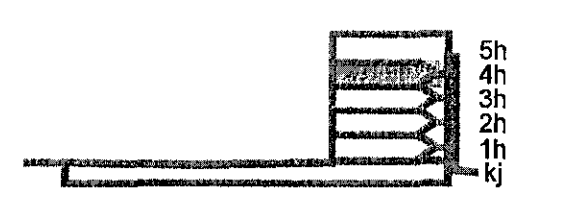

BÆJARHRAUN 20 • 220 HAFNARFJÖRÐUR • KENNIT. 710796-2899  
vsb@vsb.is • Sími 585 8600 • Fax 585 8610 • www.vsb.is

Áritun sérhönnuðar  
Sveinn Áki Sverrisson  
Kt: 230855 5609 • aki@vsb.is

Verkefni: <b>DALSHRAUN 3 HAFNARFIRÐI</b>				
Verkið: Loftþræsing 4. hæð Grunnmynd 3				
Hannað	Teknað	Yfirfarð	Kvarði	Síða
BS	BS	SÁS	1:50	/ A1
Dags.	Verkefni	Tekning	Útgáfa	
21.06.2013	07244	L1 043	C	