

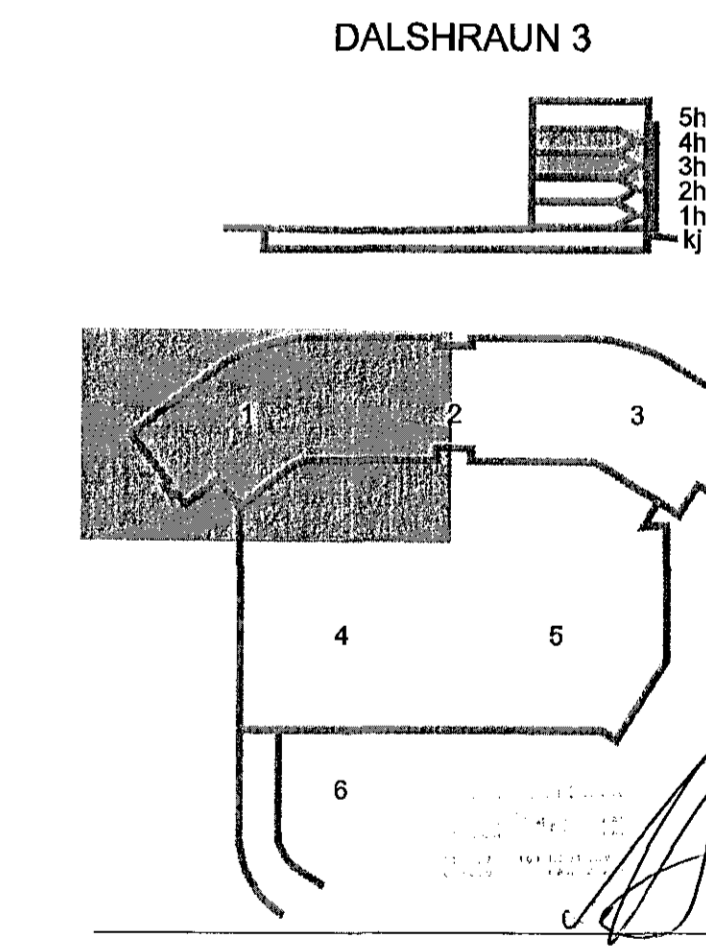


Samþykkt þann
23. mars 2015
Byggingafulltrúi (Hafnarfirdi)
Fh. Hrólfur S. Gunnlaugsson

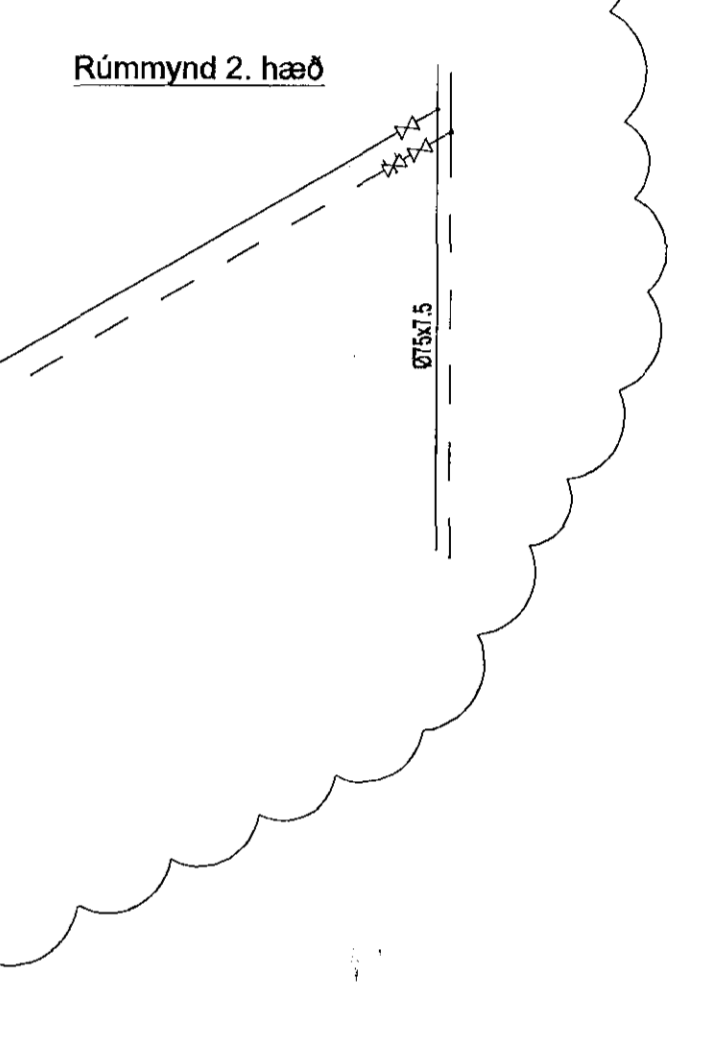

A 09.03.15 Blatt við 2. hæð
Útg. Dags. Skýring Hannað/Yfirfarð JGR/SAS

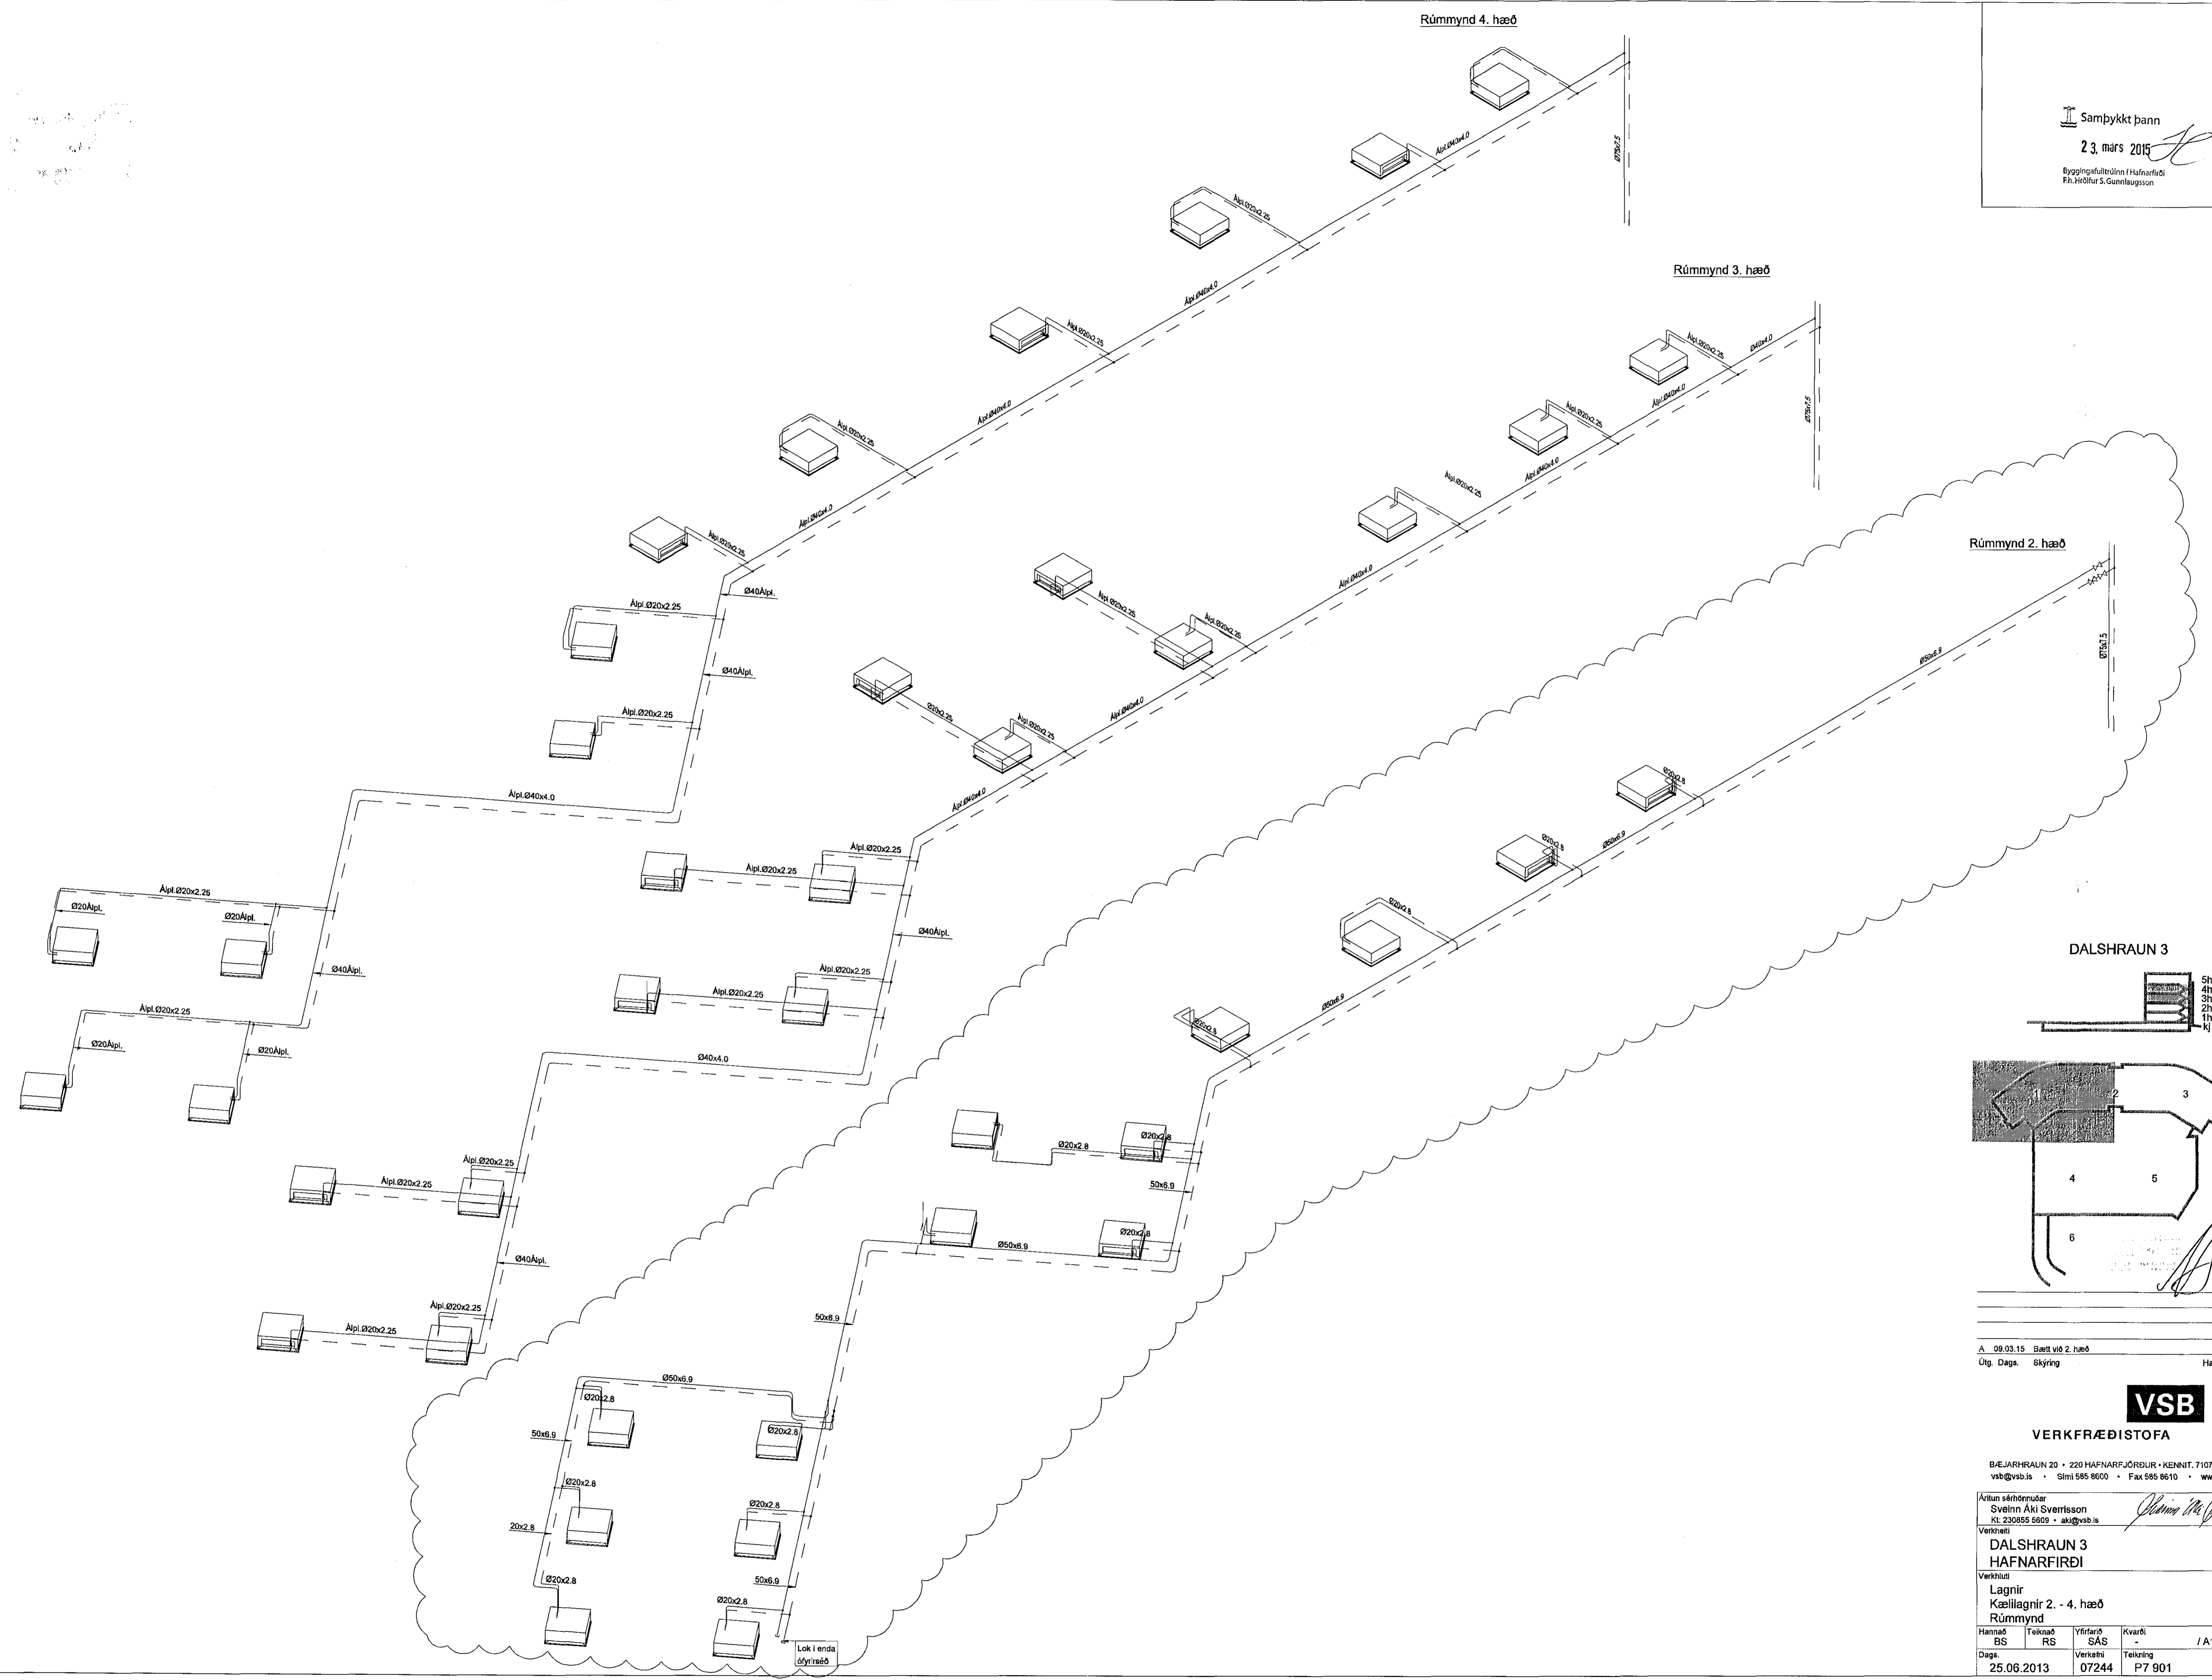

VERKFRÆÐISTOFA

BEIARHRAUN 20 • 220 HAFNARFJÖRÐUR • KENNIT. 710796-2899
vsh@vsh.is • Sími 585 8600 • Fax 585 8610 • www.vsh.is

Áritun sérhöfundar
Sveinn Aki Sveinsson
Sí. 230855 5809 • ak@vsh.is

Verkið
DALSHRAUN 3
HAFNARFIRÐI

Verkið
Lagnir
Kællagnir 2. - 4. hæð
Rúmmynd

Hannað	Teiknað	Yfirfarð	Kvarði	/ A1	Síða
BS	RS	SÁS			
Dags:	Verkefni	Telning	Útgáfa		
25.06.2013	07244	P7 901	A		

V:\2007\07244\1\07244-Dalshraun_3\Sveinn_Aki_Sveinsson_07244-PT_801.dwg