




Samþykkt þann

23. mars 2015

Byggingafræðingur / Hafnarfirdi
Fl. Höfður S. Gumleuðsson

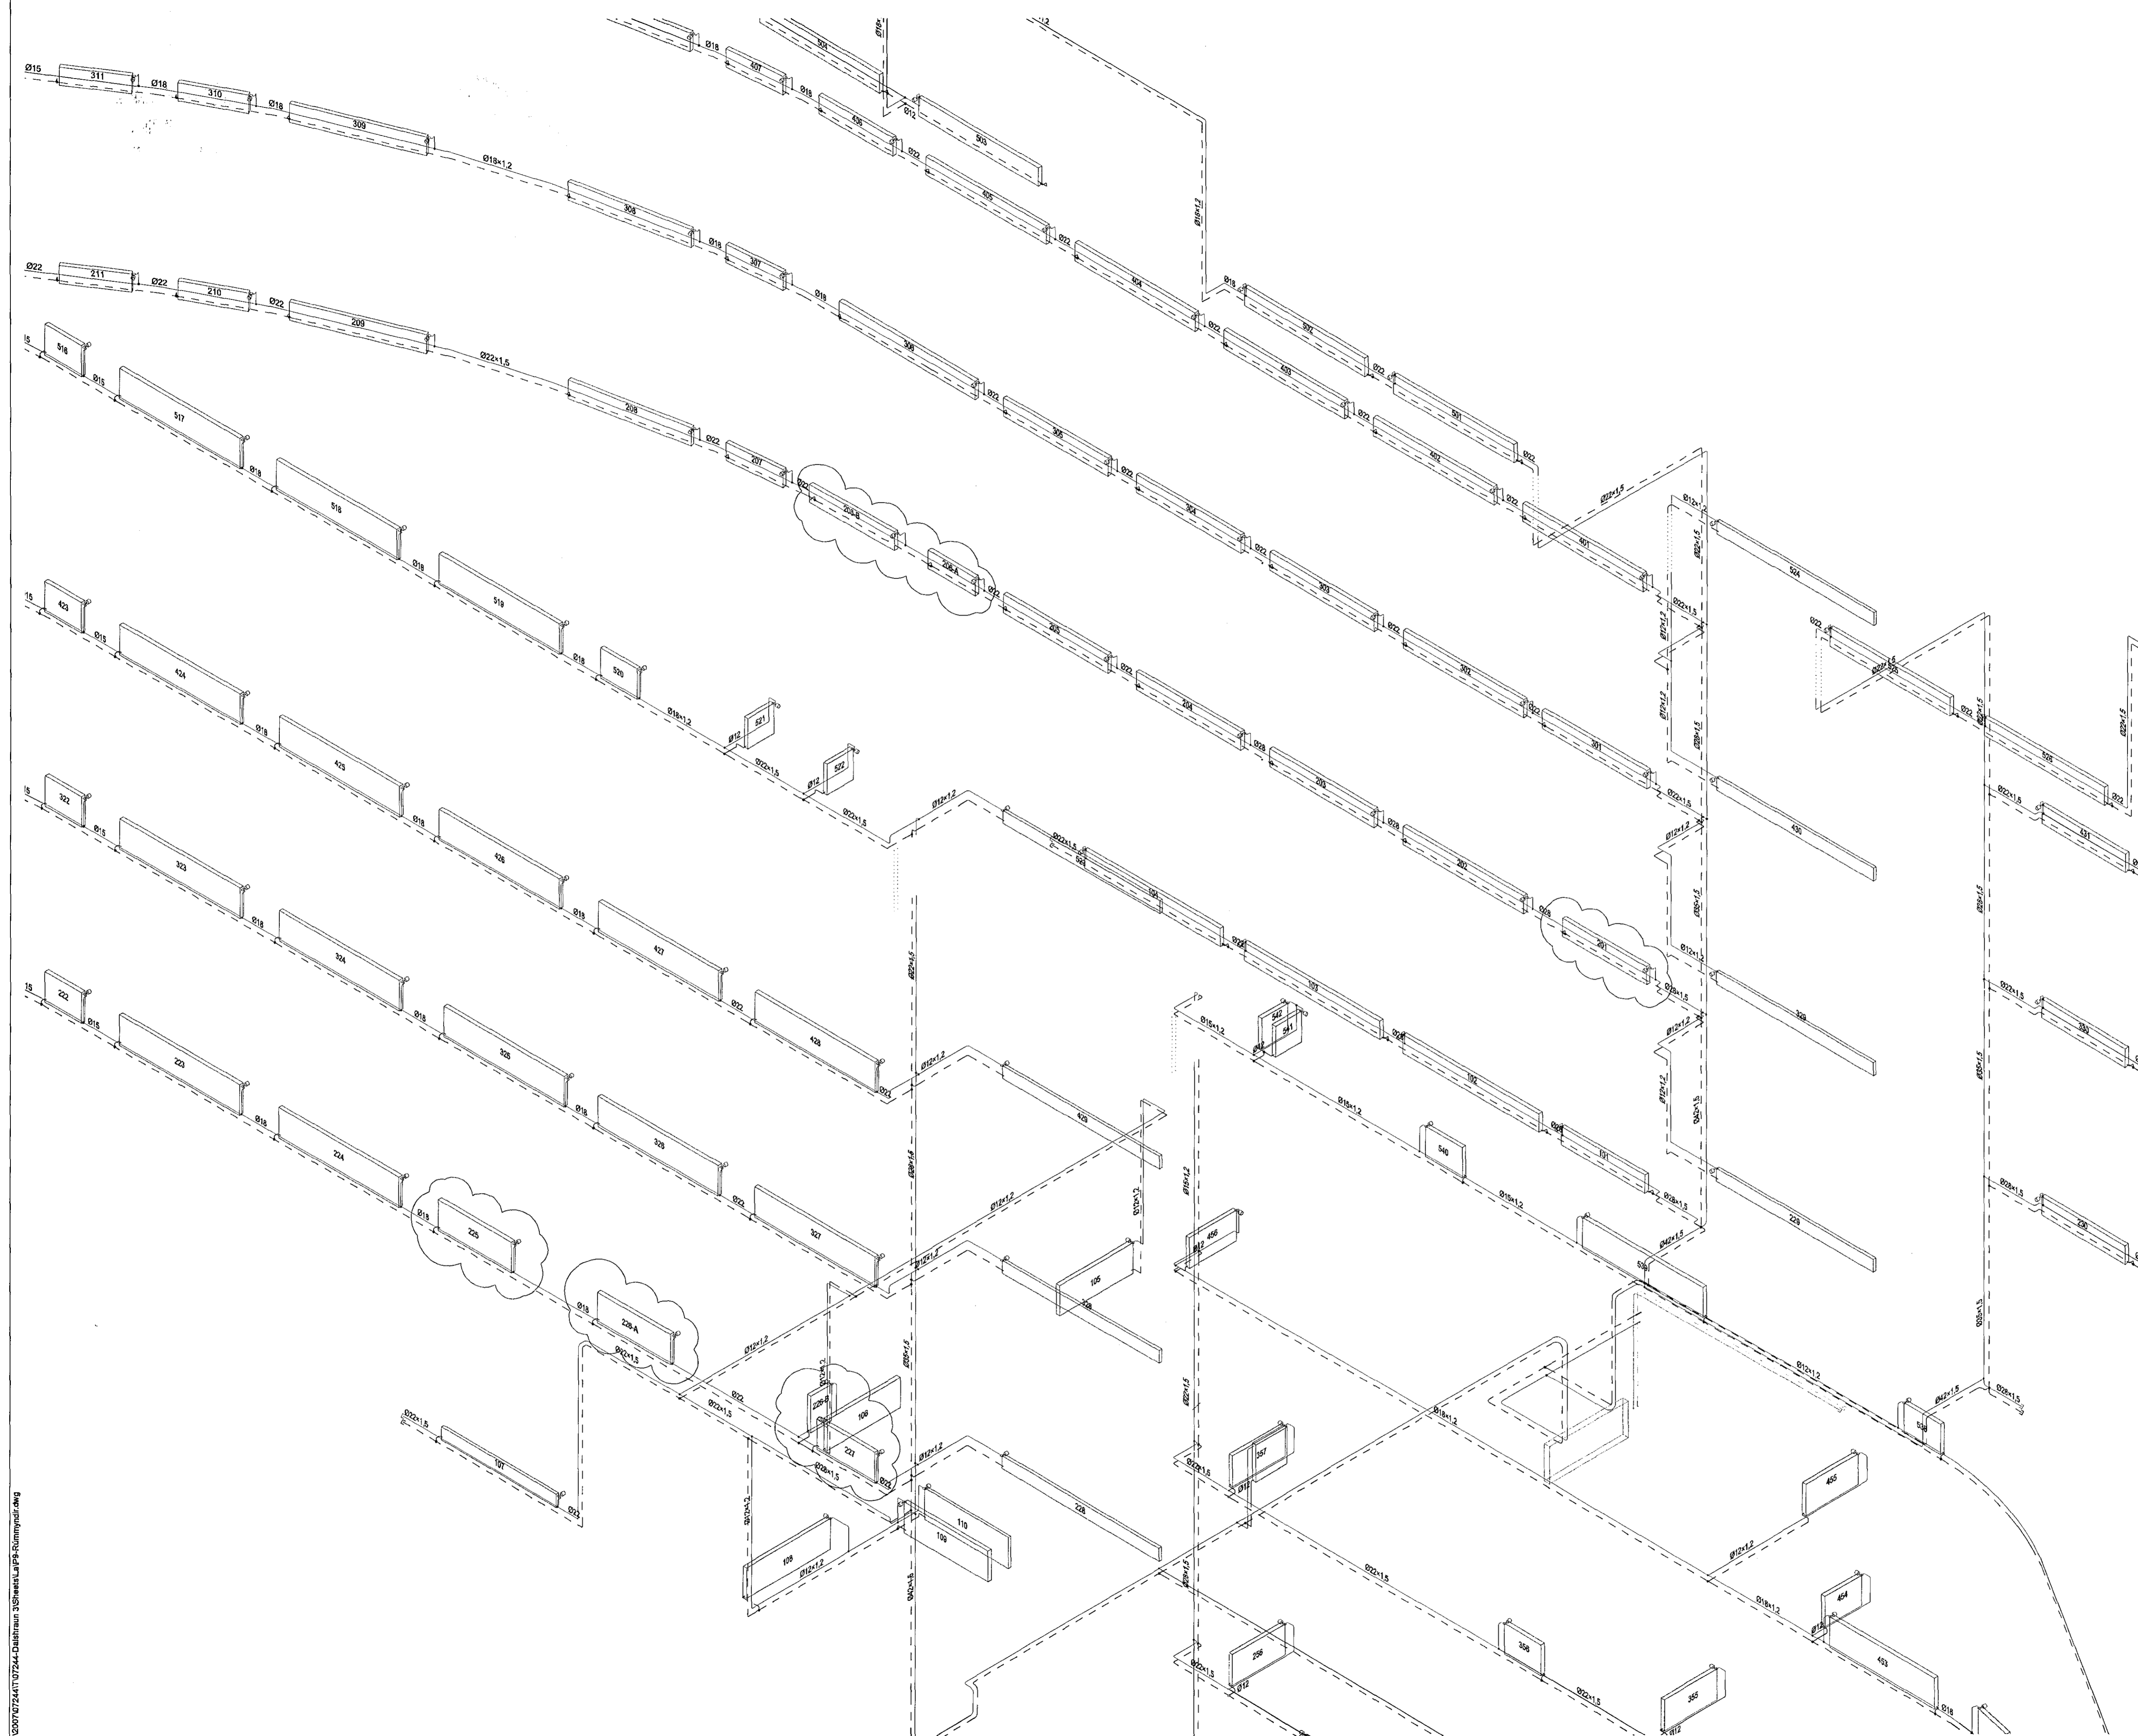

DALSHRAUN 3

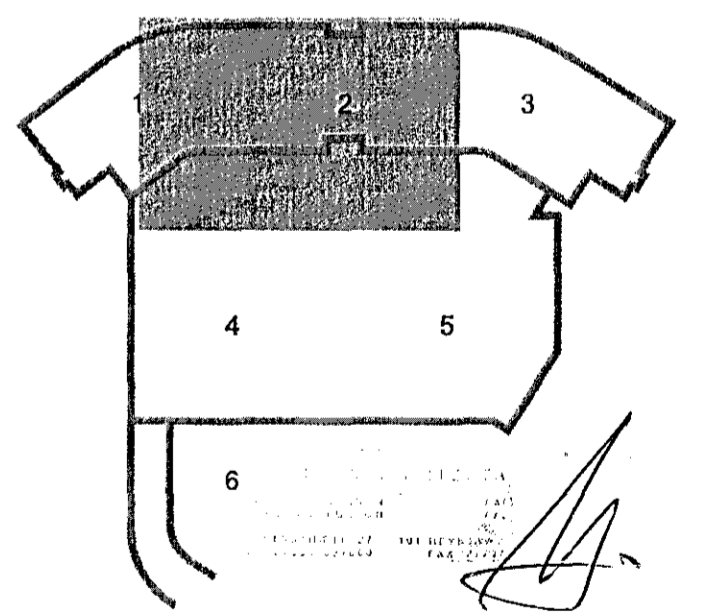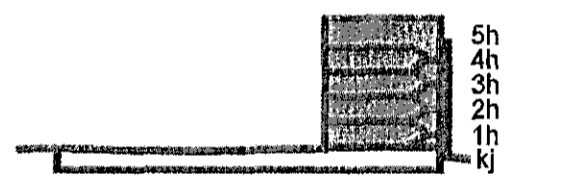

B 09.03.15 Öfnum broytt JGR/SÁS
A 03.09.13 Öfn 108 færilt BS/SÁS
Útg Dags. Skýring Hannað/Yfirfirdi



VERKFRÆÐISTOFA

ÞEJARIHRAUN 20 • 220 HAFNARFJÓRÐUR • KENNIT. 710796-2899
vsb@vsb.is • Sími 585 8600 • Fax 585 8610 • www.vsb.is

Arftun stöðnunar Sveinn Aki Sverrison Kt. 230855 5609 • aki@vsb.is Verkhvafur

DALSHRAUN 3 HAFNARFIRÐI

Verkhvafur Lagnir Hitalagnir 1. - 4. hæð SV Rúmmyndir

Hannað	Teknað	Yfirfarir	Kvarði	Síða
BS	BS	SÁS	-	/ A1
Dags.	Verkhvafur	Tekning	Útgáfa	
20.06.2013	07244	P4 903	B	

V:\3007\07244\07244-Dalshraun_3\ShraunLaP3-Rúmmyndir.dwg