



Samþykkt þann
 23. mars 2015
 Byggingafulltrúinn í Hafnarfirði
 Friðrikur S. Gunnlaugsson

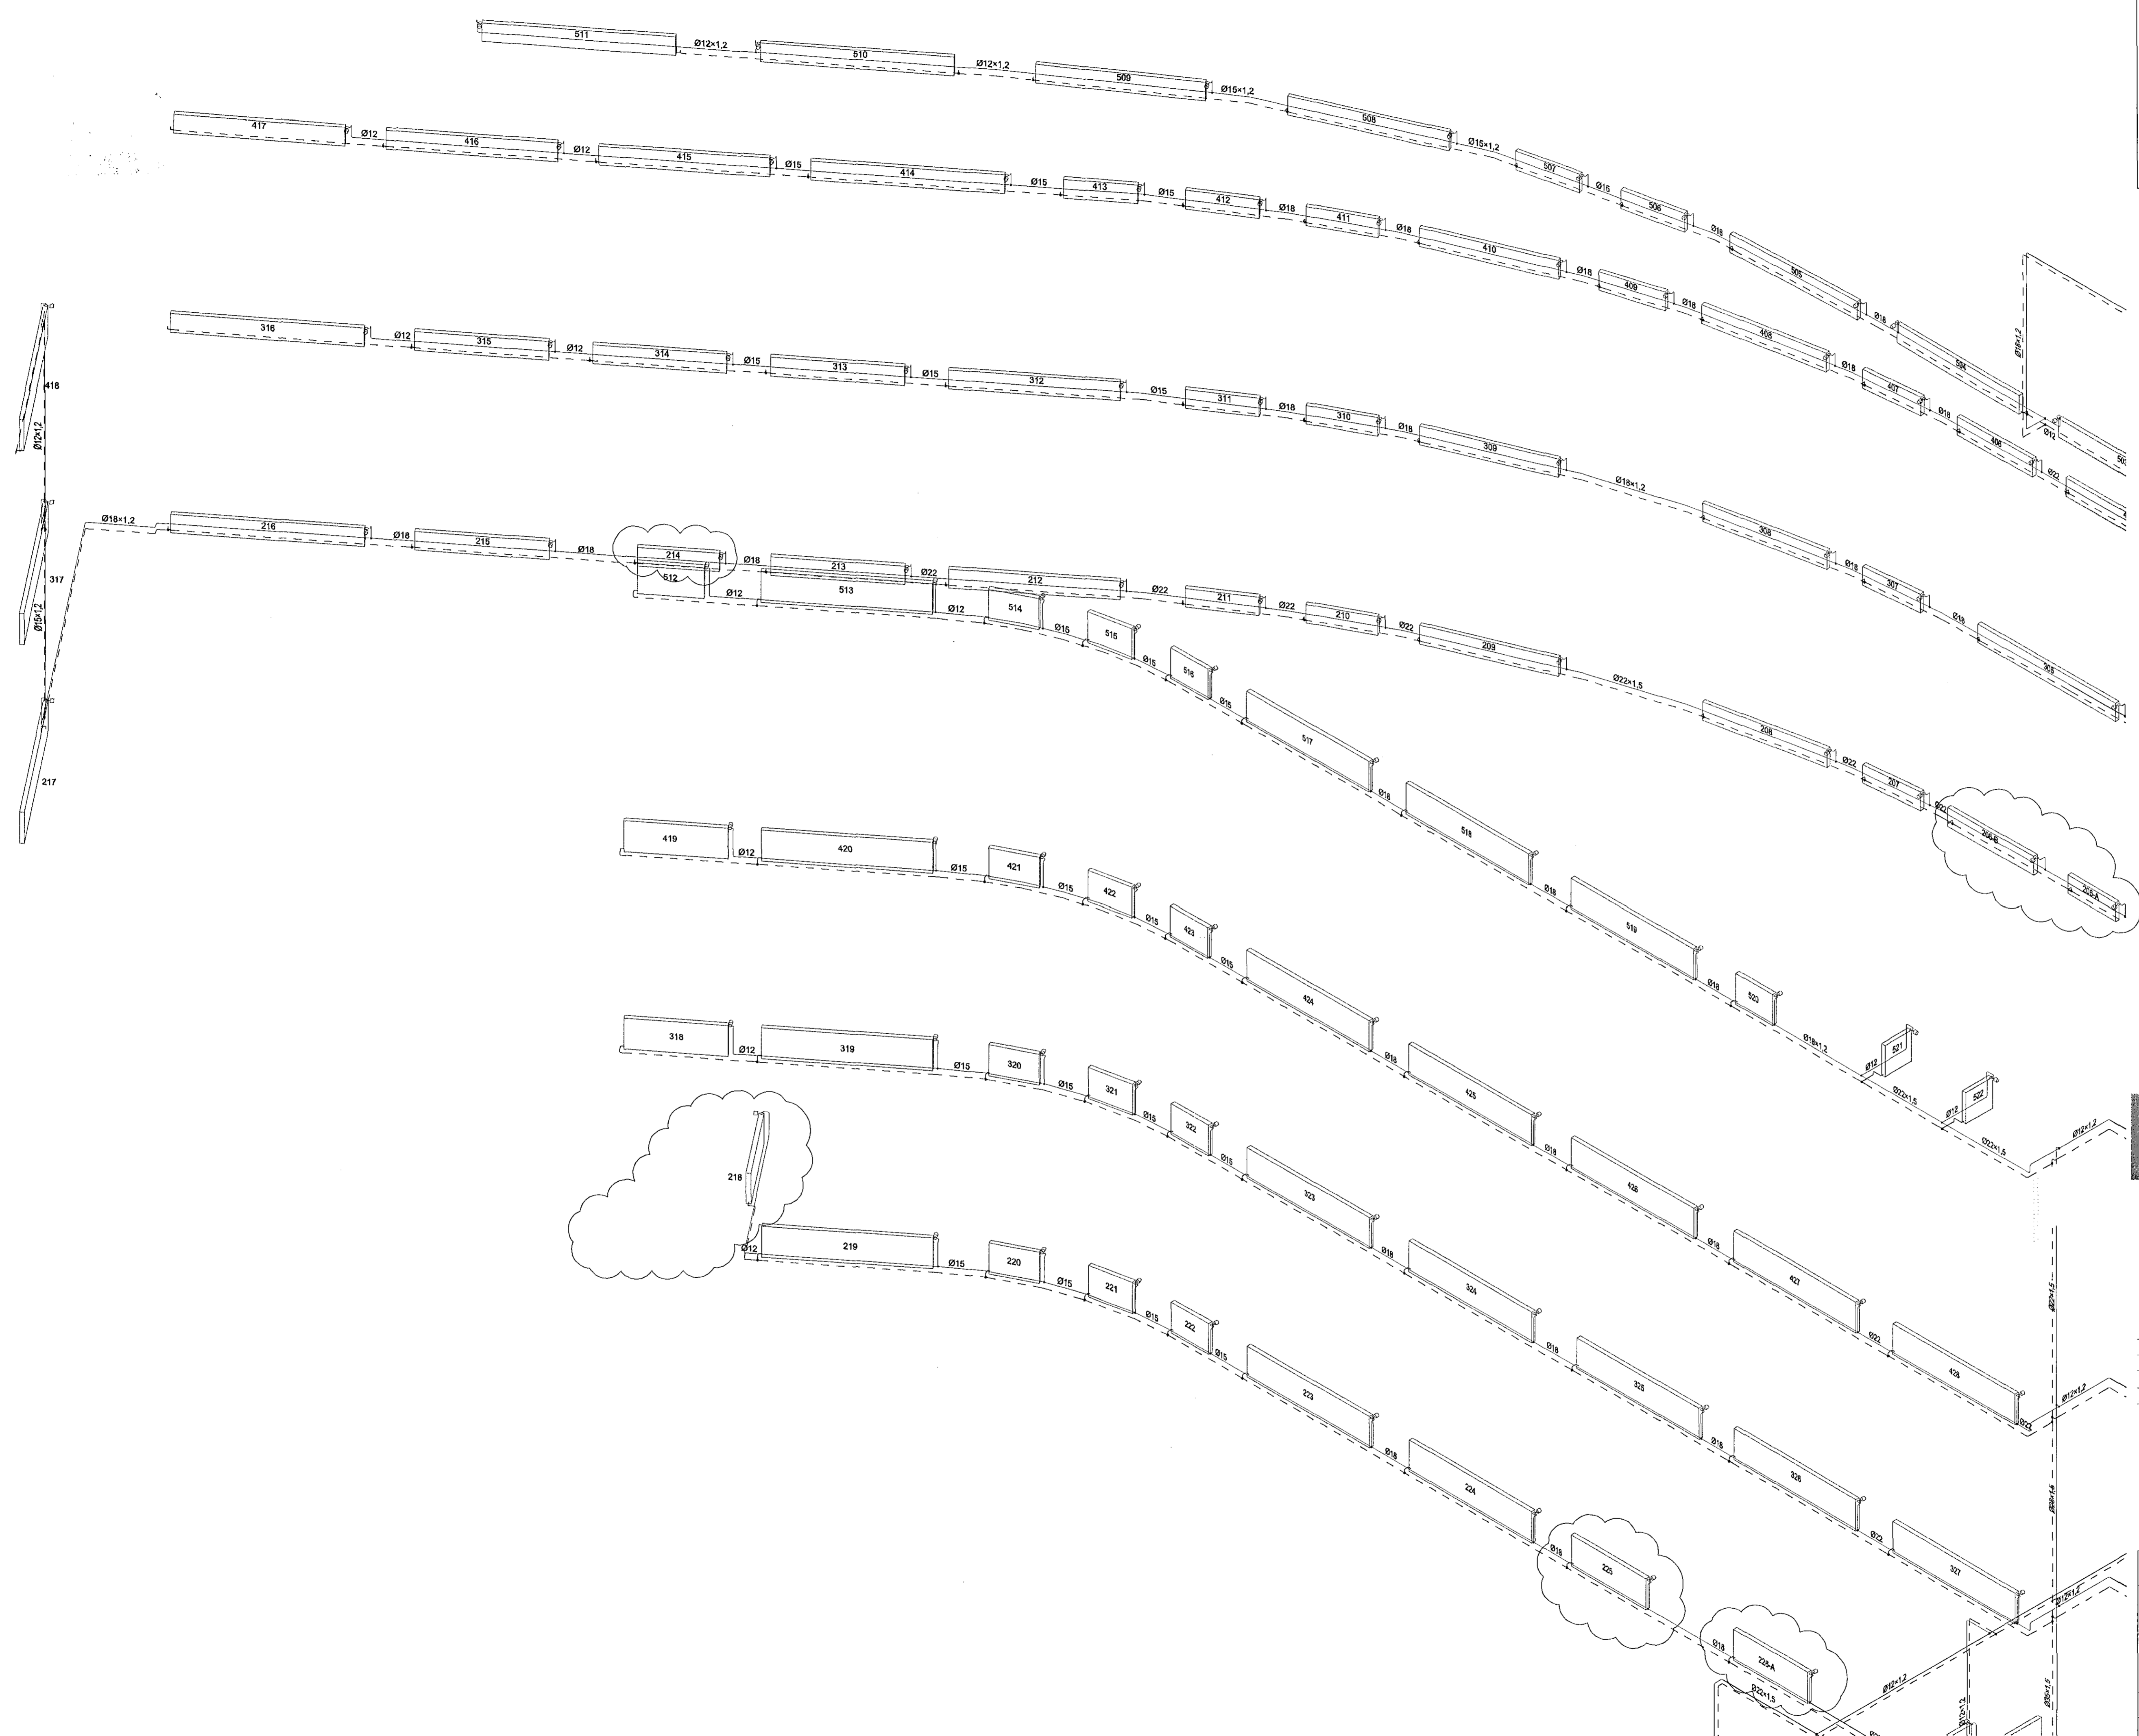

DALSHRAUN 3

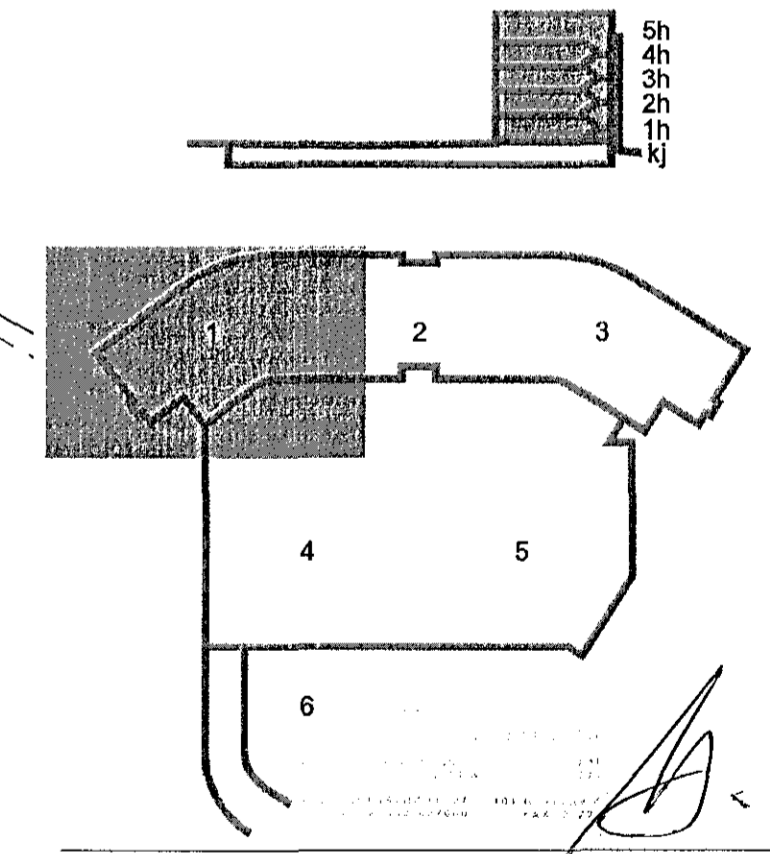

A 09.03.15 Ofnum broytt JGR/SÁS
 Útg. Dags. Skýring Hannað/Yfirfarð



BÆJARHRAUN 20 • 220 HAFNARFJÖRÐUR • KENNIT. 710796-2899
 vsb@vsb.is • Sími 585 8600 • Fax 585 8610 • www.vsb.is

Artun séthöfundur Sveinn Aki Sveinsson Kl: 230855 5609 • ak@vsb.is Verkefni

DALSHRAUN 3 HAFNARFIRÐI

Varðslu Laghir Hítalagnir 1.- 4. hæð SA Rúmmyndir

Hinnafi	Teiknað	Yfirfarið	Kvartí	Síða
BS	BS	SÁS	-	/ A1
Dags.	Verkefni	Teikning	Útgáfa	
20.06.2013	07244	P4 902	A	

V:\2007\24\17\07244-Dalshraun 3\Shed\DALSHRAUN 3\Schem\DALSHRAUN 3 Rúmmyndir.dwg