


DALSHRAUN 3

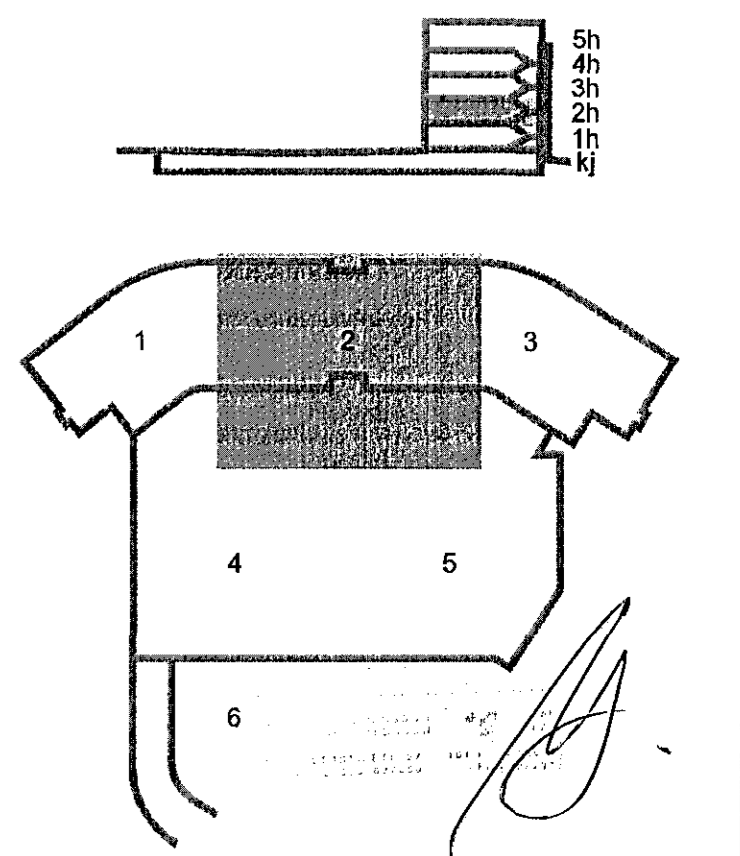

A 09.03.15 Breytingar neysluvatnsögnunum og öfnum JGR/SAS
 Útg. Dags. Skýring. HannasÓYfirfarð



VERKFRÆÐISTOFA

BÆJARHRAUN 20 • 220 HAFNARFJÖRÐUR • KENNIT. 710796-2899
 veb@vsb.is • Sími 585 8600 • Fax 585 8610 • www.vsb.is

Arftun sérhönnuðar Sveinn Aki Sveinsson
 Hú: 239856 5609 • ak@vsb.is *Sveinn Aki Sveinsson*

Verkefni DALSHRAUN 3 HAFNARFIRÐI

Verkhúsi Lagnir Neysluvatns- og hitalagnir 2.hæð Grunnmynd 2

Hannas BS/BIB	Telknað BS/BIB	Yfirfarð SAS	Kvarði 1:50	/ A1	Síða -
Dags 20.06.2013	Verkefni 07244	Tekning P2 022	Útgáfa A		