


Samþykkt þann
23. mars 2015
Byggingaálfurinn HAFNARFIRÐI
Fl. Höfður S. Gunnarsson

$\Delta t = 40^\circ$

Rými	Nr. ofns	Valin efnaþétt	Valin ofnþétt	ofn-gærd	Stíllitlur ofntaka	Valinn ofn Atkósti (W)
2-1 Skrifstofa	201	300	1600			867 W
2-2 Opðrými	202	300	2200			1093 W
2-3 Opðrými	203	300	2000			1084 W
2-4 Opðrými	204	300	2000			1084 W
2-5 Opðrými	205	300	2000			1084 W
2-6 Opðrými	206-A	300	900			488 W
2-7 Skrifstofa	206-B	300	1600			867 W
2-8 Skrifstofa	207	300	1000			542 W
2-9 Skrifstofa	208	300	2000			1084 W
2-10 Opðrými	209	300	2000			1084 W
2-11 Opðrými	210	300	1000			542 W
2-12 Opðrými	211	300	1000			542 W
2-13 Opðrými	212	300	2200			1193 W
2-14 Opðrými	213	300	1800			978 W
2-15 Opðrými	214	300	1100			542 W
2-16 Skrifstofa	215	300	1800			978 W
2-17 Skrifstofa	216	300	2600			1410 W
2-18 Opðrými	217	500	2600			1410 W
2-19 Geymsla	218	500	1400			700 W
2-20 Opðrými	219	500	2200			1100 W
2-21 Opðrými	220	500	700			350 W
2-22 Skrifstofa	221	500	700			350 W
2-23 Skrifstofa	222	500	700			350 W
2-24 Skrifstofa	223	500	2200			1100 W
2-25 Kallstofa	224	500	2200			1100 W
2-26 Kallstofa	225	500	1400			700 W
2-27 WC	226-A	500	1400			700 W
2-28 WC	226-B	600	400			200 W
2-29 Raasting	227	500	1100			550 W
2-30 Gangur/setust.	228	210	3000			1550 W
2-31 Sligangur	229	210	3000			1550 W

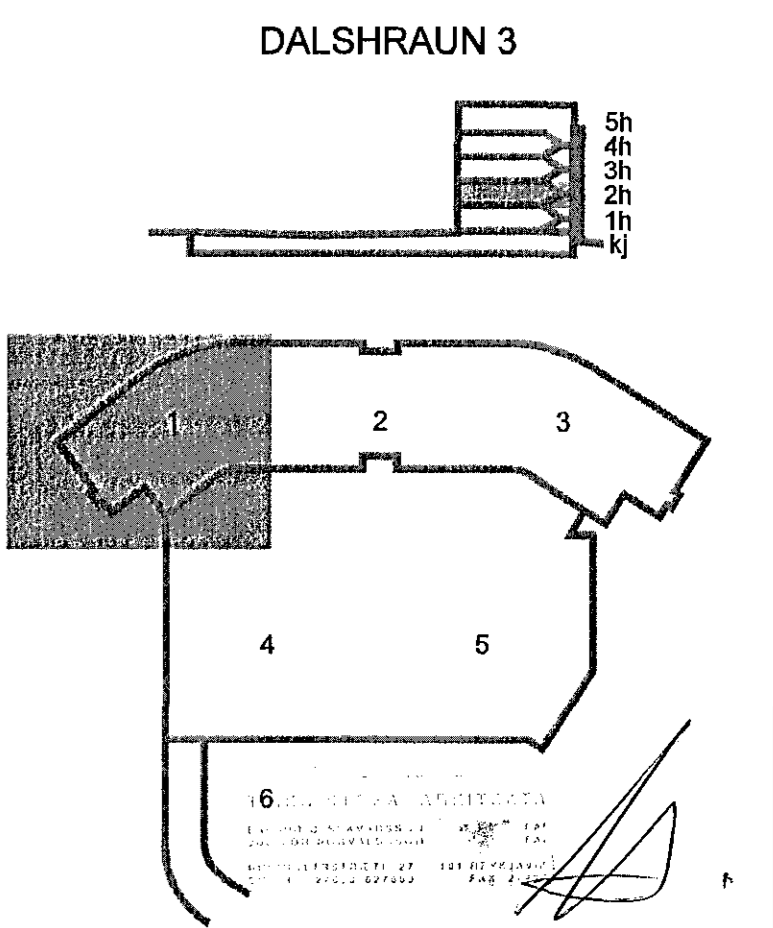

A 09.03.15 Breytingar á ofnum og brunastöngu
Útg. Dags. Skýring

VS

VERKFRÆÐISTOFA

B/EJARNHRAUN 20 • 220 HAFNARFJÖRDUR • KENNIT. 710796-2899
vsb@vsb.is • Sími 585 8600 • Fax 585 8610 • www.vsb.is

Artun stílhönnuðar
Sveinn Aki Sverrisson
Rt: 230855 5609 • aki@vsb.is

Verkefni
DALSHRAUN 3
HAFNARFIRÐI

Verkefni
Lagnir
Neyslvatns- og hitalagnir 2.hæð
Grunnmynd 1

Hannað BS/BIB	Teknað BS/BIB	Yfirfarð SAS	Kvarði 1:50	I A1	Síða -
Dags. 20.06.2013	Verkefni 07244	Tekning P2 021	Útgáfa A		

V:\2007\7244\1\07244-Dalshraun 3\Sheet\LP2.2.dwg