



Skýringar
Öll hæðar máli UG og YG málást við fullfrágengið gólf.

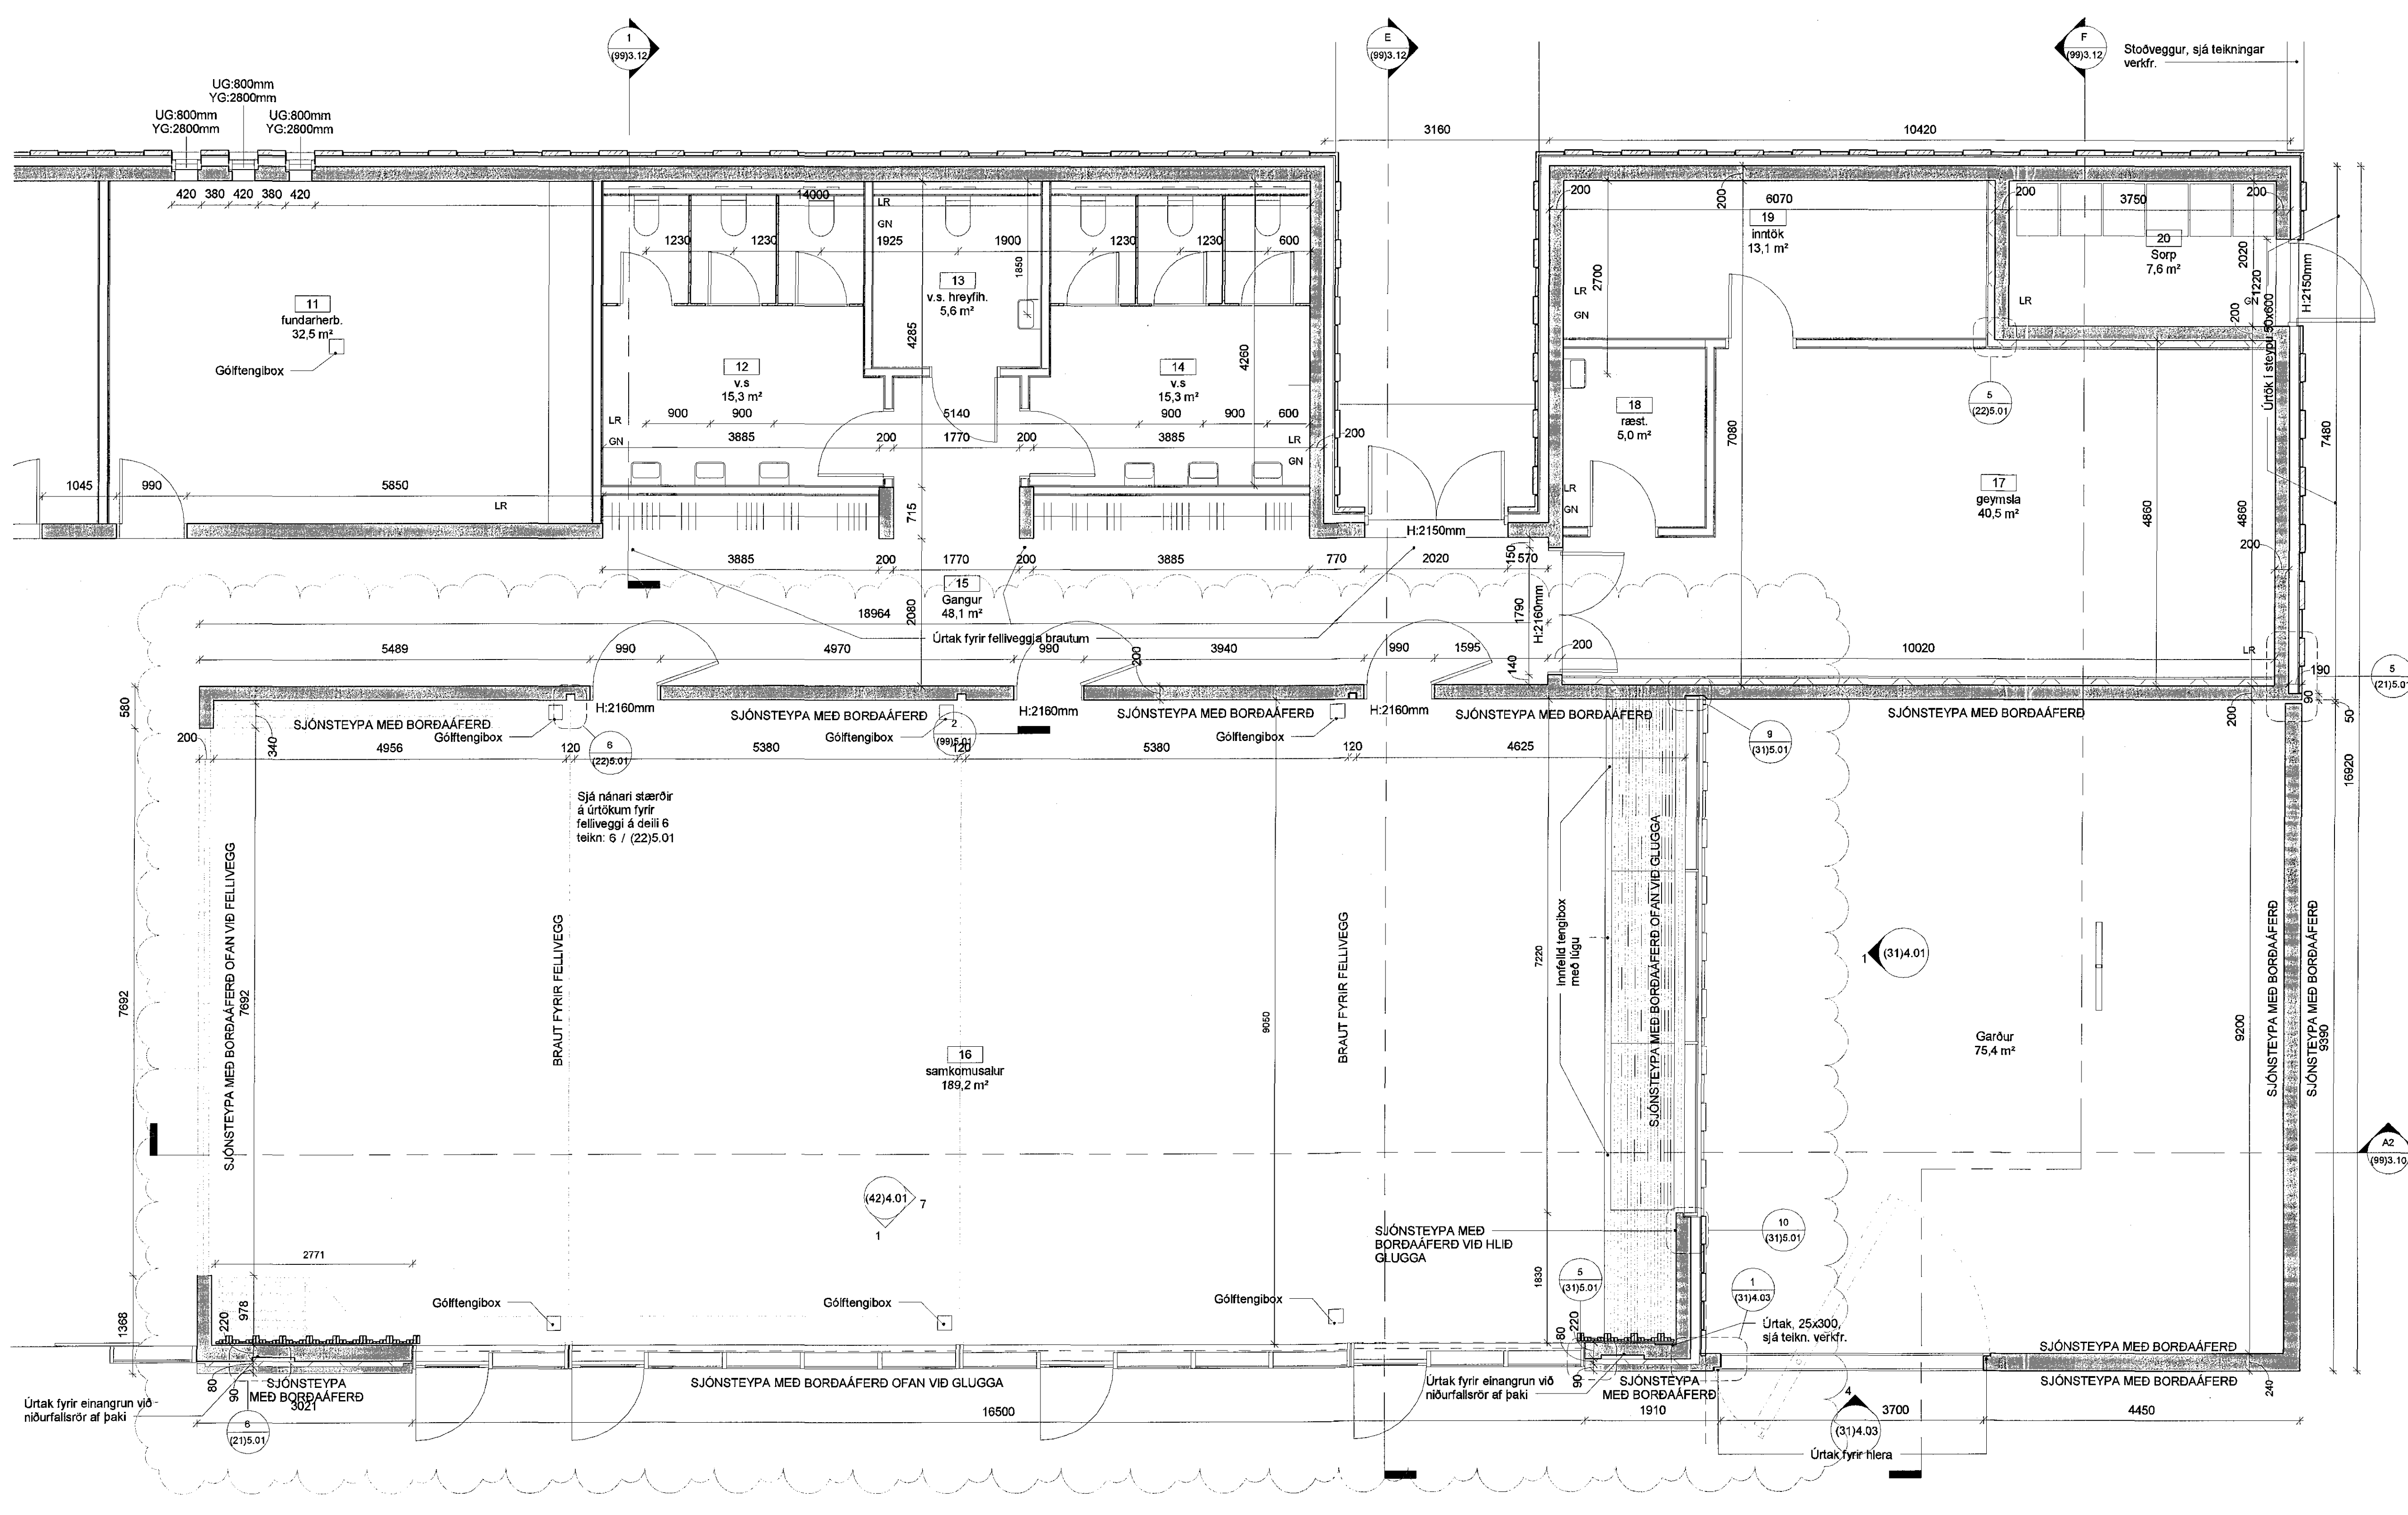

- B 27.2.2016 Uppfært loftskot og gólf þrygginguásta: fellivegur við önnur fekkur úr Braut bætt við FV-8
- A 27.10.2015 Almennar skýringar, málástningar og breyting á glugga í tengdar skýring

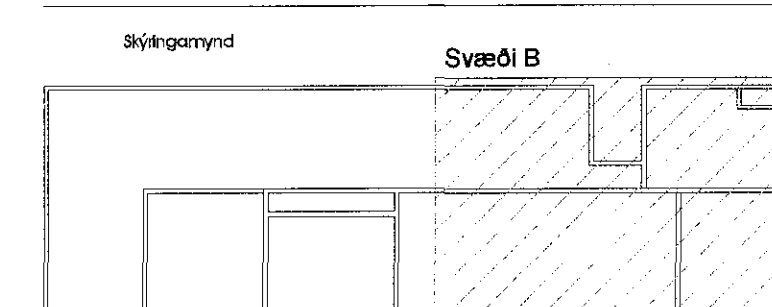

Safnaðarheimill Ástjarnarkirkju

hannast / tekið:	lsg / þa
vef / skýringar:	ojs / lsg
markað:	1:50
skýringar:	1400-1-50650010
konarúmer:	197735

Arkís	Arkís	Arkís	Arkís
Adalsteinn Snæsson	Óskell Þó	Ís: 61161 2769	
Arnar Ingi Jónsson	Óskell Þó	Ís: 61103 76 4819	
Björgur Þorsteinsson	Óskell Þó	Ís: 61103 460 4889	

Arkís arkitektar

dagsetning: 01.09.2015
vekt: 14.050
skýring: (21)3.02 B
teikning: B

1 (21) Steyputeikning 2 af 2
1:50