
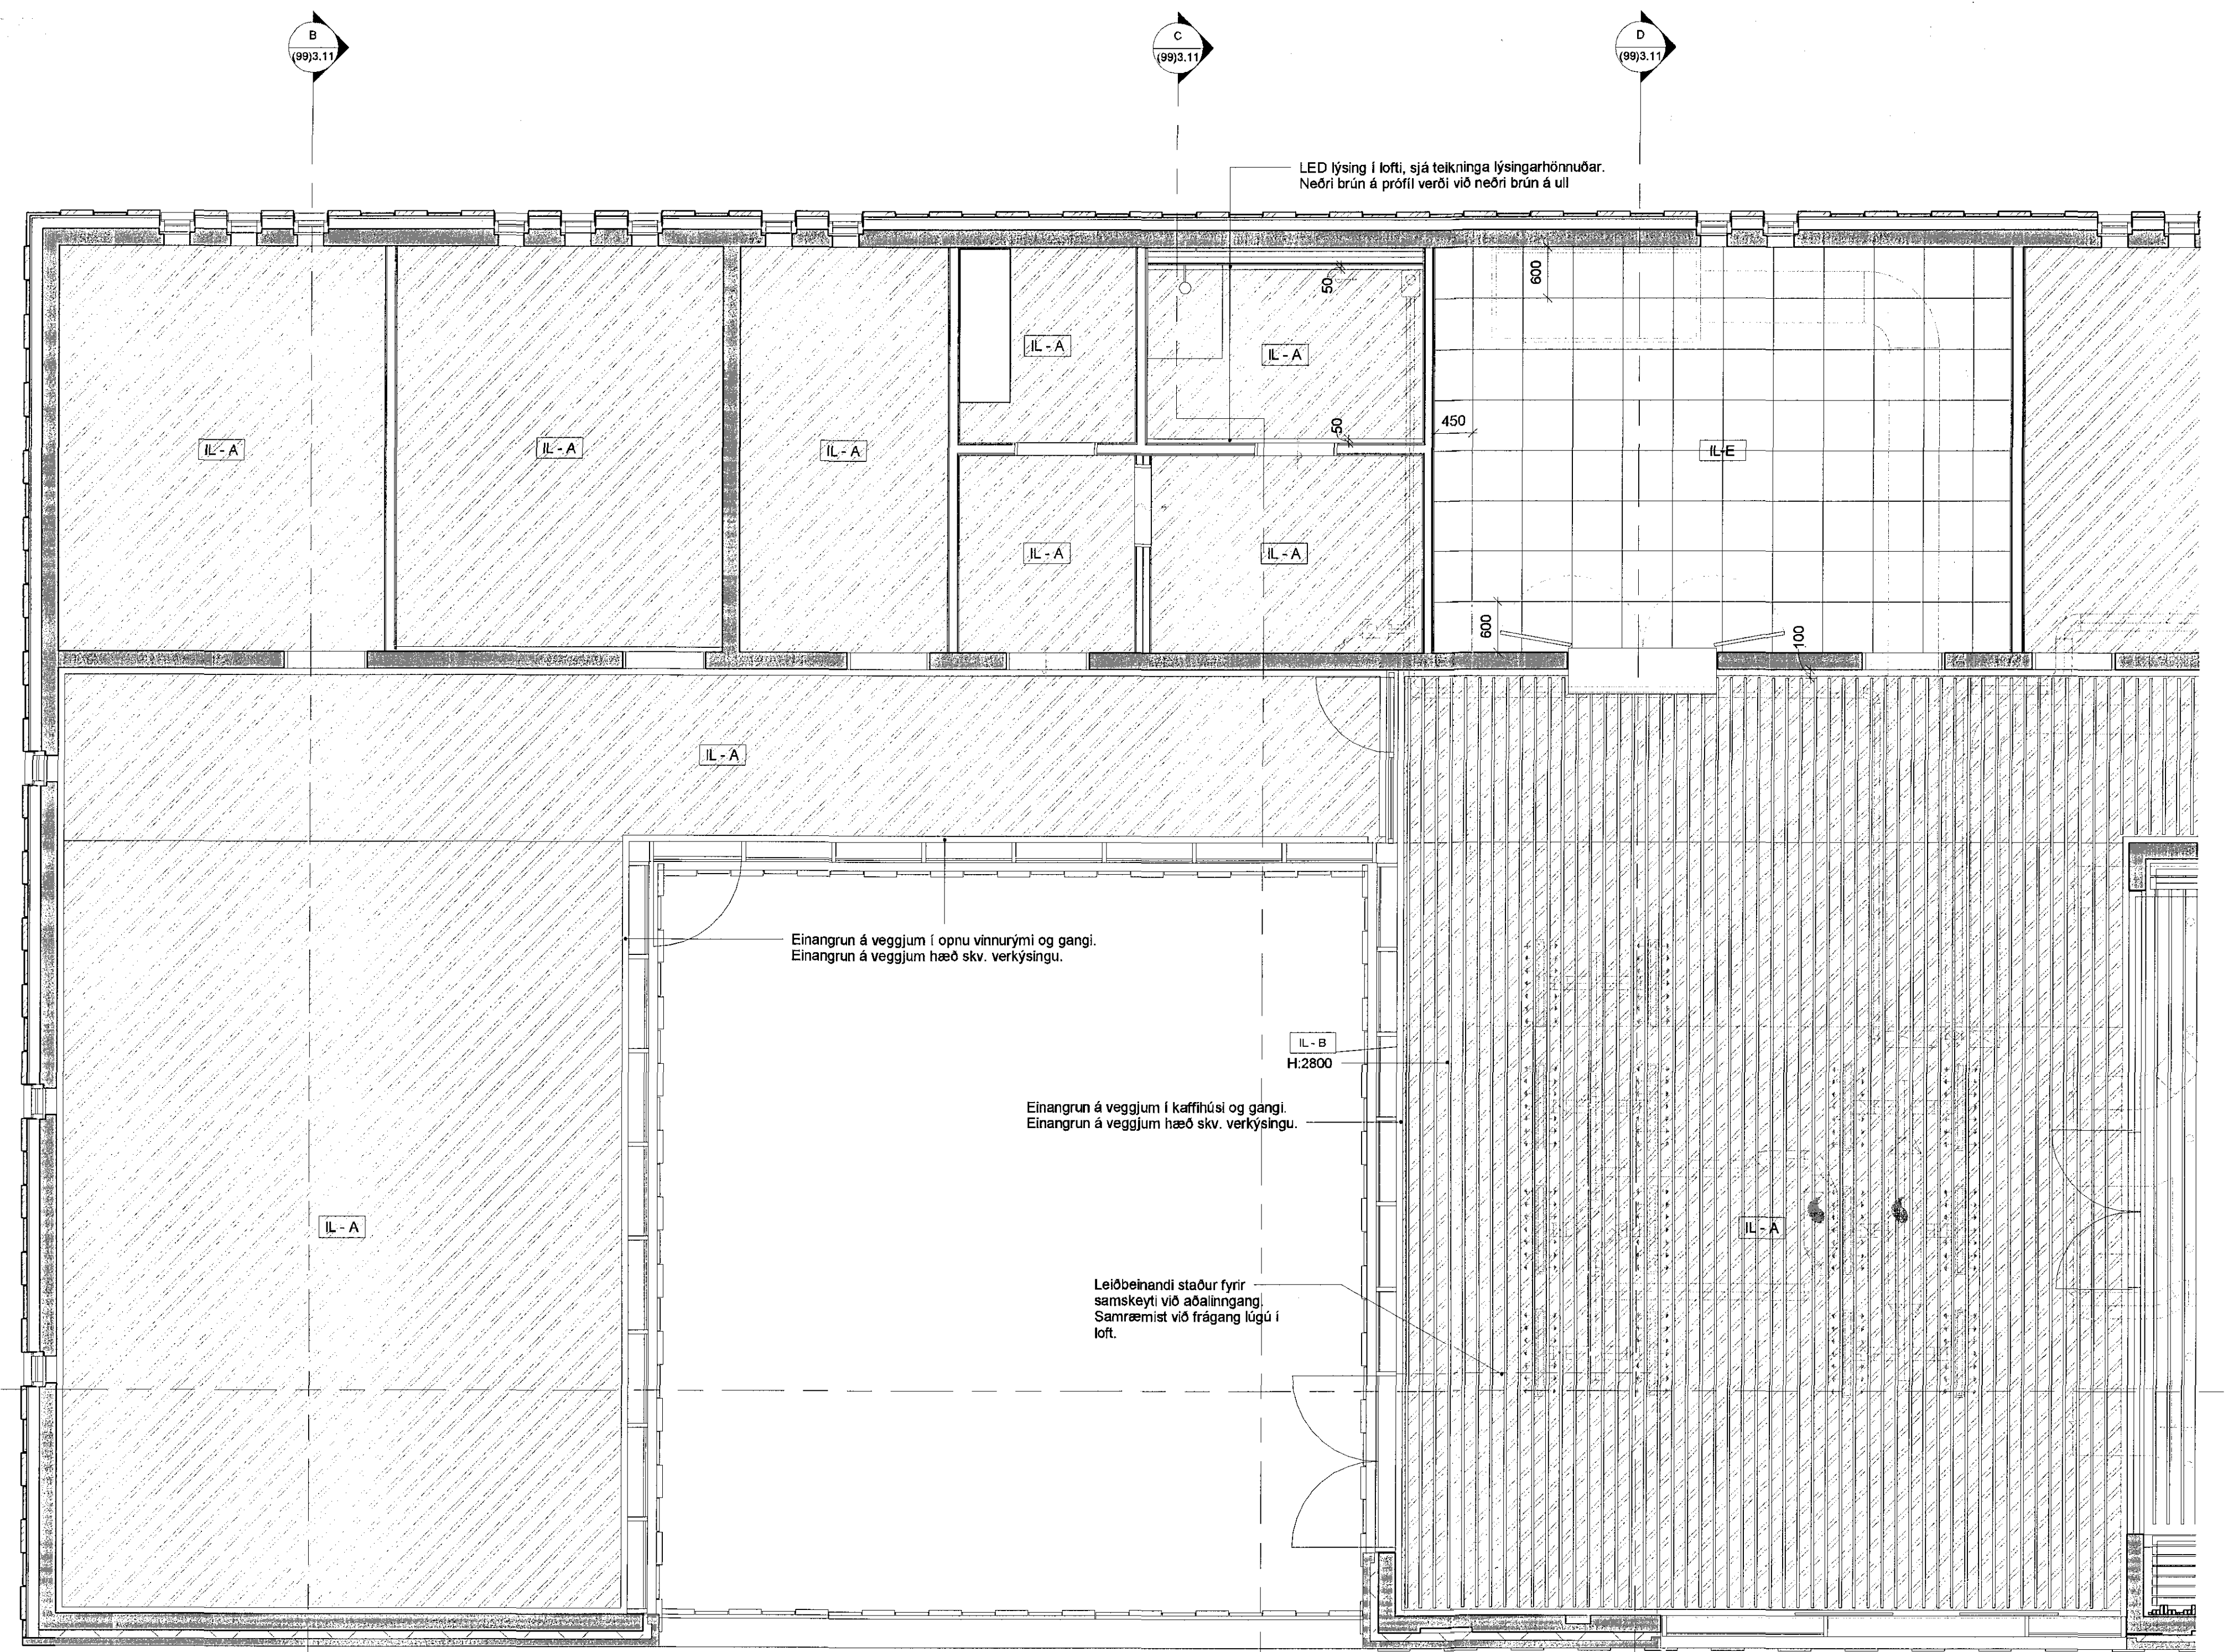
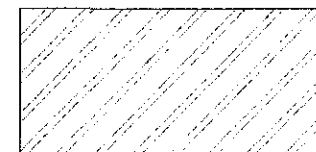
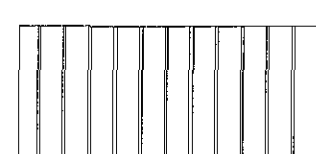
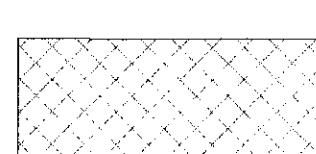
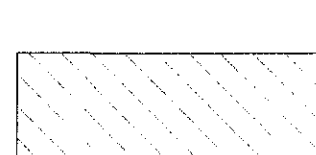


18716 1503502


Samþykkt þann
23 MAR 2015
Þvingingafulltrúan / Hafnarfirði
F.h. Sigurður Steinar Jónsson

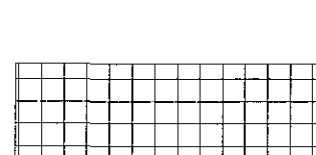

-  IL - A, 75mm steinulareinangrun dýfluð í loftaplötu
-  IL - B, batlaflott, millibili á milli batla - 168mm
-  IL - C, fast gíflöft
-  IL - D, Fast gíflöft, rakahelt
-  IL - E, kerfislöft

1 (35) Loftaplan 1. hæð - Svæði A
1 : 50

A 27.2.2016 Uppfært loftplan og gólf byggingaútlita. Þeflaggar við atari fekkur út. Braut bætt við FV-B.
Útg. dagi. skýring. teiknað.

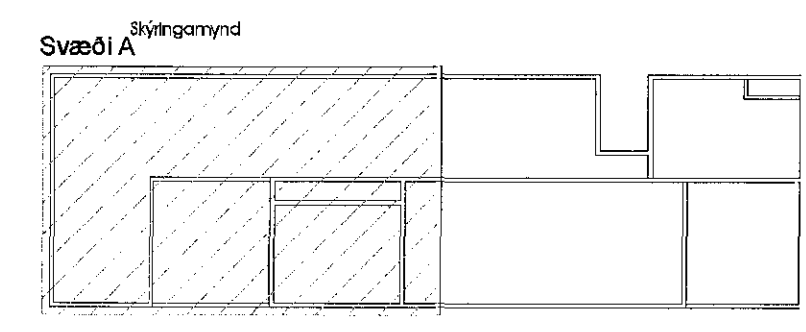

Safnaðarheimili Ástjarnarkirkju
Heimilfang: KRKJAVELLUR 1
Svarstíðing: HAFNARFIRÐUR
Veituvit: VERKEFNINGAR
Skýringarheiti: LOFTAPLAN 1. HÆÐ I AF 2
hannað / teiknað: dg, jss
rituð / samþykkt: dg / dg
málsvæði: 1 : 50
stafrænir: 1400-150650010
197735
Aðilar:
o Adalstein Steinarson skilhefti fgl. k1161141-3749
o Arni Jón Jónsson skilhefti fgl. k101074-4819
o Þing Tólfsson skilhefti fgl. k122040-4899
o Þórunn Guðmundsdóttir skilhefti fgl. k170174-3089
o Eflir Guðmundsson skilhefti fgl. k1270102-4849
o Þorvaldur S. Skarphéðsson byggingafræðingur fgl. k156672-3629
Stjórnun og skilfræðingur:
Arkís arkitektar
Arkís arkitektar: Hólabatali 2 k1031187-0360
Sími 011 2256 Fax 011 2256 www.arkis.is netfang ark@arkis.is

dagsetning: 01.09.2015
veitur.: 14:050
ARKÍS arkitektar (45)3.01 A
teikning breyting