18/318 1503507

Samþykkt þann
23 MAR 2015
Byggingarfulltrúinn í Hafnarfirði
F.h. Sigurður Steinar Jónsson

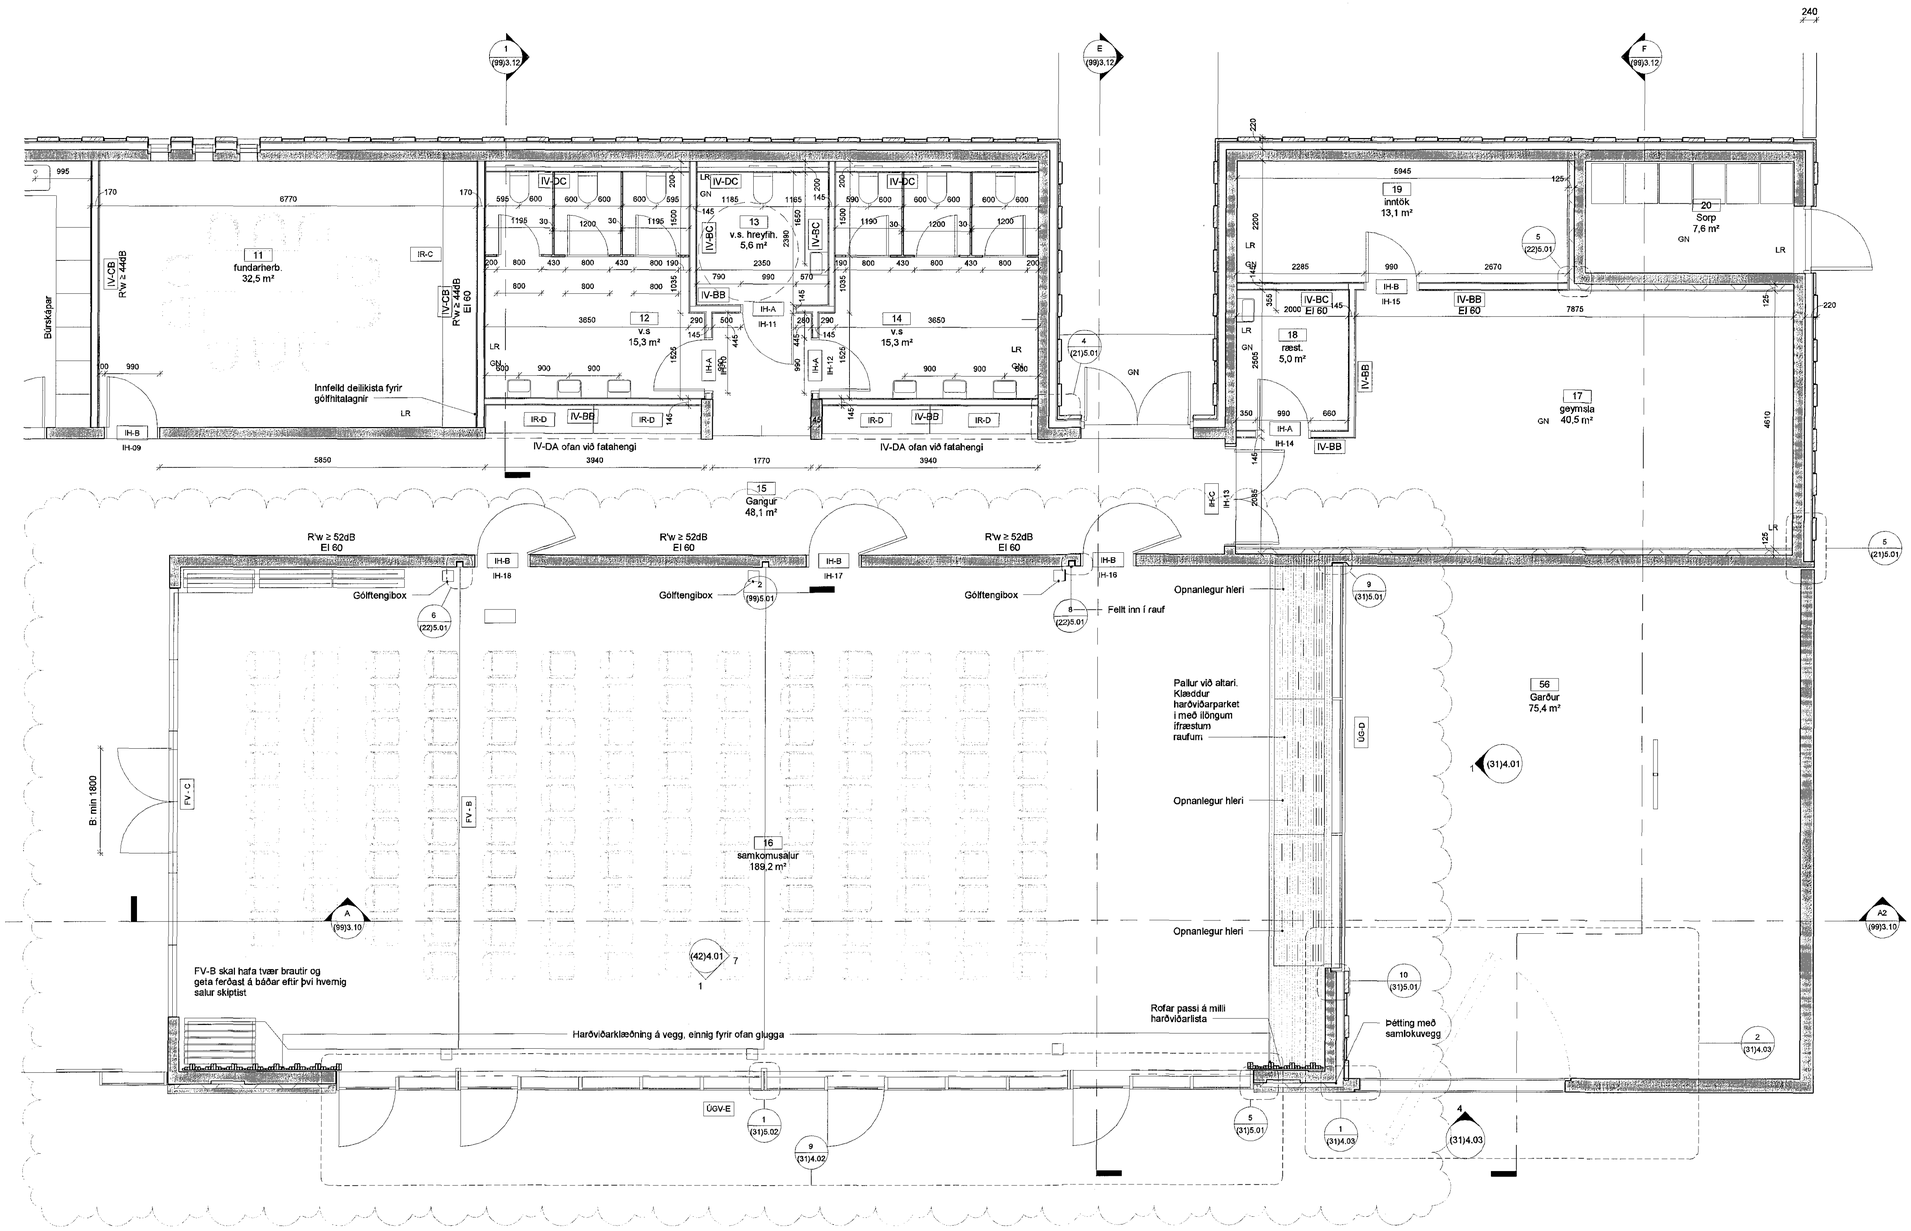

A	27.2.2015	Upplýsar lattaplan og gólf í byggingahluta. Felliveggur við altari teiknur út. Braut þarnt við FV-B.	jbs
útg.	dags.	skýring	teiknað

Skýringarmynd

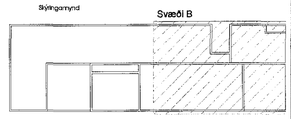

Safnaðarheimili Ástjarnarkirkju

Heimilisfang:	KIRKJUVELLIR 1
Sveitarfélag:	HAFNARFJÖRÐUR
Verkhluti:	VERKTEIKNINGAR
Skýringarfletir:	GRUNNMYND 2/2
hannað / teiknað:	bg, jbs
yfirfarið / samþykkt:	ajbj / bg
mælikvarði:	1 : 50
staðgreinir:	1400-1-50650010
landnúmer:	197735

Arkitekt:
- Aðalsteinn Snorrason — arkitekt fíaí — kt.161161-2769
- Arnar Þór Jónsson — arkitekt fíaí — kt.010174-4819
- Birgir Teitsson — arkitekt fíaí — kt.020460-4589
- Björn Guðbrandsson — arkitekt fíaí — kt.170174-3059
- Egill Guðmundsson — arkitekt fíaí — kt.270162-4869
- Þórarinn L. Ólafsson — byggingatæknifr. bfí — kt.250972-3529

Ábyrgðarmaður aðal/séruppdrátta:
Umsjónarmaður:

Arkís arkitektar ehf. | Hlíðasmára 2 | 201 Kópavogur | kt 531107-0550
sími 511 2060 | fax 511 2066 | www.ark.is | netfang arki@ark.is

ARKÍS arkitektar

dagsetning: 01.09.2015
verknr.: 14-050

(99)3.02 teikning | A breyting

Prentað 04.11.2015
Arkís ehf. áskilur sér allan rétt til þessarar teikningar og hugmynda

1 (99) Grunnmynd, 1. hæð - Svæði B
1 : 50