


18/316 1503507

Samþykkt þann  
23 MAR 2016  
Byggingafulltrúi (Hafnarfirði)  
Eh. Sigurður Steinar Jónsson

E  
(99)3.12

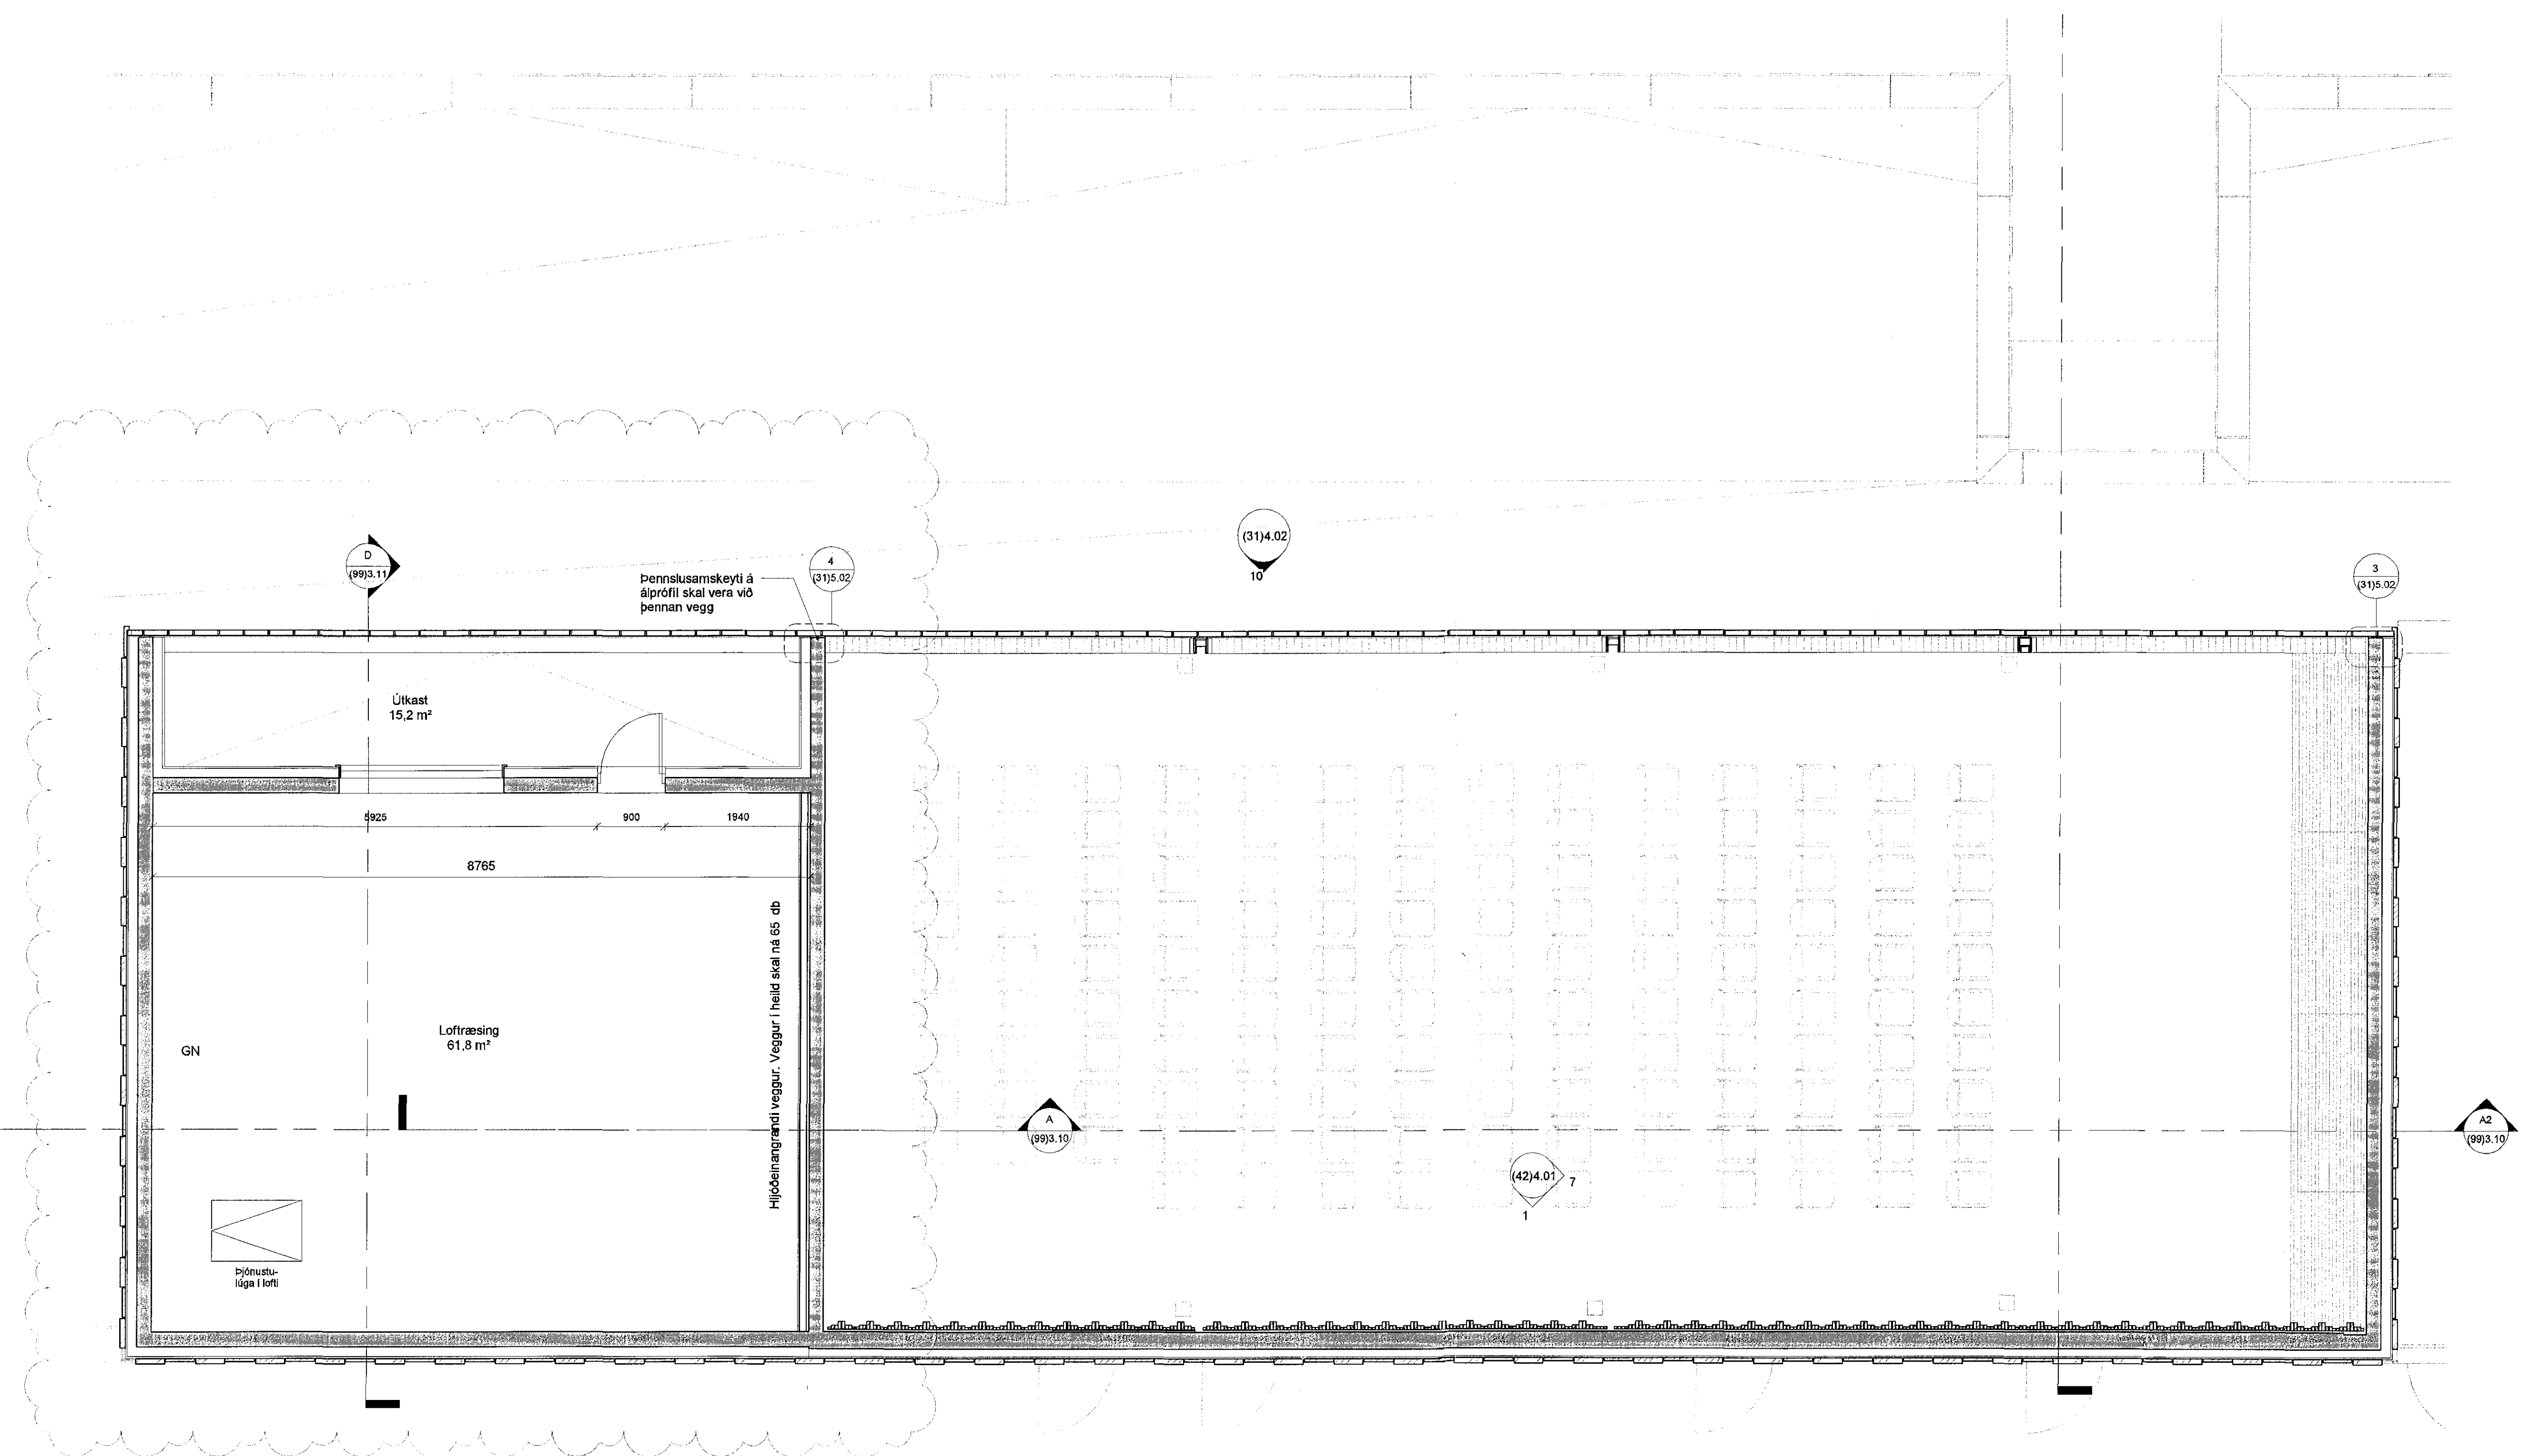

Þennslusamskeyti á  
álfrofl skal vera við  
þennan vegg

D  
(99)3.11

4  
(31)5.02

(31)4.02  
10

3  
(31)5.02

Útkast  
15,2 m²


5925

8765

Loftræsing  
61,8 m²

GN


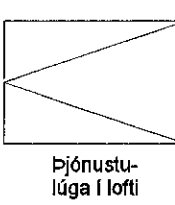



A  
(99)3.10

(42)4.01  
7

A2  
(99)3.10


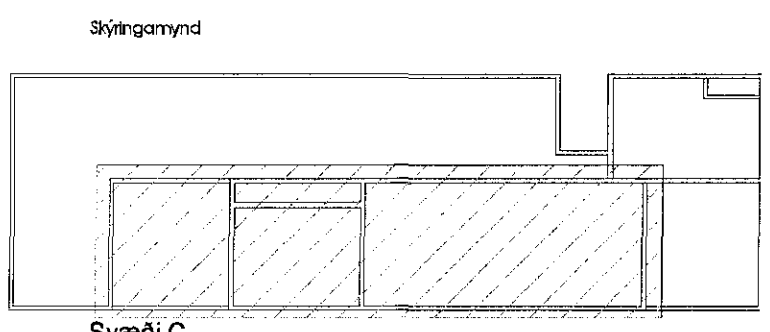

Safnaðarheimili Ástjarnarkirkju

Heimilfang:	KIRKJUMELUR 1	
Swissaläng:	HAFNARFIRÐUR	
Vestakst:	VERKBNINGAR	
Skýringarst:	GRUNNMYND LOFTRÆSKLEFA	
Heimnað / telerað:	Eg. Jón	
Yfirráð / samþykkt:	óflg. / Eg	
matkvæð:	1:50	
staðarnúmer:	1400-1-50650010	
landnúmer:	197735	
Ástæða:		
○ Adólfsson Snæsson	akshétt hf	hl: 14161 2749
○ Aron Jón Jónsson	akshétt hf	hl: 010174 4819
○ Björg Tólfsson	akshétt hf	hl: 020046 4699
○ Björn Guðmundsson	akshétt hf	hl: 170174 3099
○ Egill Guðmundsson	akshétt hf	hl: 027010 4649
○ Þorvaldur S. Skarphéðsson	byggingarstjórnungr hf	hl: 020072 3629
Þjálfari:	Hönnuður aðal-ábyrgðarstjóri	
Þjálfari:	Þráttur	
Ástæða:	100% vörðug	
hl: 01107 0360	netfang: aks@arkis.is	
hl: 011 2066	fax: 011 2066	
www.arkis.is		

dagsetning: 01.09.2015  
veitn.: 14.050  
arkís arkitektar (99)3.03 A  

1 (99) Grunnmynd, loftræsiklefi  
1:50