18/316 1503587

Samþykkt þann
23 MAR 2016
Byggingafulltrúinn í Hafnarfirði
F.h. Sigurður Steinar Jónsson

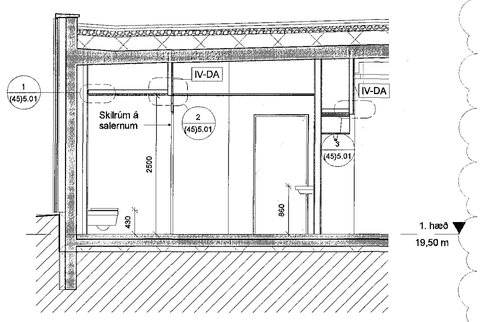

1 (99) Hlutasnið - Salerni og fatahengi
1 : 50

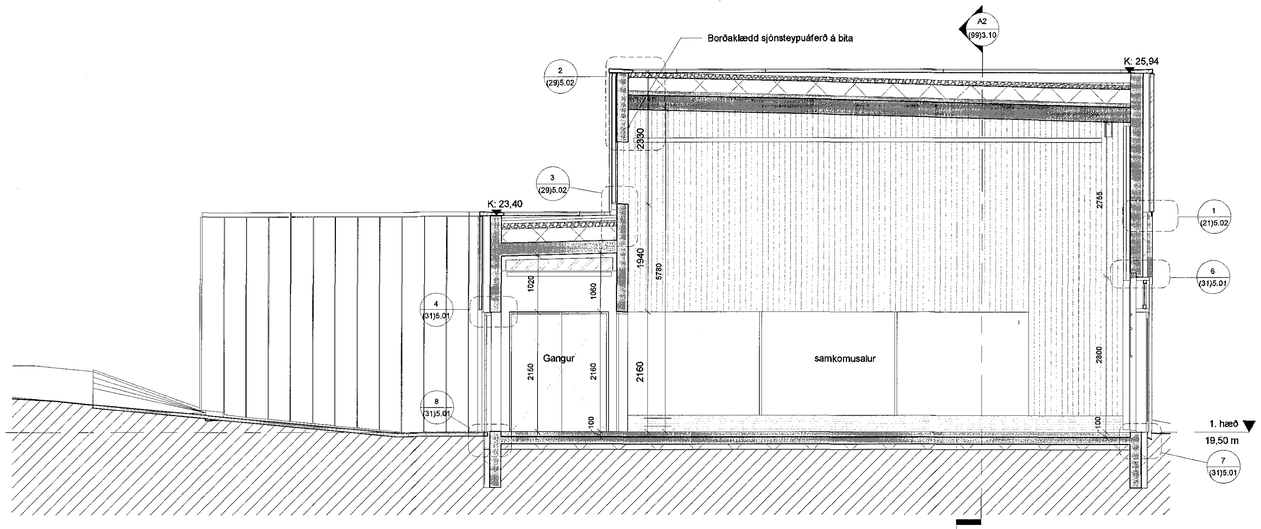

E (99) Snið E - E
1 : 50

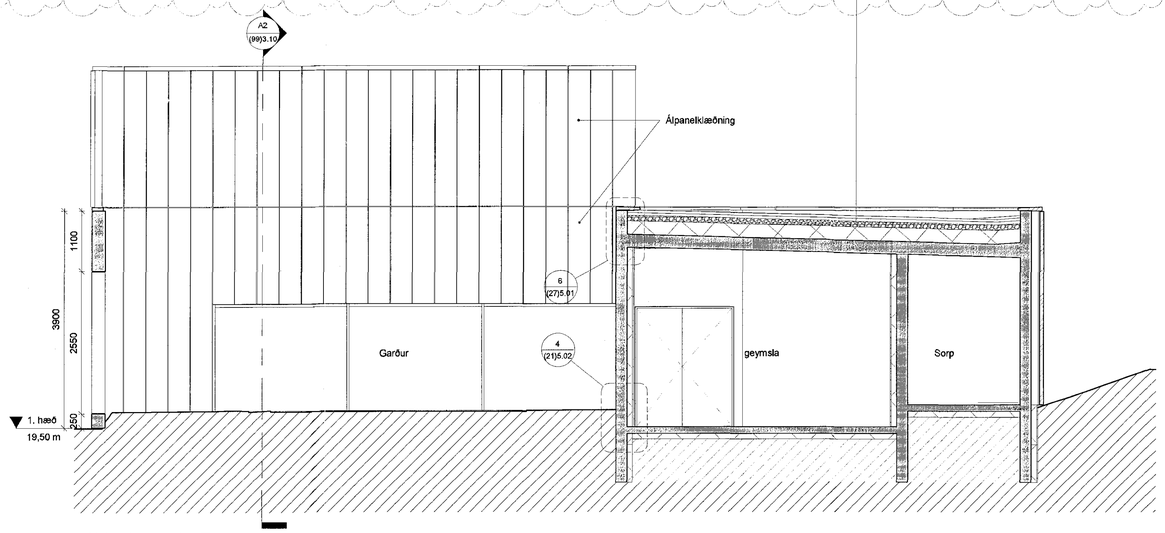

F (99) Snið F - F
1 : 50

A	27.2.2016	Uppfærsl loftaplan og gólf í byggingarhl. útg. Fellveggur við altari felldur út. Braut bætt við fl-lí.	jbs
útg.	dags.	skýring	teiknað

Skýringarmynd

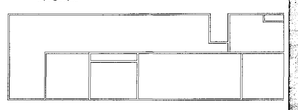

Safnaðarheimili Ástjarnarkirkju

Heimilisfang:	KIRKJUVELLIR 1
Sveitarfélag:	HAFNARFJÖRÐUR
Verkhluti:	VERKTEIKNINGAR
Skýringarteikn:	SNIÐ

hannað / teiknað:	bg, jbs	staðgreinir:	1400-1-50650010
yfirfarið / samþykkt:	ob / bg	landnúmer:	197735
mælikvarði:	1 : 50		

Arkitekt:

○ Aðalsteinn Snorason	arkitekt fal	kt.161161 2769
○ Arnar Þór Jónsson	arkitekt fal	kt.010174 4819
○ Birgir Teitsson	arkitekt fal	kt.020466 4589
● Björn Guðbrandsson	arkitekt fal	kt.170174-3059
○ Egill Guðmundsson	arkitekt fal	kt.270150 6869
○ Þorvaldur L. Bjarkvinsson	byggingatæknifræðingur bfl	kt.250572-3529

Hönnuður aðal-/eiruppdráttar:
Ábyrgðarsvið:

Arkís arkitektar	Hlíðasmári 2	Tölvupóstur	kt.531107-0550
sími: 511 2060	fax: 511 2066	www.ark.is	netfang: arkis@ark.is

dagsetning: 01.09.2015
verknr.: 14-050

ARKÍS arkitektar

(99)3.12 teikning — A breyting