



Byggingafultrúi Hafnarfjarðar
Móttekið þann
10 MAR 2015

Skýringar:
Allar lagnir í veggjum eru innfeldar lagnir.

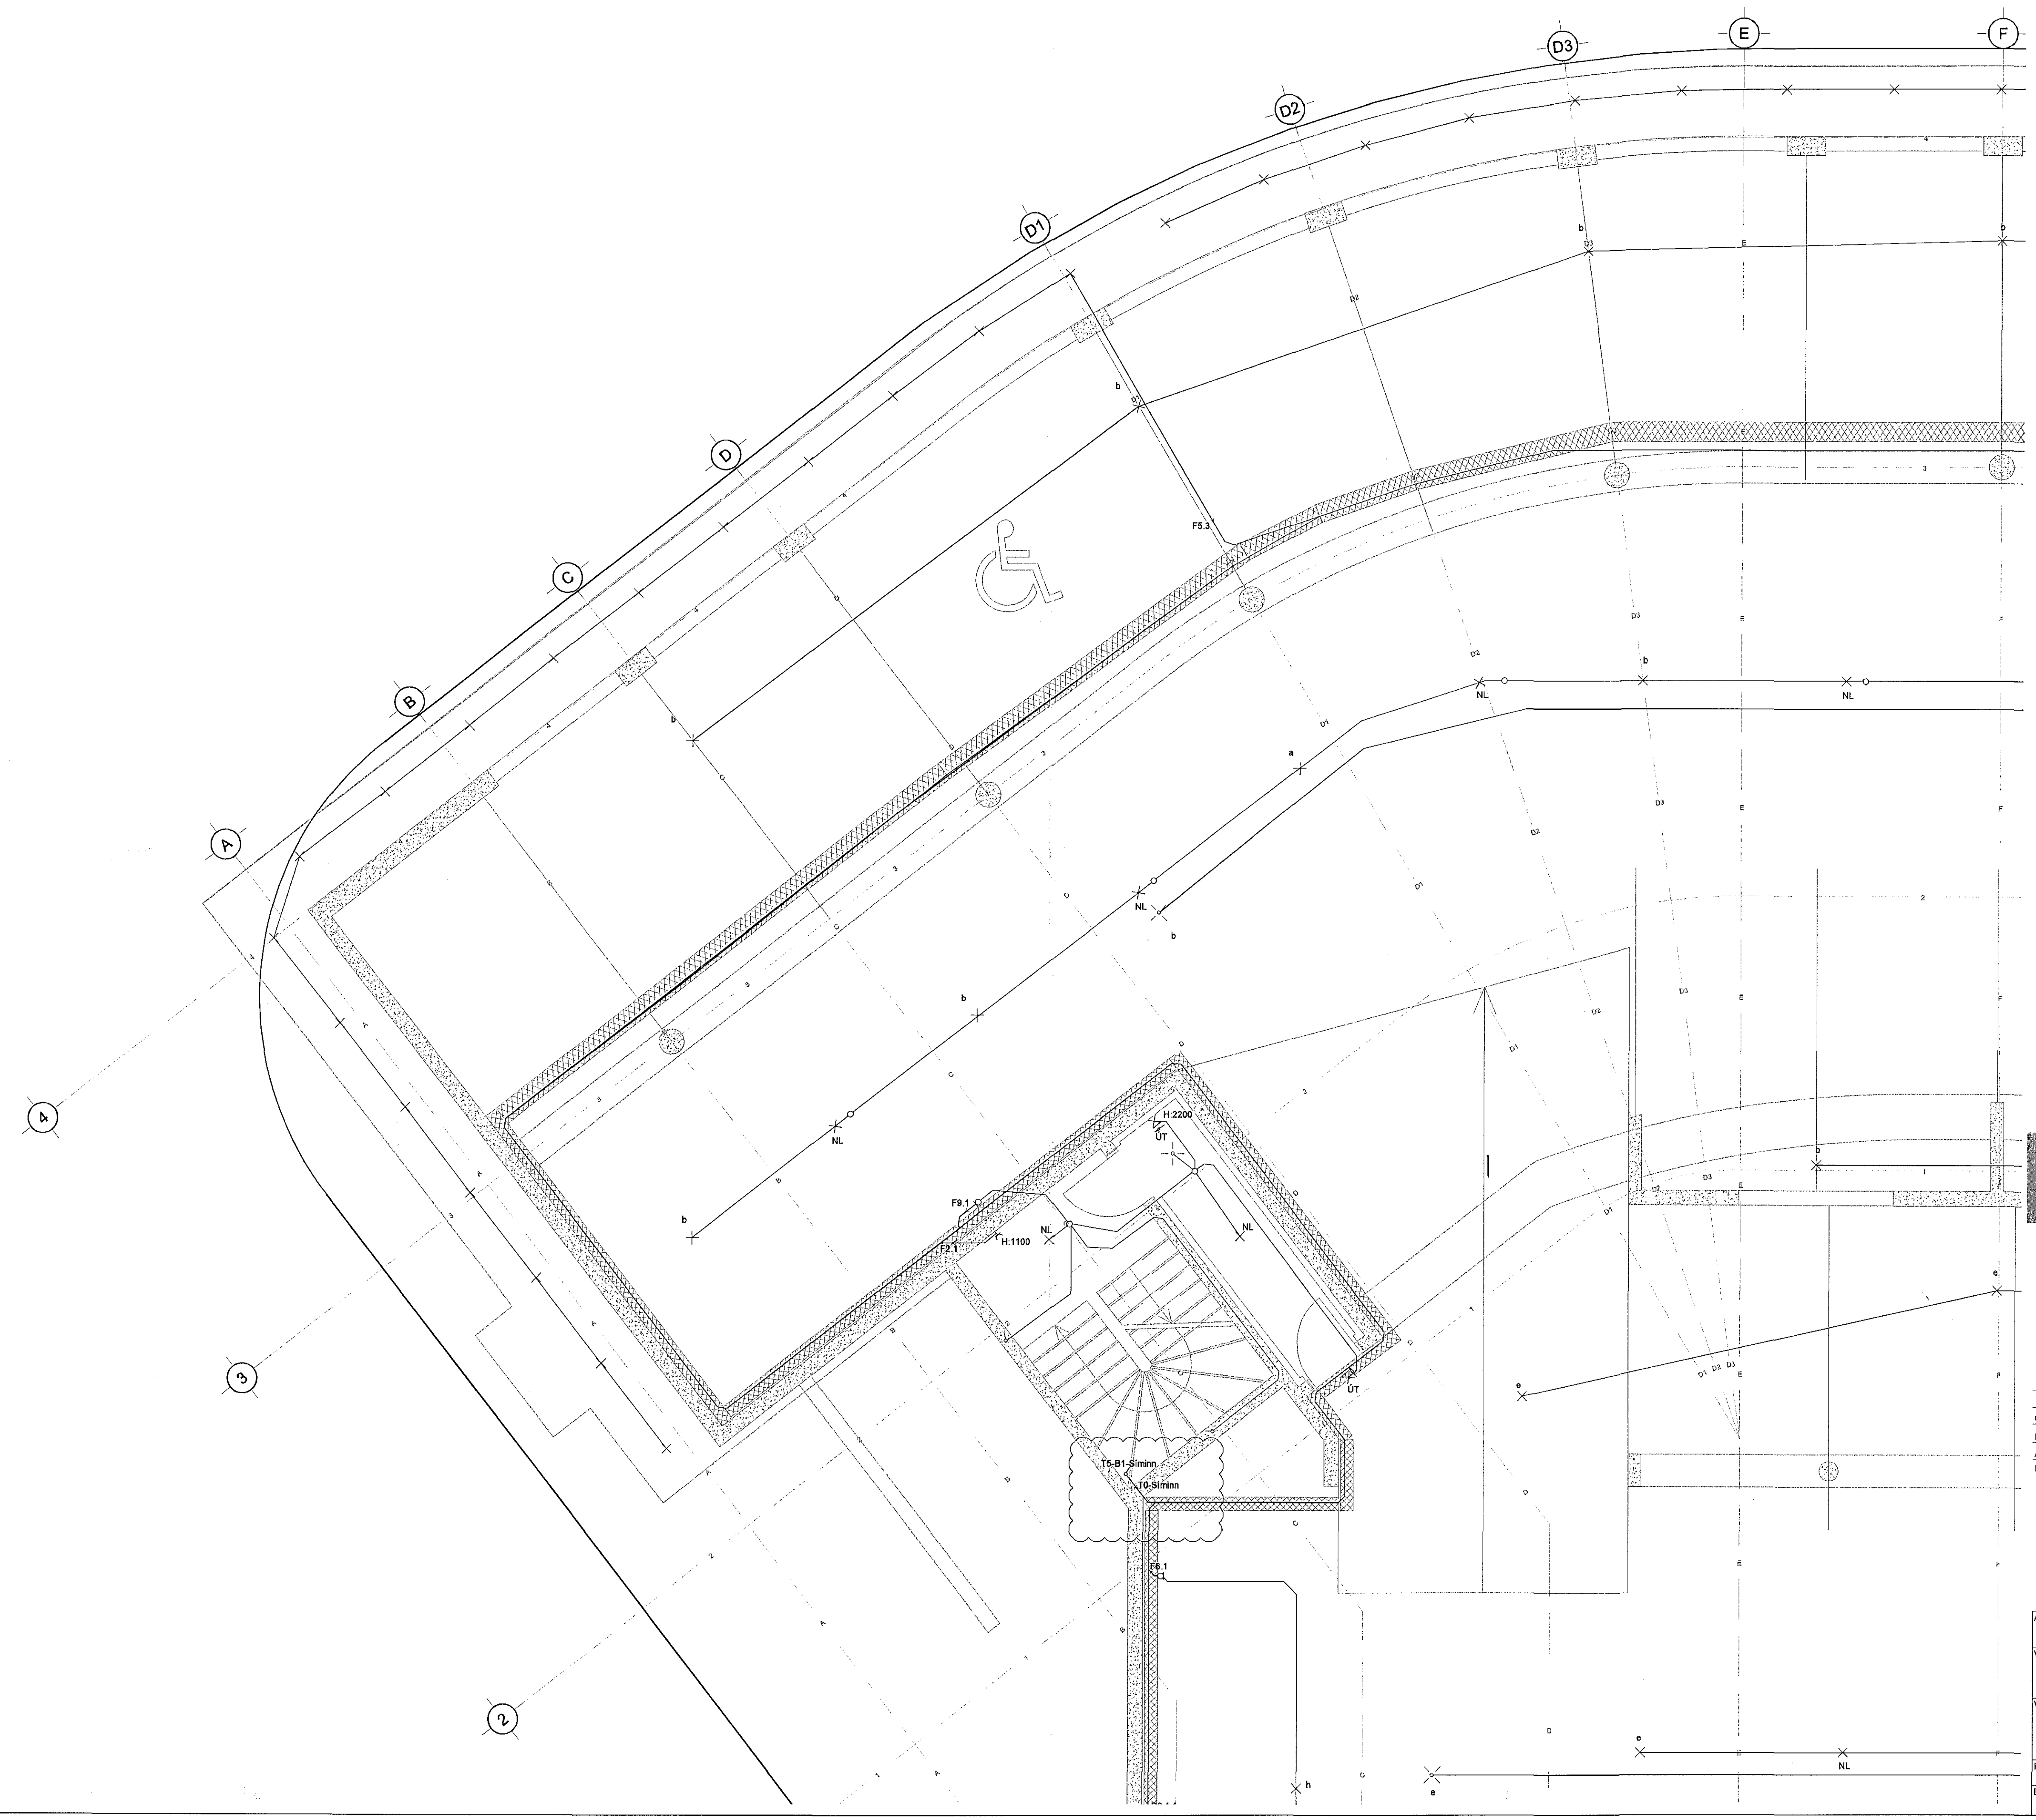

DALSHRAUN 3

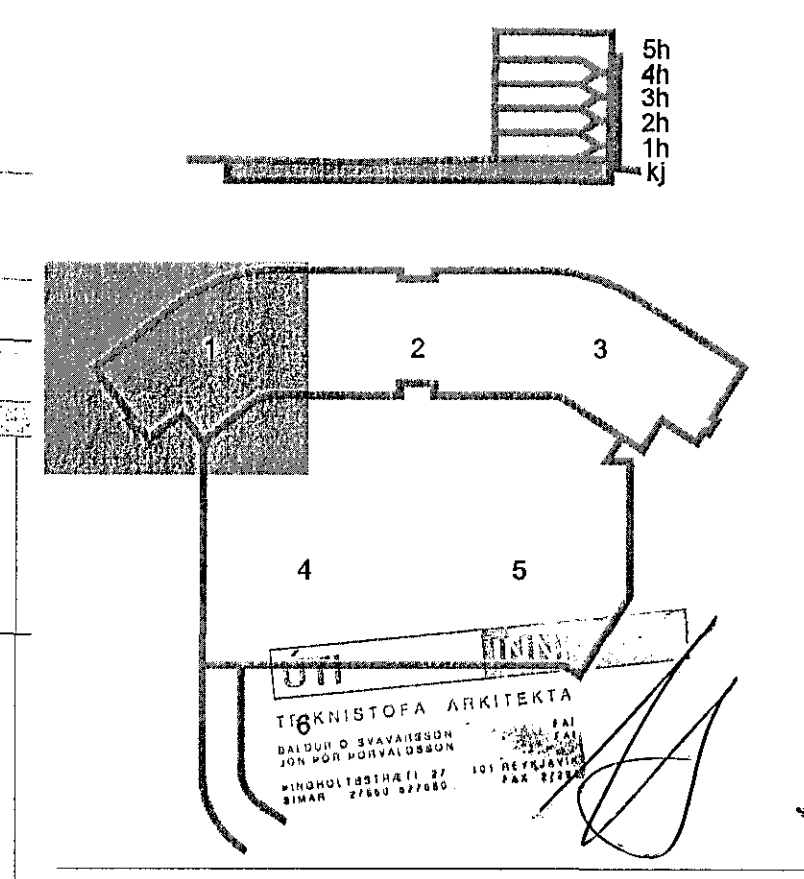

C	20.02.15	Lagnir fyrir loftnet Símans	BSG/ÖG
B	11.06.13	Raflofn sámræmd lampaplani	BSG/ÖG
A	03.06.08	Merkingum breytt	VD/BSG
Útg. Daga.	Skýring		Hannað/Yfirfarir

VS

VERKFRÆÐISTOFA

BÆJARHRAUN 20 • 220 HAFNARJÖRÐUR • KENNIT. 710796.2899
vsb@vsb.is • Sími 585 8600 • Fax 585 8610 • www.vsb.is

Áritun sérhönnuðar
Örn Guðmundsson
Kf: 220961 2739 • orn@vsb.is

Verkefni:
DALSHRAUN 3
HAFNARFIRÐI

Verkhúti:
Rafkerfi
Lágspenna kjallara
Grunnmynd 1

Hannað	Teiknað	Yfirfarir	Kvarði	Síða
VD	VD	BSG	1:50	/ A1
Daga:	Verkefni	Teikning	Útgáfa	
03.06.2008	07244	R1-01	C	

V:\2007\07244\107244-Dalshraun_3\ScheRAR\07244-R1_Kjallara.dwg