

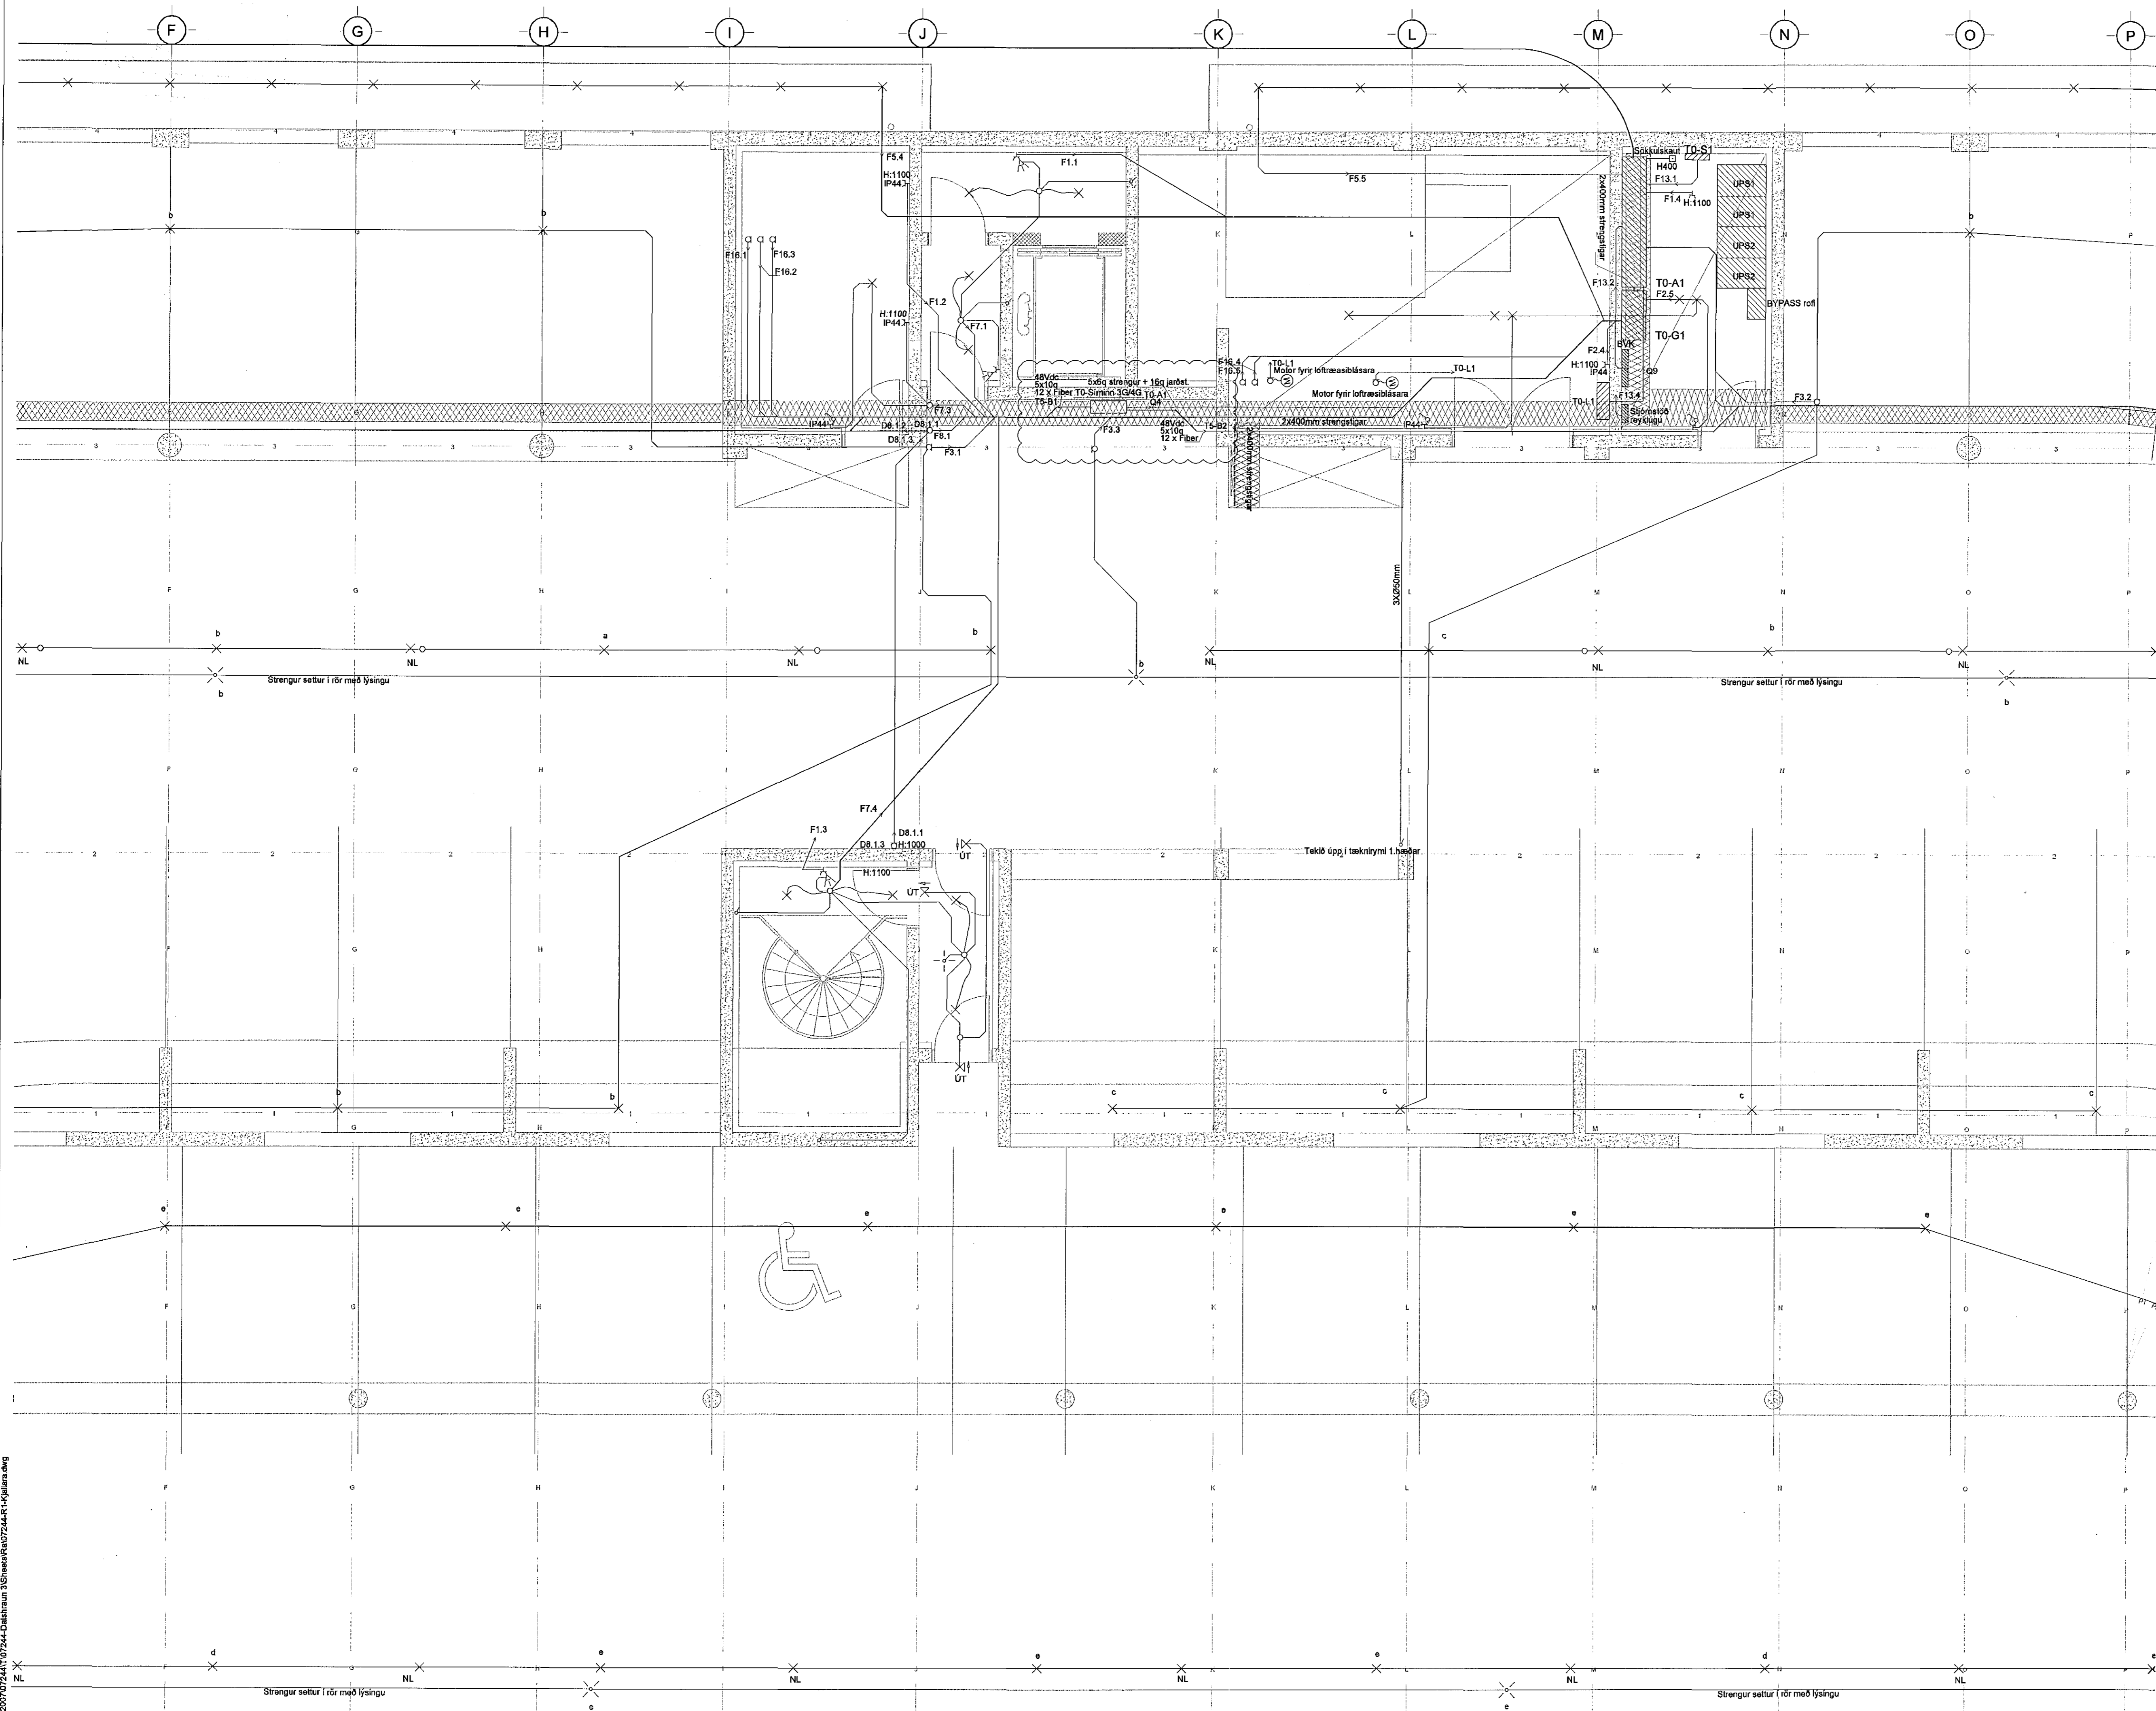


Byggingafulltrúi Hafnarfjarðar  
Móttækistöð  
10 MAR 2015

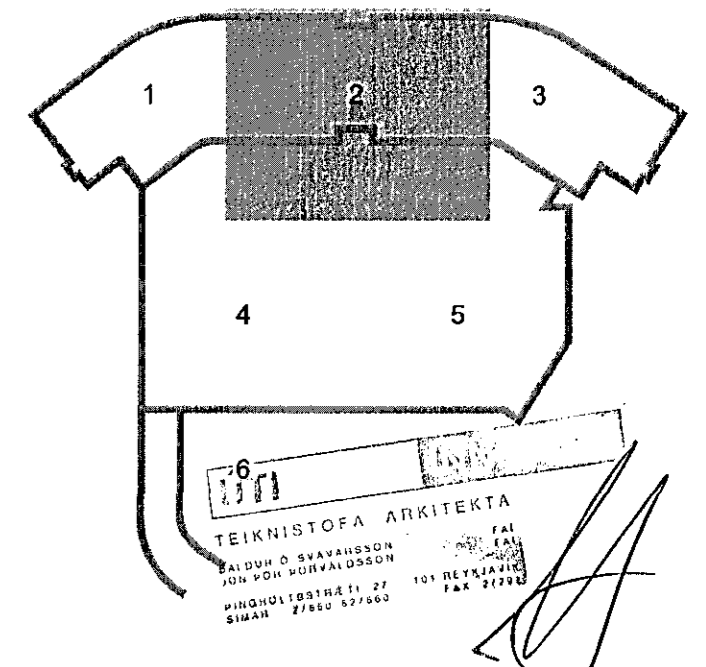

DALSHRAUN 3

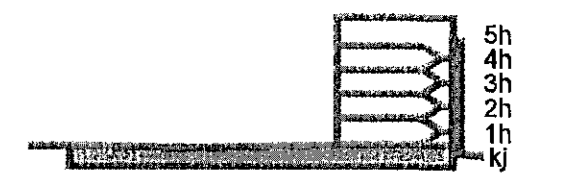

E	20.02.15	Lagnir fyrir loftnet Símans	BSG/ÖG
D	08.08.13	Uppróðun búnaðar í lofturmi	BSG/ÖG
C	15.07.13	Greinar fyrir lagnakerfi	BSG/ÖG
B	11.06.13	Rafloagn samræmd lampaplani	BSG/ÖG
A	03.05.08	Merkjum brytt	VD/BSG
Útg. Dags.	Skýring		Hanna Öryrfarió



VERKFRÆÐISTOFA

BÆJARHRAUN 20 • 220 HAFNARFJÖRÐUR • KENNIT. 710796-2899  
vsb@vsb.is • Sími 585 8600 • Fax 585 8610 • www.vsb.is

Árftun sérhönnuðar  
Örn Guðmundsson  
Kf: 220961 2739 • orn@vsb.is

Verkefni:  
**DALSHRAUN 3**  
**HAFNARFIRÐI**

Verkhúsi:  
Rafkerfi  
Lágspenna kjallara  
Grunnmynd 2

Hannað	Teiknað	Yfirfarð	Kvarði	Síða
VD	VD	BSG	1:50	/ A1
Dags.	Verkefni	Teikning	Útgáfa	
03.06.2008	07244	R1-02	E	

V:\2007\2441\2441-07244-Dalshraun 3\Sheets\R1-02-01.dwg