
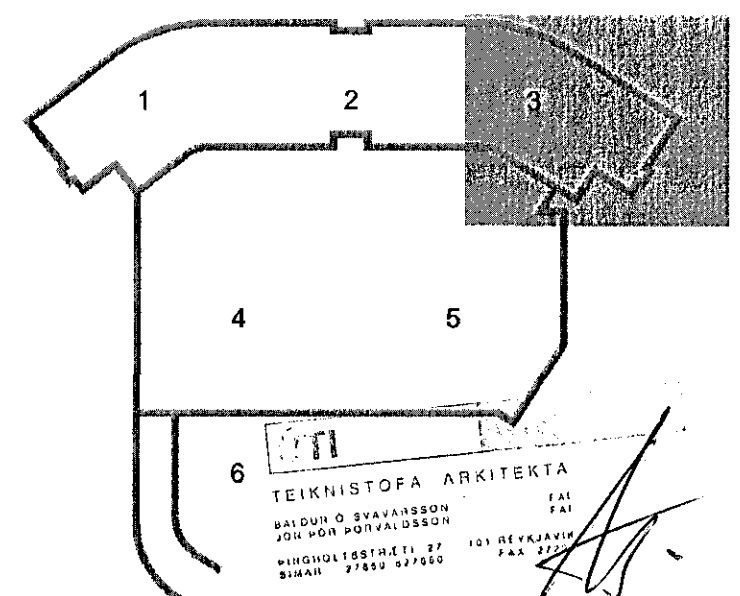


DALSHRAUN 3

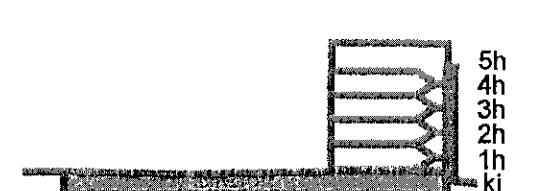

C	20.02.15	Lagnir fyrir loftnet Símans	BSG/ÖG
B	11.06.13	Rafögn samræmd lampaplani	BSG/ÖG
A	03.06.08	Merkingum breytt	VD/BSG
Ög. Dags.		Skýring	Hanna S/Virfarió

VS

VERKFRÆÐISTOFA

BÆJARHRAUN 20 • 220 HAFNARFJÖRÐUR • KENNIT. 710796-2899
vsb@vsb.is • Sími 595 8600 • Fax 595 8610 • www.vsb.is

Áritun sérhönnuðar
Örn Guðmundsson
Kt: 220961 2739 • orn@vsb.is

Verkefni
DALSHRAUN 3
HAFNARFIRÐI

Verkið
Rafkerfi
Lágspenna kjallara
Grunnmynd 3

Hannað	Teiknað	Yfirfarir	Kvarði	Síða
VD	VD	BSG	1:50	/ A1
Dags.	Verkefni	Teikning	Ungáfa	
03.06.2008	07244	R1-03		C