GRUNNMYND M1:50

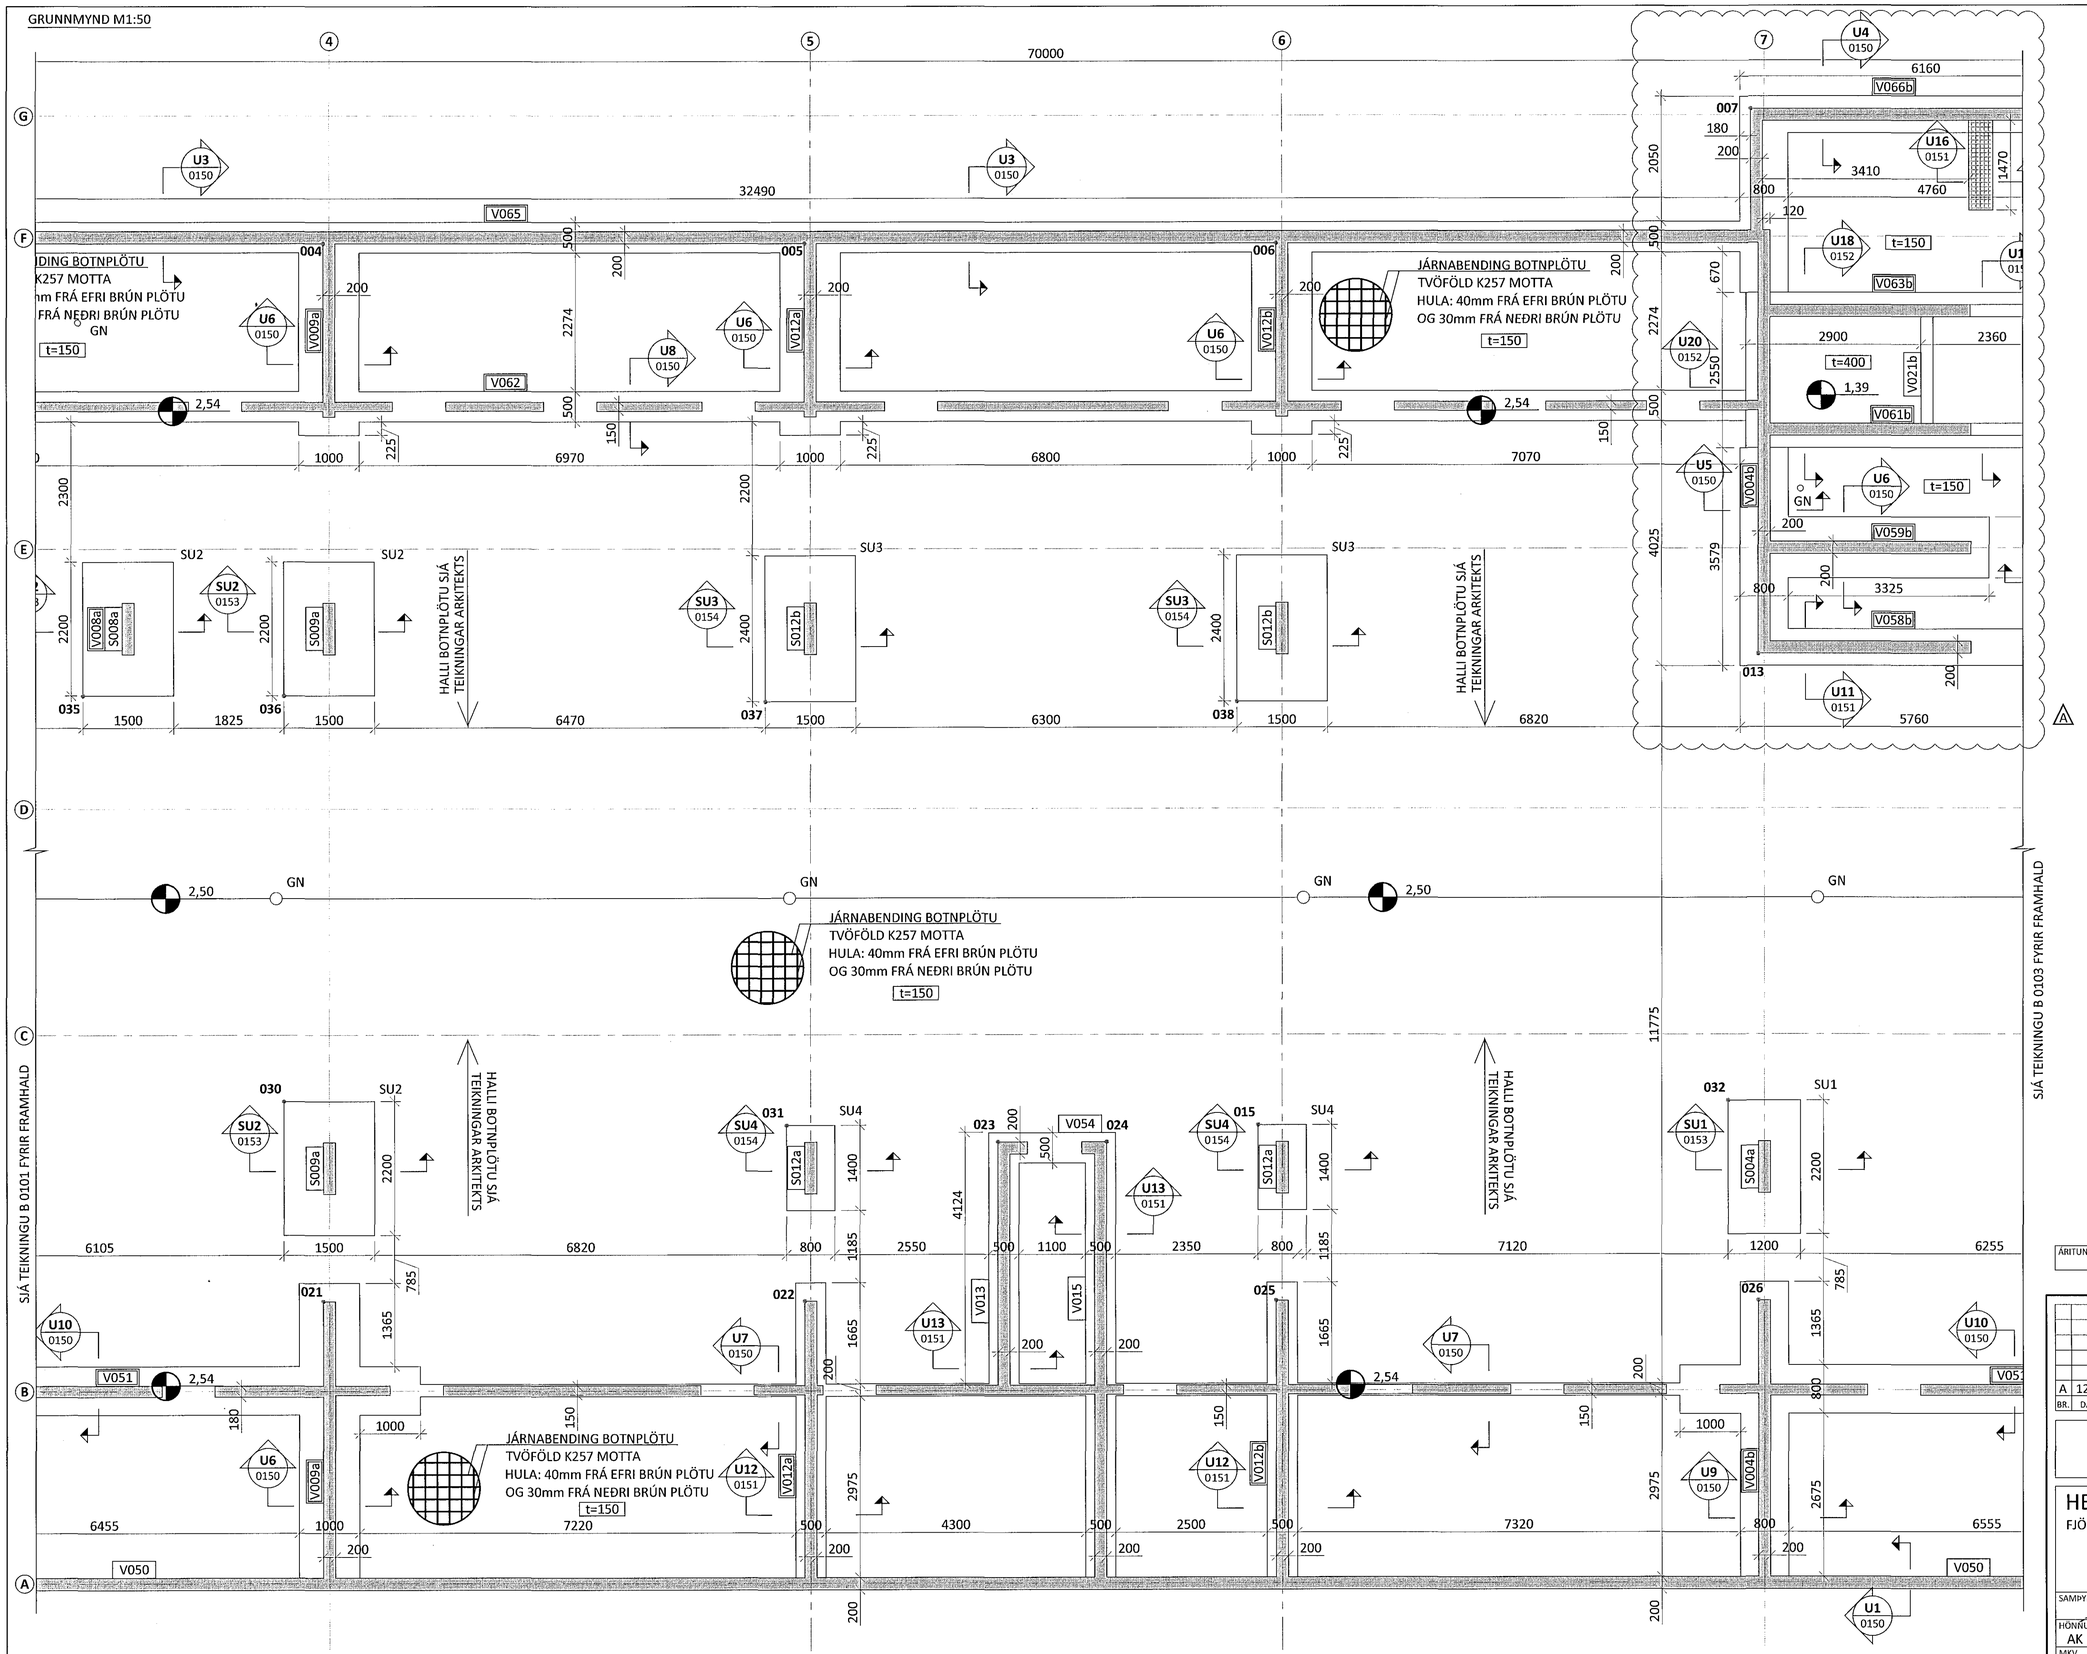

ÁRITUN BYGGINGARFULLTRÚA

Samþykkt þann 23. mars 2015

Byggingafulltrúinn í Hafnarfirði
F.h. Hrólfur S. Gunnlaugsson

SKÝRINGAR:

- SJÁ TEIKNINGU B 0000 OG B 0100 FYRIR ALMENNAR SKÝRINGAR
- ÖLL MÁL ERU Í MILLIMETRUM OG ALLIR KÓTAR OG HNIT ERU Í METRUM
- ATH - SETJA SKAL 2K12 VIÐ ÖLL DYRAROP SEM NÁI 500mm UPP FYRIR BOTNPLÖTU L=1000 NEMA ANNAÐ SÉ SÝNT Á TEIKNINGUM 2K12

LYKILMYND

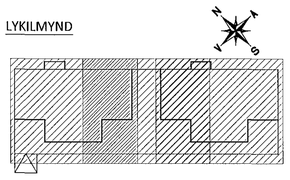

ÁRITUN AÐALHÖNNUÐAR KT.

BR.	DAGS.	BREYTING
A	12.03.15	STIGAHÚSI OG BOTNPLÖTU BREYTT

ferill VERKFRÆÐISTOFA

HERJÓLFSGATA 32-34 HAFNARFJÖRÐUR

FJÖLBÝLISHÚS

BURÐARVIRKI
UNDIRSTÖÐUR
GRUNNMYND

SAMÞYKKT: KT. 121260-4689

HÖNNUÐUR	YFIRFARIÐ	DAGS. ÚTG.	DAGS. BREYT.
AK arngrimur@ferill.is	HE	12.11.14	12.03.15
MKV. 1:50	VERKNR. 14103	TEIKN. NR. B 0102	BREYT. A

Ferill ehf Mörkin 1 108 Reykjavík Sími: 575 1600 Fax: 575 1601 www.ferill.is

V:\Herjólfsgata\32-34\Teikningar\1-BURÐARÞOL\14103-B 0100.dwg