
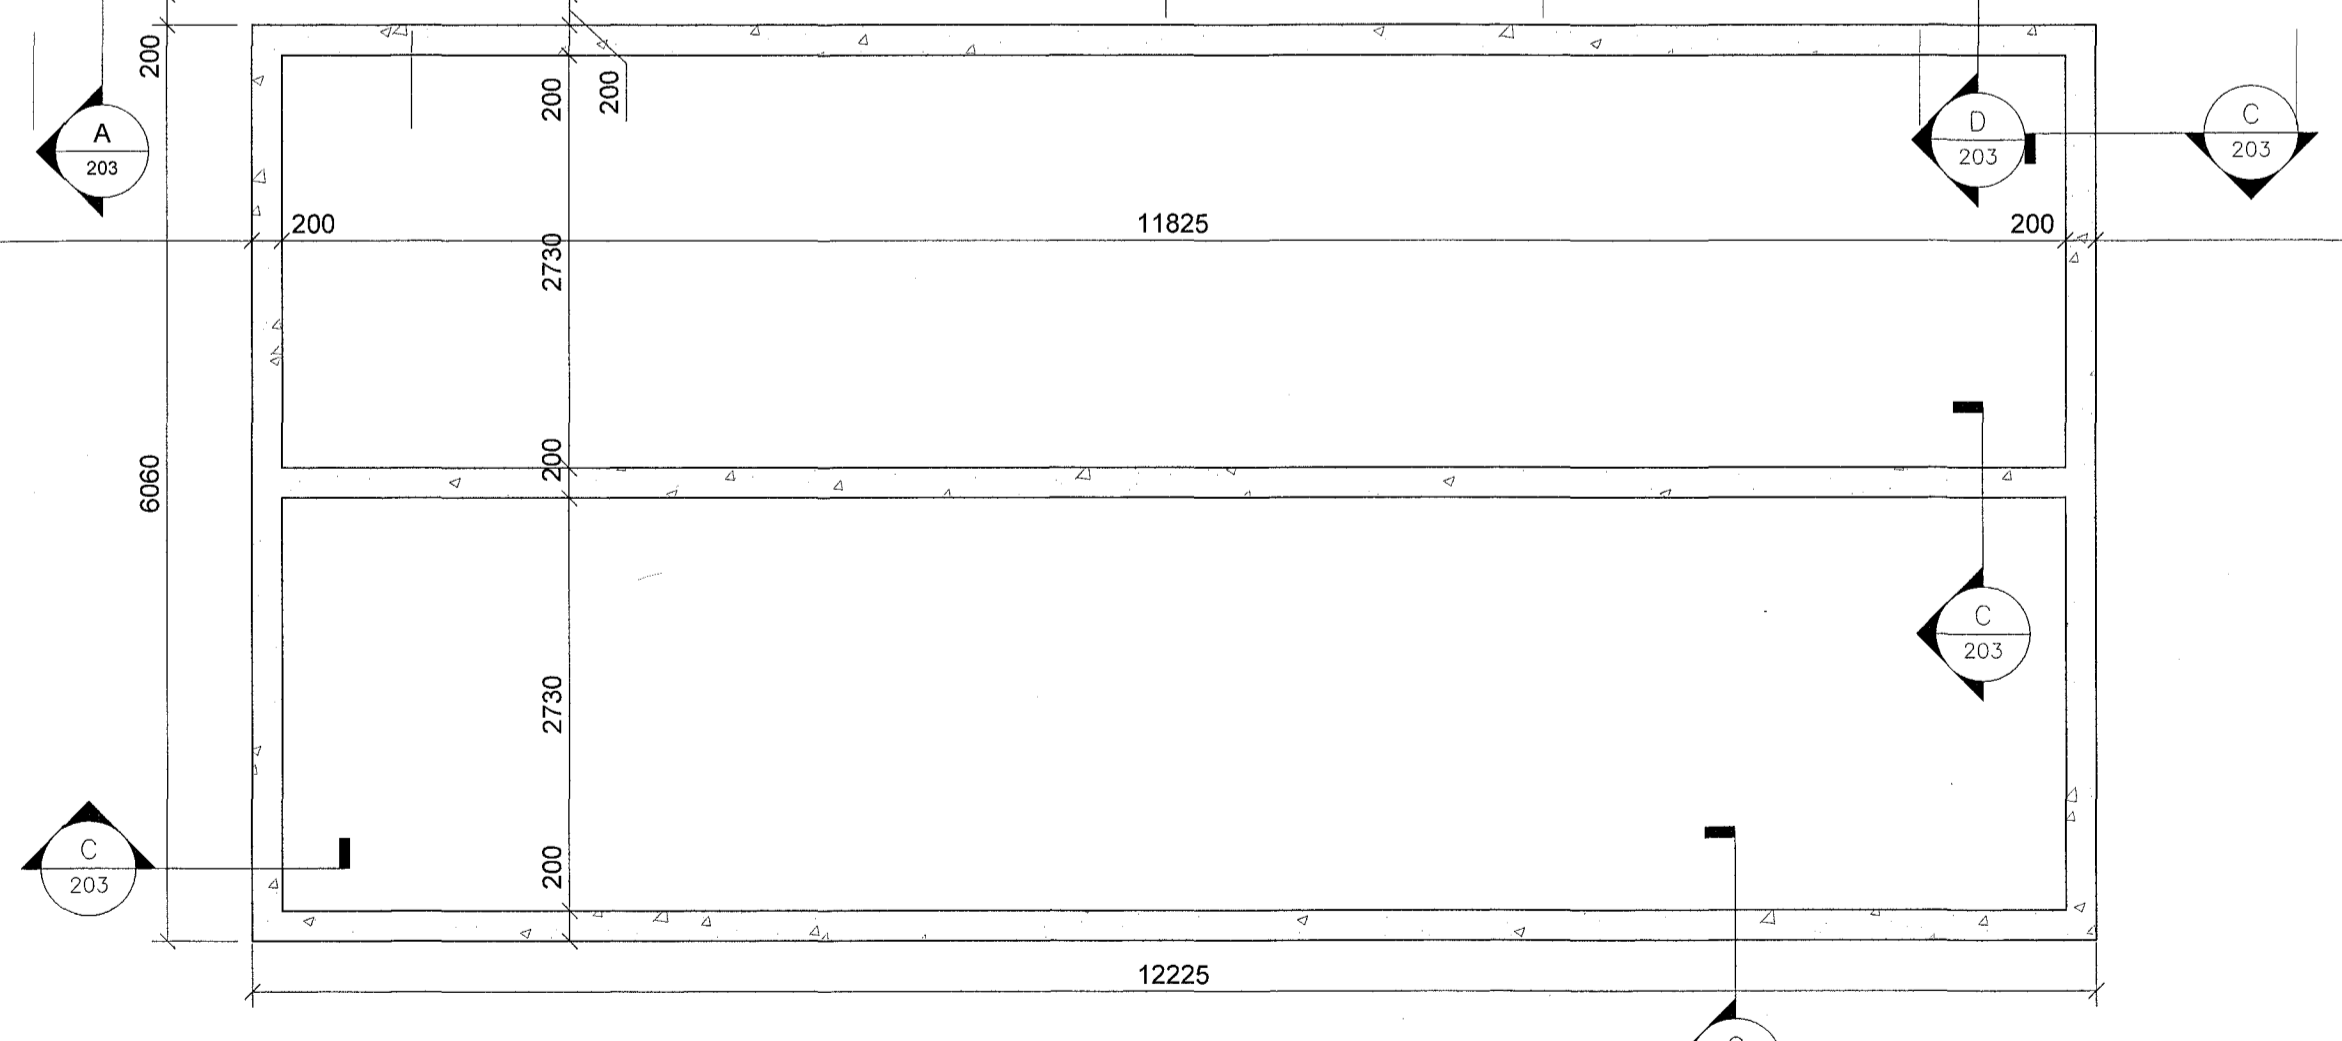


Samþykkt þann
 08. maí 2015
 Byggingafræðingur í Hafnarfirði
 P.h. Höfður S. Gunnlaugsson

Grunnmynd
 1 = 50 mm

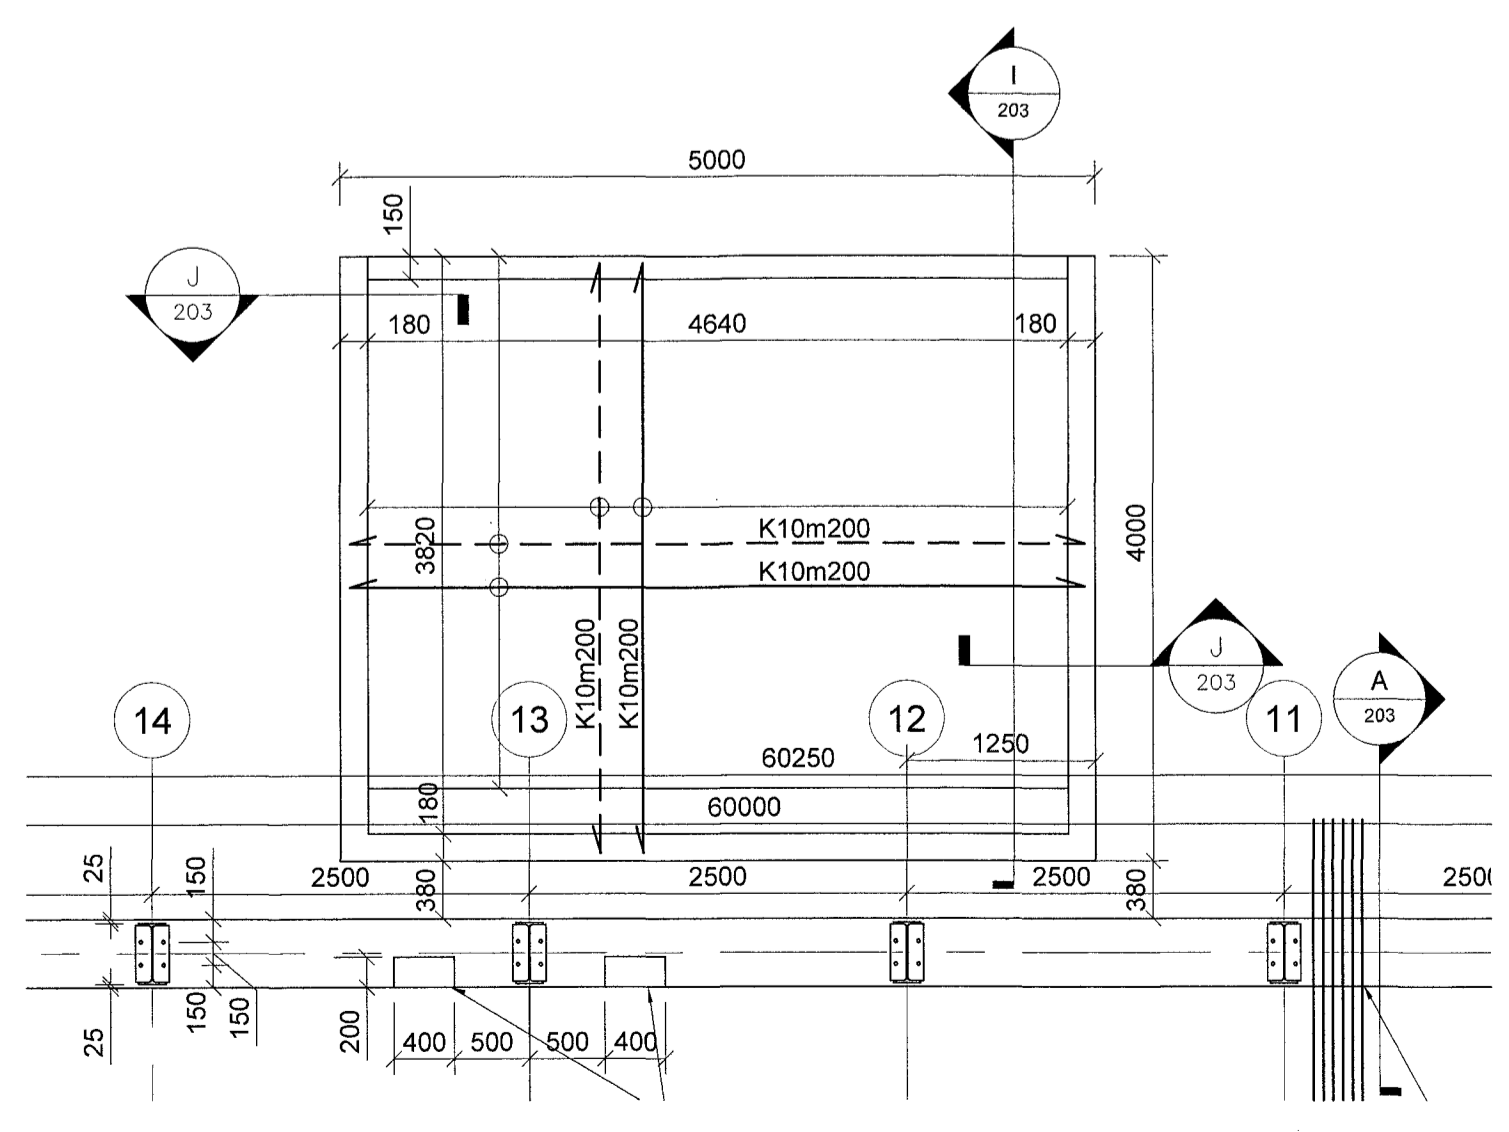


E	Snió fyrir úrtök	PVG	04.05.15
D	Þvottaplani bætt við og snið flutt á teikn.nr.203	PVG	25.03.15
C	Verkteikning	PVG	03.12.14
B	Verkteikning	PVG	05.11.14
A	Útboðsteikning	PVG	22.10.14
Grp	Breytingar	Háttuður	Dagur

Verkteikning

Berghella 1, Hafnarfirði

Strendingur ehf.
 Verkefndibjónusta
 Fjarbergata 13-15 - 228 Hafnarfirður
 sími 565 5664
 strendingur@strendingur.is

Efnamóttaka - Undirstöður		Grunnmynd 1/2	
Dagur	22.10.2014	Teiknari / Hönnuð af	JW/PVG
Málsvæði	1:50	Númer teikningar	201
Bláskrá		Bláskrá	A1

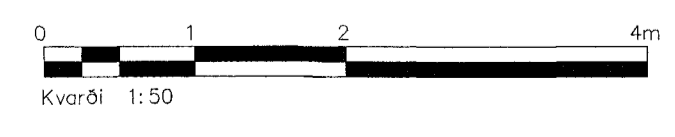

Nýjustu breytingar sjá ský