


Hreinsibrunnur
BR Ø400 PVC
Lok í hæð 17,15
BK 16,48
Gat: botn = 16,32m
hæð = 40 cm
breidd = 30 cm

Grunnmynd
1 = 50 mm

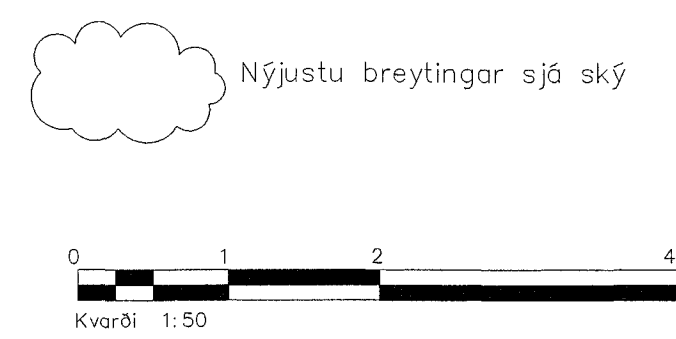

E	Snið fyrir örtök og idráttarör	PVG	04.05.15
D	Þvottaplani bættvíð og snið flutt á teikn.nr.203	PVG	25.03.15
C	Verkteikning	PVG	03.12.14
B	Verkteikning	PVG	05.11.14
A	Útboðsteikning	PVG	22.10.14
Öng.	Breytingar	Höfundur	Dagur

Verkteikning

Berghella 1, Hafnarfirði

Strendingur ehf.
Verkfæðisjónusta
Fjarbergata 13-15 - 220 Hafnarfirður
Sími 565 5649
strendingur@strendingur.is

Efnamóttaka - Undirstöður
Grunnmynd 2/2

Dagur: 22.10.2014
Teiknari / Höfundur: JW/PVG

Málsvæði: 1:50, 1:10
Númer teikningar: 202
Bláskrá: A1