


Samþykkt þann
31. mars 2015
Byggingafulltrúinn / Hafnarfirði
Fh. Hrólfur S. Gunnlaugsson

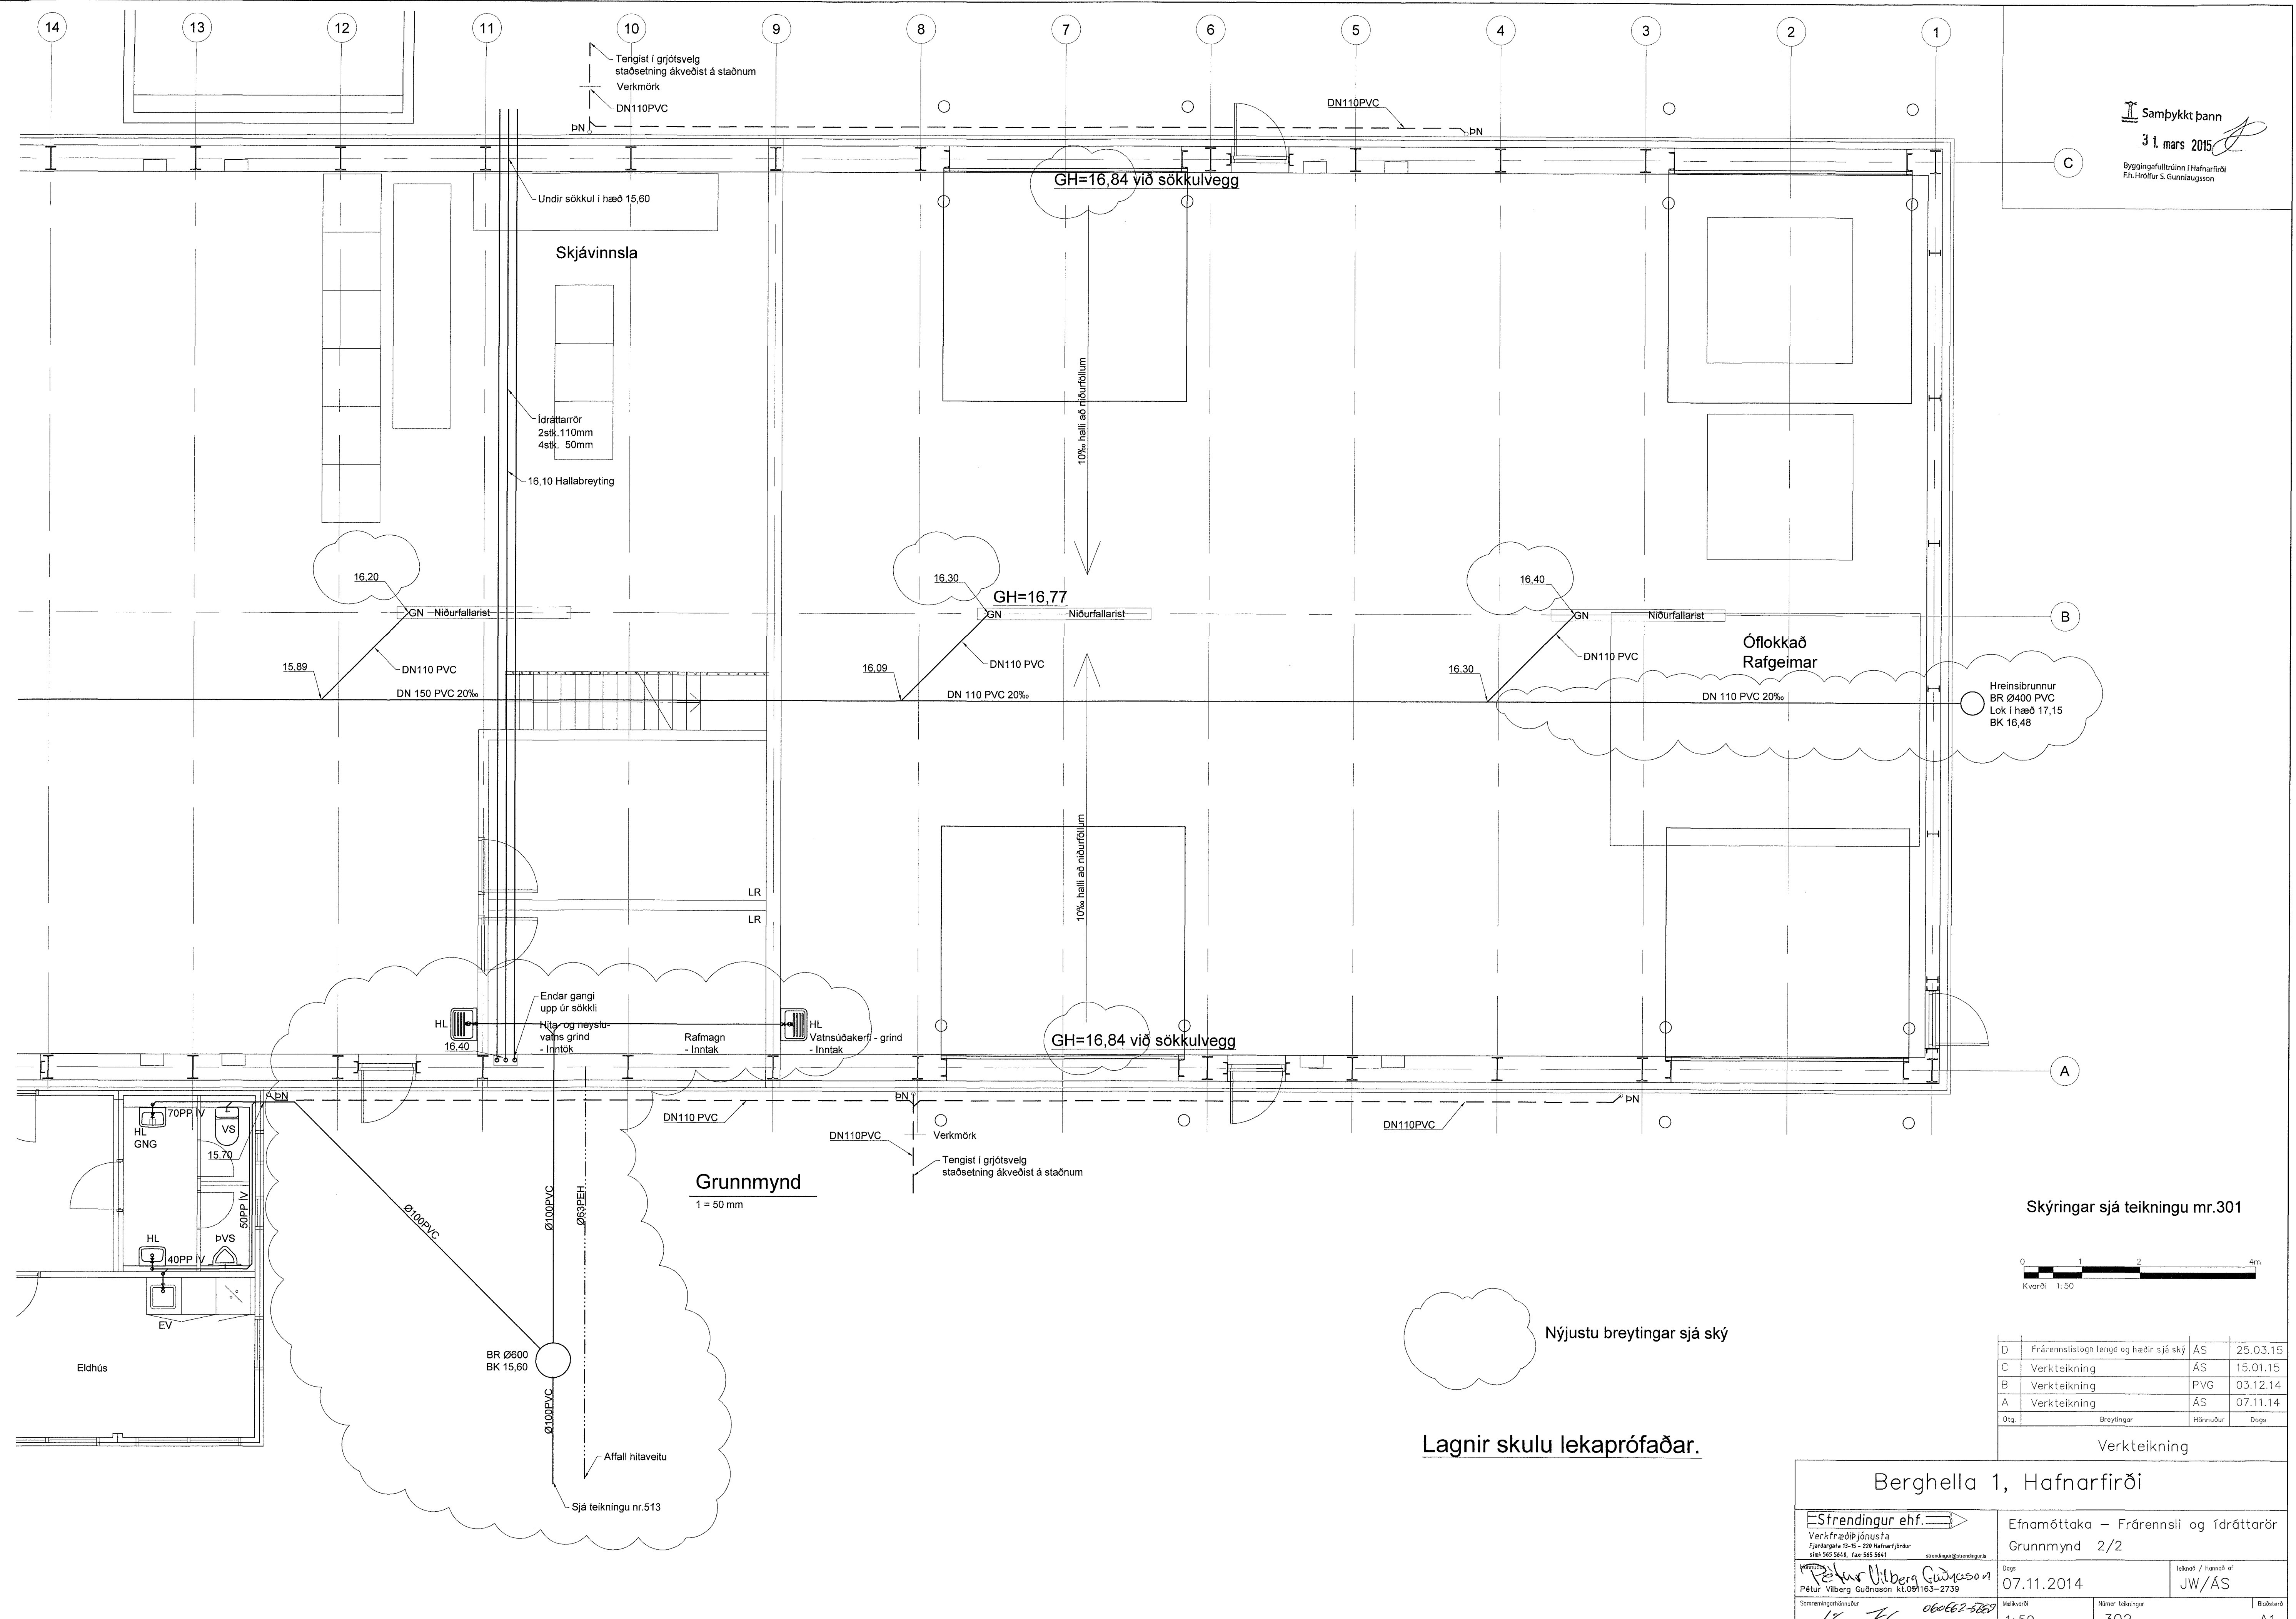

Skýringar sjá teikningu mr.301



D	Frárennstilögn lengd og hæðir sjá ský	ÁS	25.03.15
C	Verkteikning	ÁS	15.01.15
B	Verkteikning	PVG	03.12.14
A	Verkteikning	ÁS	07.11.14
Ótg.	Breytingar	Höfundur	Dagur

Verkteikning

Berghella 1, Hafnarfirði

E-Strendingur ehf.
Fjarbergata 13-15 - 220 Hafnarfjörður
Sími 565 5649, Fax 565 5647
strendingur@strendingur.is

Efnamóttaka - Frárennsli og Iðráttarrör
Grunnmynd 2/2
Dagur: 07.11.2014
Tilknot / Hamað af: JW/ÁS
Malkvarði: 1:50
Númer teikningar: 302
Bláttöl: A1