

Grunnmynd
1 = 50 mm

Frærennislagnir


Mál og málsetningar
Stærðir lagna og brunna eru í millimetrum [mm] en hæðakötur í metrum [m]. Uppgefnar stærðir lagna eru lágmarks nafnmál lagna. Hæðakötur lagna og brunna eru miðaðir við hæð í rennislisbotni.
Hallir á lögnum er gefin upp í prómilum [%].

Efni
Frærennislagnir undir botnplötu skulu vera víðurkennd/vottuð plaströr.
Frærennislagnir í jörðu utan sökkule skulu vera víðurkennd/vottuð steinrör.
Lagnir undir bílastæðum og aksturslínum skulu vera steinrör.
Brunnar skulu vera vottaðir úr steypu.
Brunnar, lok þeirra og frágangur skal þola akstur þunga okutækja.
Frærennislagnir ofan botnplötu skulu vera PP plaströr.
Niðurföll séu með sandfangi.

Frágangur lagna
Frágangur lagna skal vera skv. IST 68, DS 432 og DS 437.
Grafa skal fyrir lögnum og brunnum í full þjappað fyllingarefni og fylla undir og yfir með a.m.k. 200 mm af finum sandi eða mulingi og þjappa vel en gætilega.
Meðfram hlöðum plastlagna í jörðu/sökkli skal þjappa sand vandlega áður en lagn er að fullu hulín. Lagnirnar skulu liggja á belgnum en ekki á múffum. Allar lagnir skulu vera beinar milli brotpunkta en beygjur og greinar gerðar með þar til gerðum beygju- og greinastykkjum.

Prófanir
Leikaprófa skal allar fráveitulagnir fyrir og eftir söndun.
Taka skal út lagnavinnu af og í samræmi við reglur viðkomandi embættis byggingarfulltrúa.

Nýjustu breytingar sjá ský

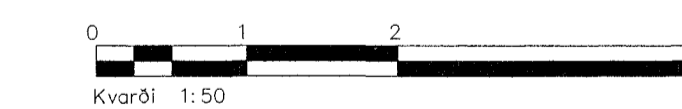

D	Hæðum á lögnum og við sökkulv. sjá ský	ÁS	25.03.15
C	Verkteikning	ÁS	15.01.15
B	Verkteikning	PVG	03.12.14
A	Verkteikning	ÁS	07.11.14
Östg.	Breytingar	Hönnuður	Dagur

Verkteikning

Berghella 1, Hafnarfirði

Strendingur ehf.
Verkfærðipjónusta
Fjarlægja 11-15 • 220 Hafnarfirður
Sími: 565 5649, Fax: 565 5641
sveit@strendingur.is

Pjetur Vilberg Guðnason
Pjetur Vilberg Guðnason 87051163-2739
Samræmingarhönnuður

Efnamóttaka - Frærennisi og ídráttarrör
Grunnmynd 1/2

Dagur	07.11.2014	Teiknað / Hönnuð af	JW/ÁS
Málsvæði	1:50	Númer teikningar	301
Blöð			A1