


DALSHRAUN 3

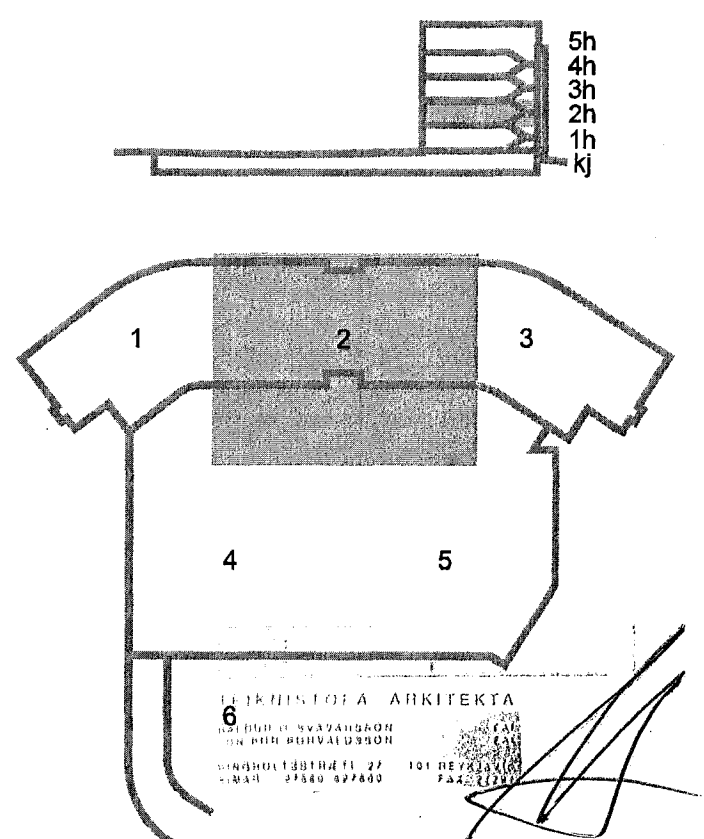

B 25.03.15 Breytingar neysluvatnsloagnum og oðrum JGR/SÁS  
A 09.03.15 Breytingar neysluvatnsloagnum og oðrum JGR/SÁS  
Útg. Daga Skýring Hannab/Virtaró



VERKFRÆÐISTOFA

BÆJARHRAUN 20 • 220 HAFNARFJÖRÐUR • KENNIT. 710709-2899  
vab@vab.is • Sími 585 8600 • Fax 585 8610 • www.vab.is

Áritun sérhönnuðar  
Sveinn Aki Sverrisson  
Kl. 230955 5909 • au@vab.is

Verkefni  
DALSHRAUN 3  
HAFNARFIRÐI

Verkið  
Lagnir  
Neysluvatns- og hitalagnir 2.hæð  
Grunnmynd 2

Hannað BS/BIB	Teknað BS/BIB	Yfirlitað SÁS	Kvartá 1:50	/ A1	Síða
Dagsetning 20.06.2013	Verkefni 07244	Tekning P2 022	Utgáfa B		

V:\20070724\107244-Dalshraun 3\SH\skil\LP2-hæð.dwg