


DALSHRAUN 3

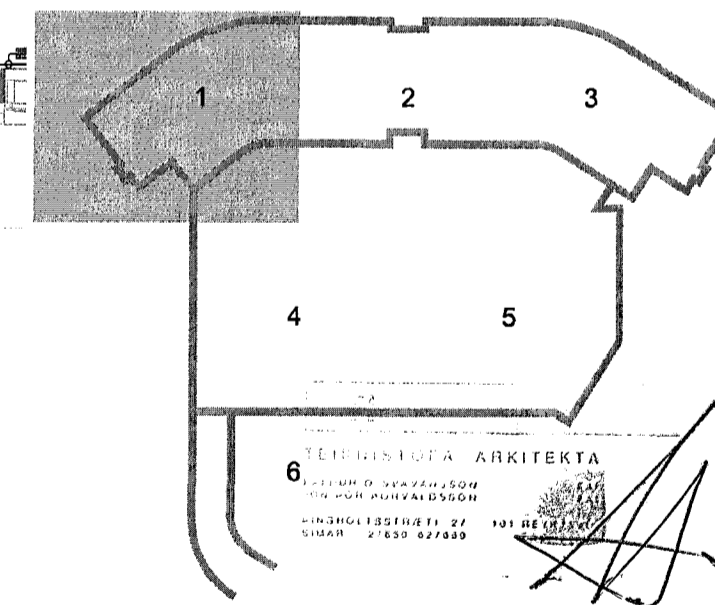

B 25.03.15 Breytingar á ofnum og brunaslöngu JGR/SAS
A 09.03.15 Breytingar á ofnum og brunaslöngu JGR/SAS
Útg. Daga Skýring Hannadóttir/Höfður



VERKFRÆÐISTOFA

BEJARHRAUN 20 • 220 HAFNARFJÖRÐUR • KENNIT. 710709-2899
vsb@vsb.is • Sími 685 8600 • Fax 685 8610 • www.vsb.is

Áritun sérhönnuðar Sveinn Aki Sverrisson
NÚ: 230655 5609 • aki@vsb.is

Verkefni
DALSHRAUN 3
HAFNARFIRÐI

Verktæki
Lagnir
Neysluvatns- og hitalagnir 2.hæð
Grunnmynd 1

Hannað	Teknað	Yfirferð	Kvarði	Síða
BS/BIB	BS/BIB	SAS	1:50	/ A1
Dag:	Verkefni	Tekning	Útgáfa	
20.06.2013	07244	P2 021	B	

Δ t = 40°

RÝMI	Nr. ofns	Valin ormhæð	Valin ofnvengid	ofn-gjafi	Stíllitlur ofntaka	Valinn ofn
2-1 Skrifstofa	201	300	1600			867 W
2-2 Opn rými	202	300	2200			1.042 W
2-3 Opn rými	203	300	2000			1.084 W
2-4 Opn rými	204	300	2000			1.084 W
2-5 Opn rými	205	300	2000			1.084 W
2-6 Opn rými	206-A	300	900			489 W
2-7 Skrifstofa	206-B	300	1600			867 W
2-8 Skrifstofa	207	300	1000			542 W
2-9 Skrifstofa	208	300	2000			1.084 W
2-10 Opn rými	209	300	2000			1.084 W
2-11 Opn rými	210	300	1000			542 W
2-12 Opn rými	211	300	1000			542 W
2-13 Opn rými	212	300	2200			1.193 W
2-14 Opn rými	213	300	1800			976 W
2-15 Opn rými	214	300	1100			596 W
2-16 Skrifstofa	215	300	1800			976 W
2-17 Skrifstofa	216	300	2600			1.410 W
2-18 Opn rými	217	500	2600			2.199 W
2-19 Geymsla	218	500	1400			1.184 W
2-20 Opn rými	219	500	2200			1.860 W
2-21 Opn rými	220	500	700			394 W
2-22 Skrifstofa	221	500	700			394 W
2-23 Skrifstofa	222	500	700			394 W
2-24 Skrifstofa	223	500	2200			1.860 W
2-25 Kaffarofa	224	500	2200			1.860 W
2-26 Kaffistofa	225	500	1400			1.184 W
2-27 WC	226-A	500	1400			1.184 W
2-28 WC	226-B	600	400			394 W
2-29 Hæsting	227	500	1100			630 W
2-30 Gangur/séust	228	210	3000			2.049 W
2-31 Stigangangur	229	210	3000			2.049 W



V:\2007\07244\107244-Cad\main\38Sheet\LP2.2.hæð.dwg