


YFIRLITSMYND 1:200

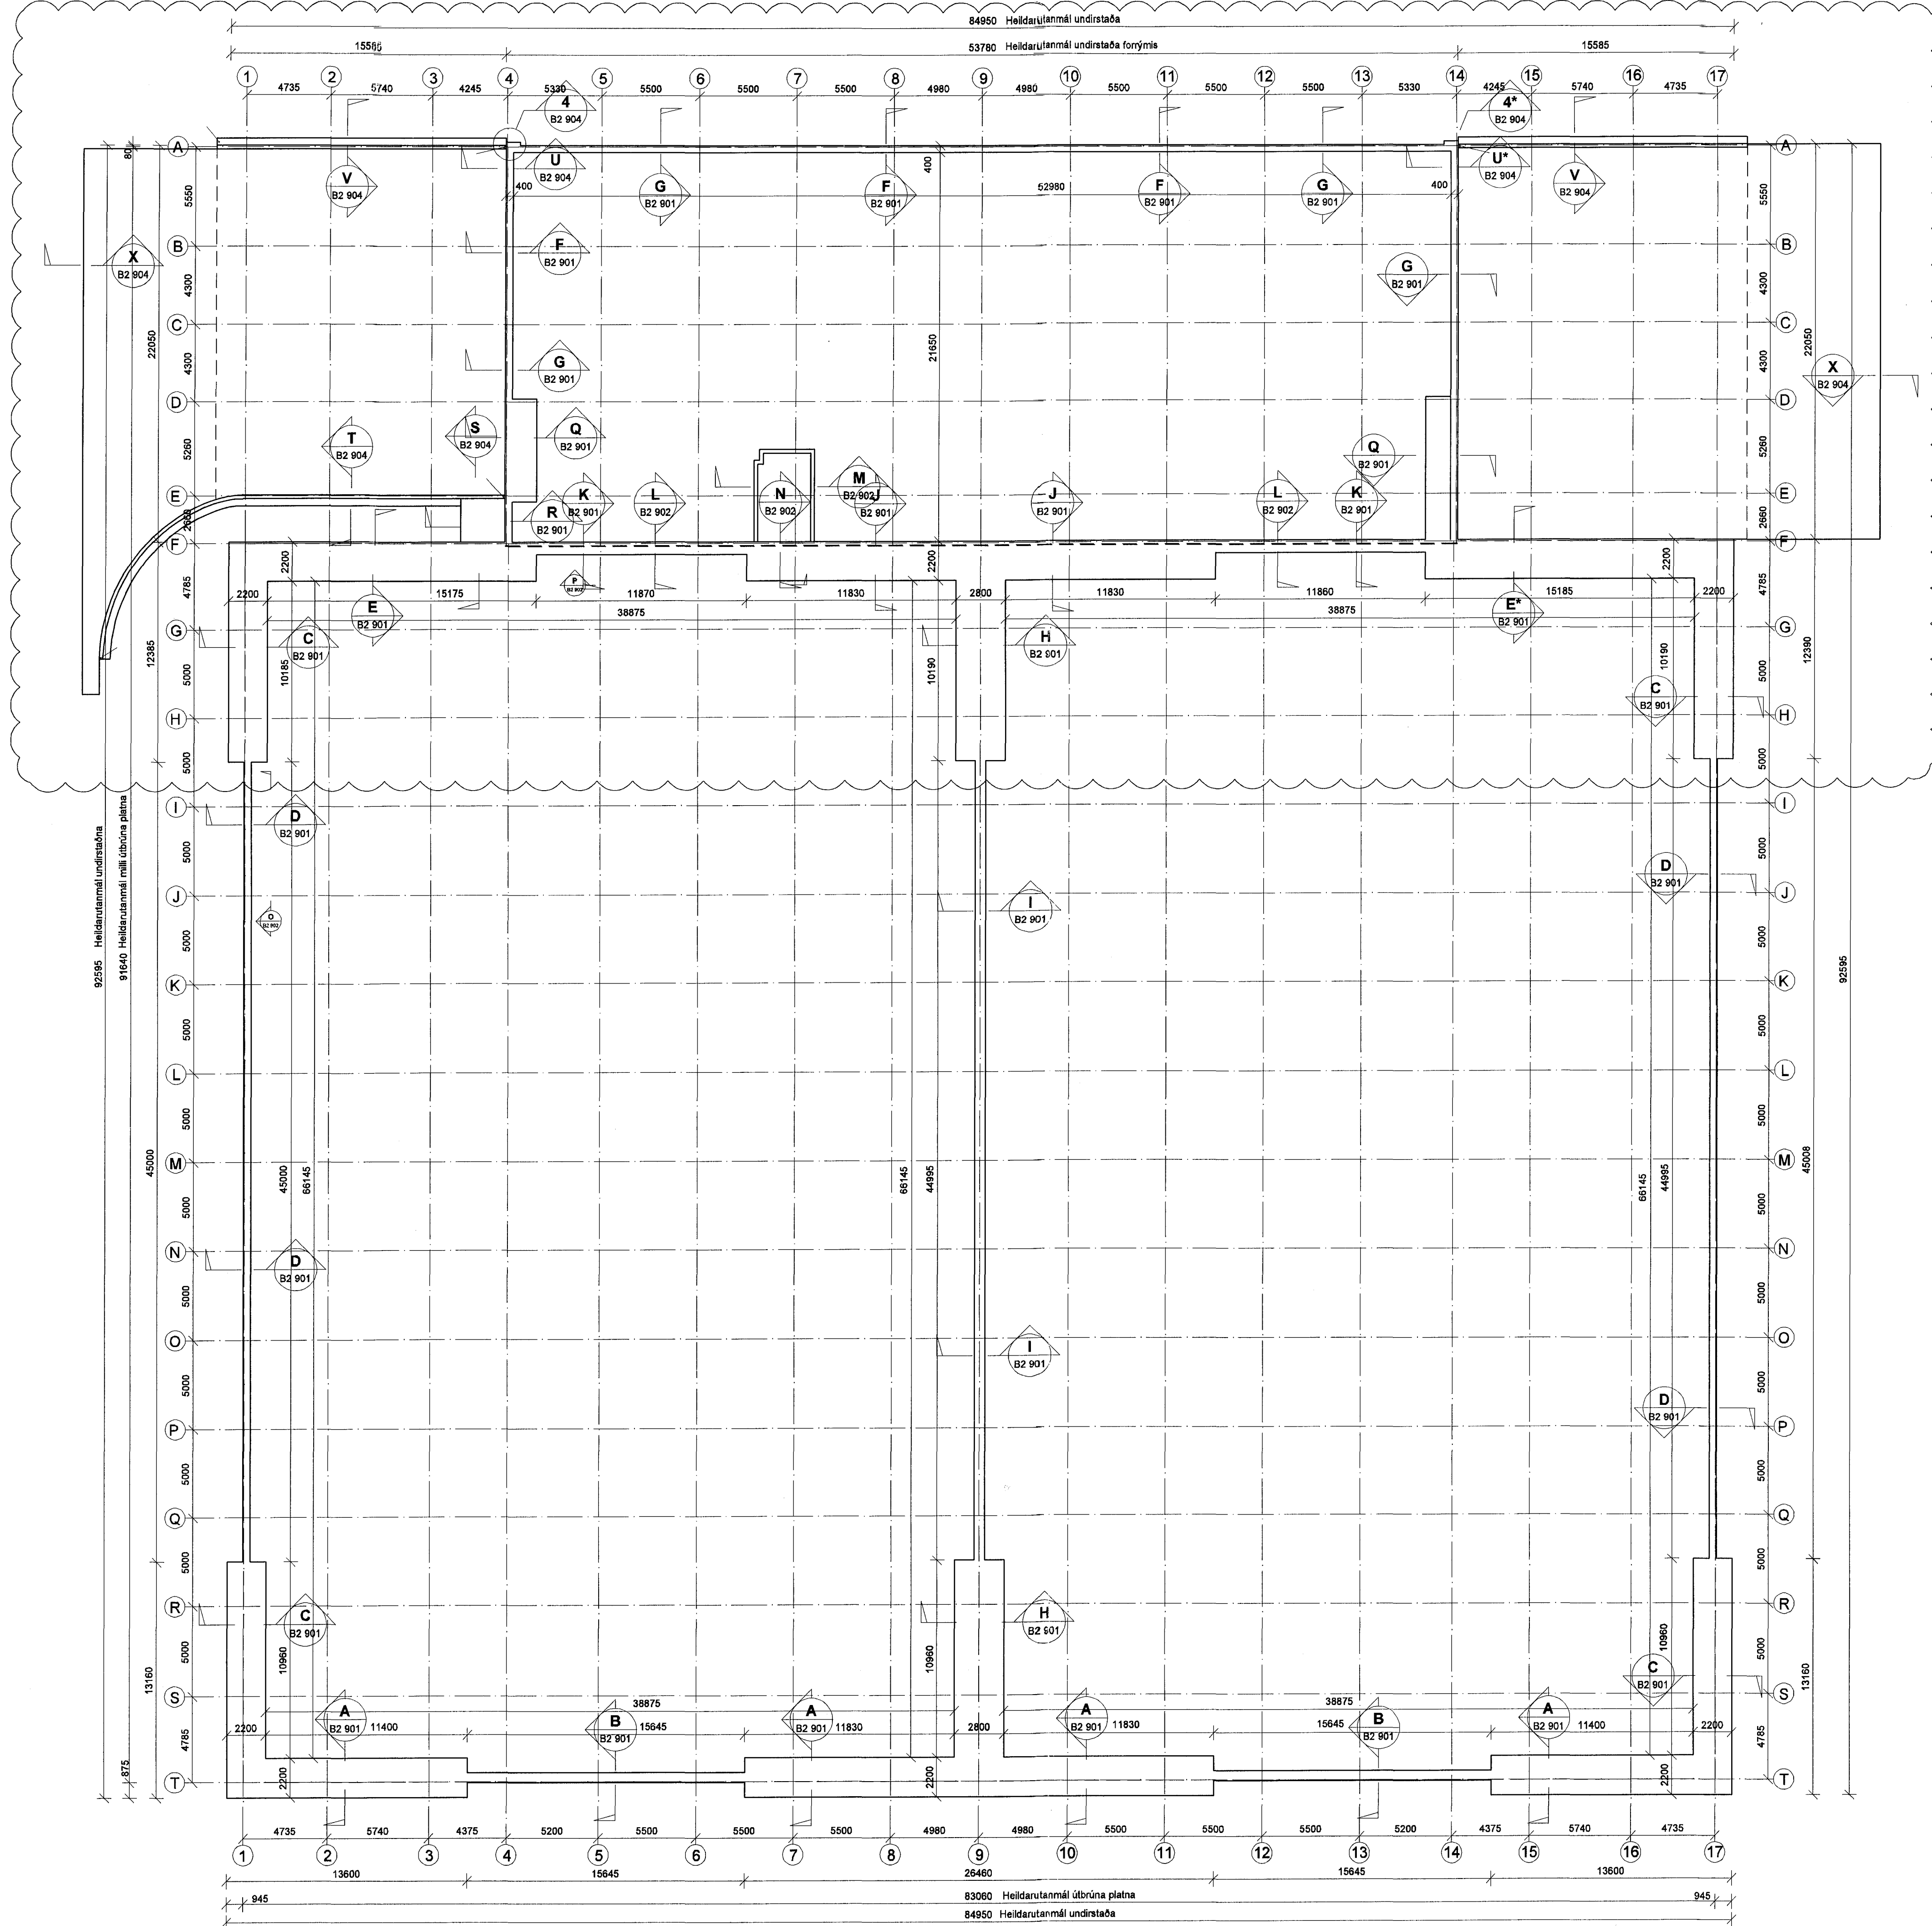

Samþykkt þann

04. maí 2015

Byggingafræðiráðgjafi / Hafnarfirði
Fyl. Höfðiur S. Gunnlaugsson

Artun hönnunarstjóra

O. Þun
Dagsetning aðaluppdráttar
26.03.15

V:\2014\14229 VIE-Elmasp1\T-teikninga\12-Project_Naviga\14229 Elmasp - Frystingamyndi\Hannaflo\Sheets\14229-302-00.dwg

A 16.04.15 Undirstöður forrýmis, plön og stoðveggir GÖ/BG
Útg. Dags. Skýring Hannað/Yfirfarð

VSB.
VERKFRÆÐISTOFA

Bæjarhrauni 20 / 220 Hafnarfjörður
Kennitala 710766-2899
Sími 585 8600
vsb@vsb.is / www.vsb.is

Artun sérhönnuðar
Björn Guðafsson
Kt. 180550 4889 - bjorn@vsb.is *Björn*

Verkefni
**ÓSEYRARBRAUT 22 - FRYSTIGEYMSLA
220 HAFNARFIRÐI**

Verkefni
Burðarvirki
Undirstöður
Yfirlit mynd

Hannað JOE	Teiknað JOE	Yfirfarð BG	Kvæði 1:200	/ A1	Síða -
Dags. 11.03.2015	Verkefni 14229	Teikning B2-00	Útgáfa A		