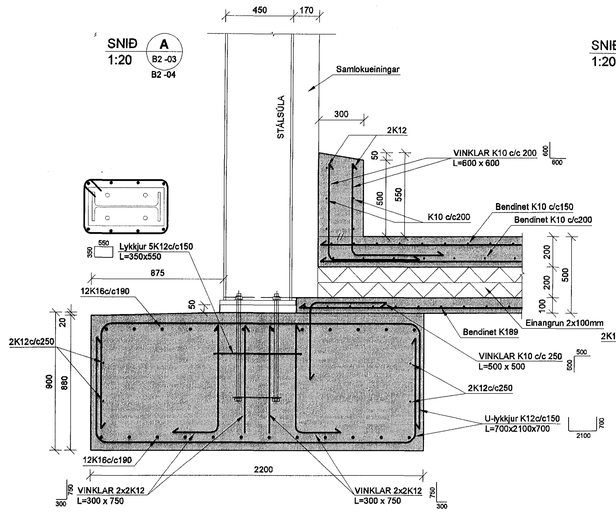

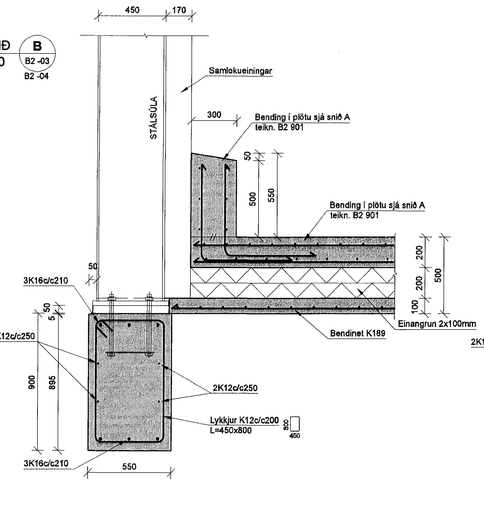

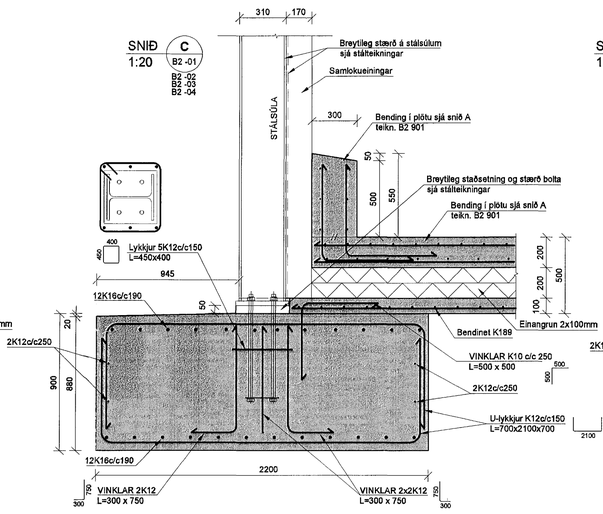

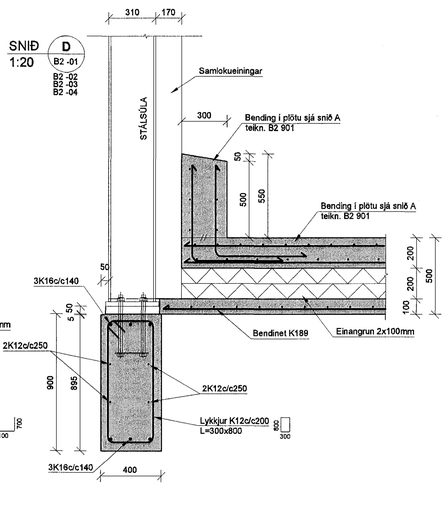

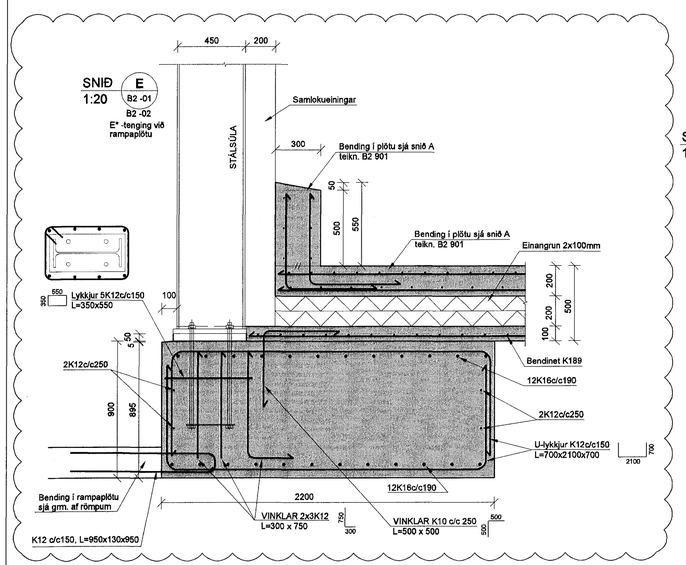

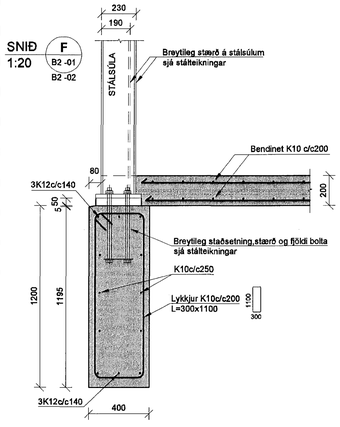

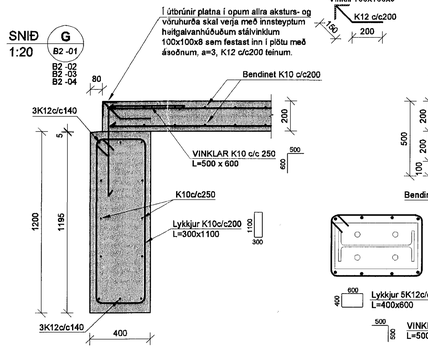

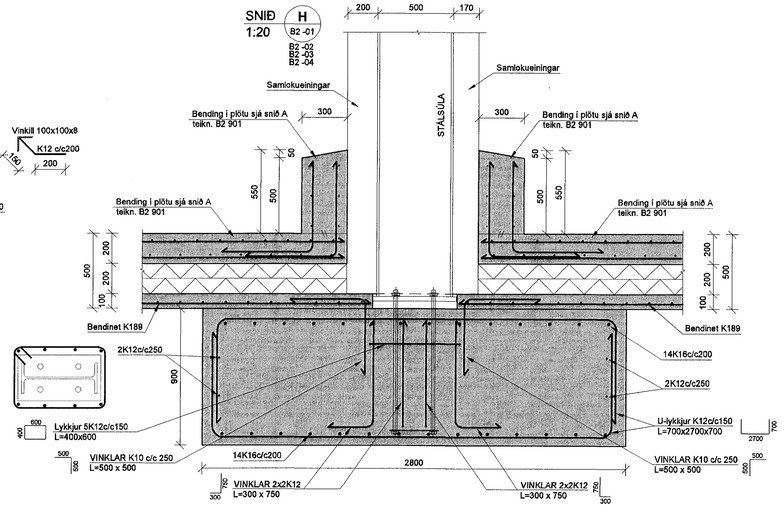

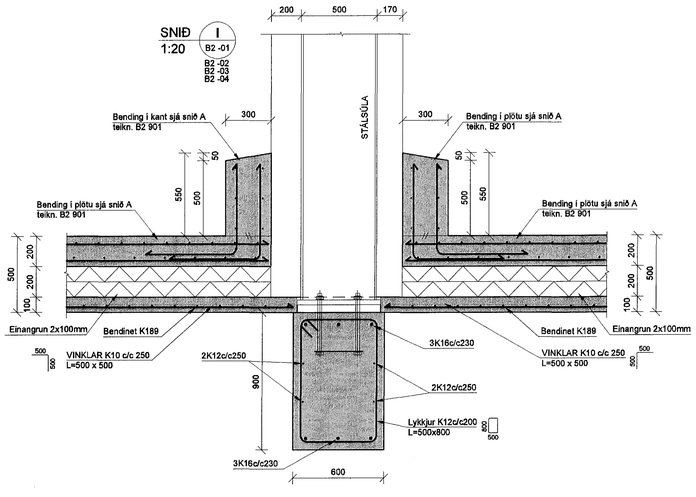

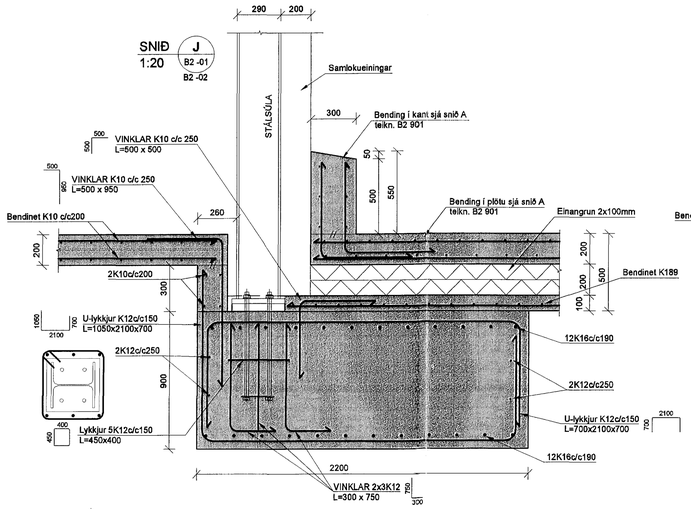

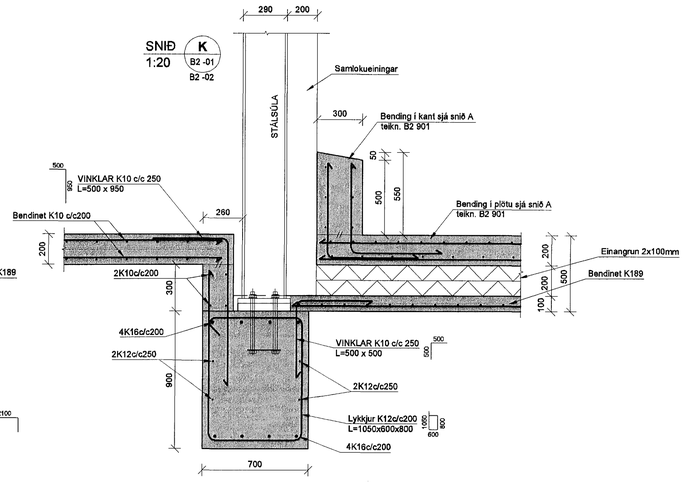

Samþykkt þann
04. maí 2015
Byggingafulltrúinn í Hafnarfirði
Eh. Hrólfur S. Gunnlaugsson

Áritun hönnunarstjóra
Dagsetning aðaluppdráttar
26.03.15

SKÝRINGAR

JARÐVINNA:

Undirstöður standa á þjappaðri malarfyllingu; E2> 100 N/mm² og E2/E1 <2,5

Undir botnplötu skal fylla með malarfyllingu og þjappa þannig að þjöppun verði samræmisleg við 98% standard proktor.

BENDING:

Bending í undirstöðum skal vera í samræmi við meðfylgjandi teikningar VSB Verkfræðistofu.

Einangrun og rakavörn

Varðandi gerð og frágang einangrunar og rakavarnar vísast til teikninga arkitekts.

TILVÍSANIR:

ALMENNAR SKÝRINGAR:
SJÁ TEIKNINGU NR. 14229-B0 000

MÁLSETNINGAR Á VEGGJUM OFAN UNDIRSTAÐNA:
TEIKNING ARKITEKTS

GÓT Í UNDIRSTÖÐUVEGGJUM:
TEIKNING LAGNAHÖNNUÐA

HORNASAMSETNING UNDIRSTÖÐUKLOSSA:
SJÁ TEIKNINGU NR. 14229-B0 000

BROTÞOLSFLOKKUR STEYPU:
SJÁ BL. NR. 14229-B0 000

A	16.04.15	Snið E, rampaplata tengist að húsi GG/BG
Útg.	Dags.	Skýring Hannað/Yfirfarið

VSB_ VERKFRÆÐISTOFA
Bæjarhrauni 20 / 220 Hafnarfjörður
Kennitala 710795-2899
Sími 585 8600
vsb@vsb.is / www.vsb.is

Áritun sérhönnuðar
Björn Gústafsson
Kt. 180550 4889 · Bjorn@vsb.is

Verkheiti
ÓSEYRARBRAUT 22 - FRYSTIGEYMSLA
220 HAFNARFIRÐI

Verkhluti
Burðarvirki
Undirstöður
Snið

Hannað	Teiknað	Yfirfarið	Kvarði		Stöðu
JÓE	JÓE	BG	1:20	/ A1	-
Dags.		Verknr.	Teikning		Útgáfa
11.03.2015		14229	B2 901		A

V:\2014\14229 VHE-Eimskip\T-Teikningar\T2-Project_Navigator\14229 Eimskip - Frystigeymsl i Hafnarfirði\Sheets\Bo\14229-B2 901-B2 903.dwg