


V:\2014\14229_VHE-Elmálsgögn\17_Tekninga\172-Project_Navigator\14229-Elmálsgögn\14229-B2 011_B2 014.dwg

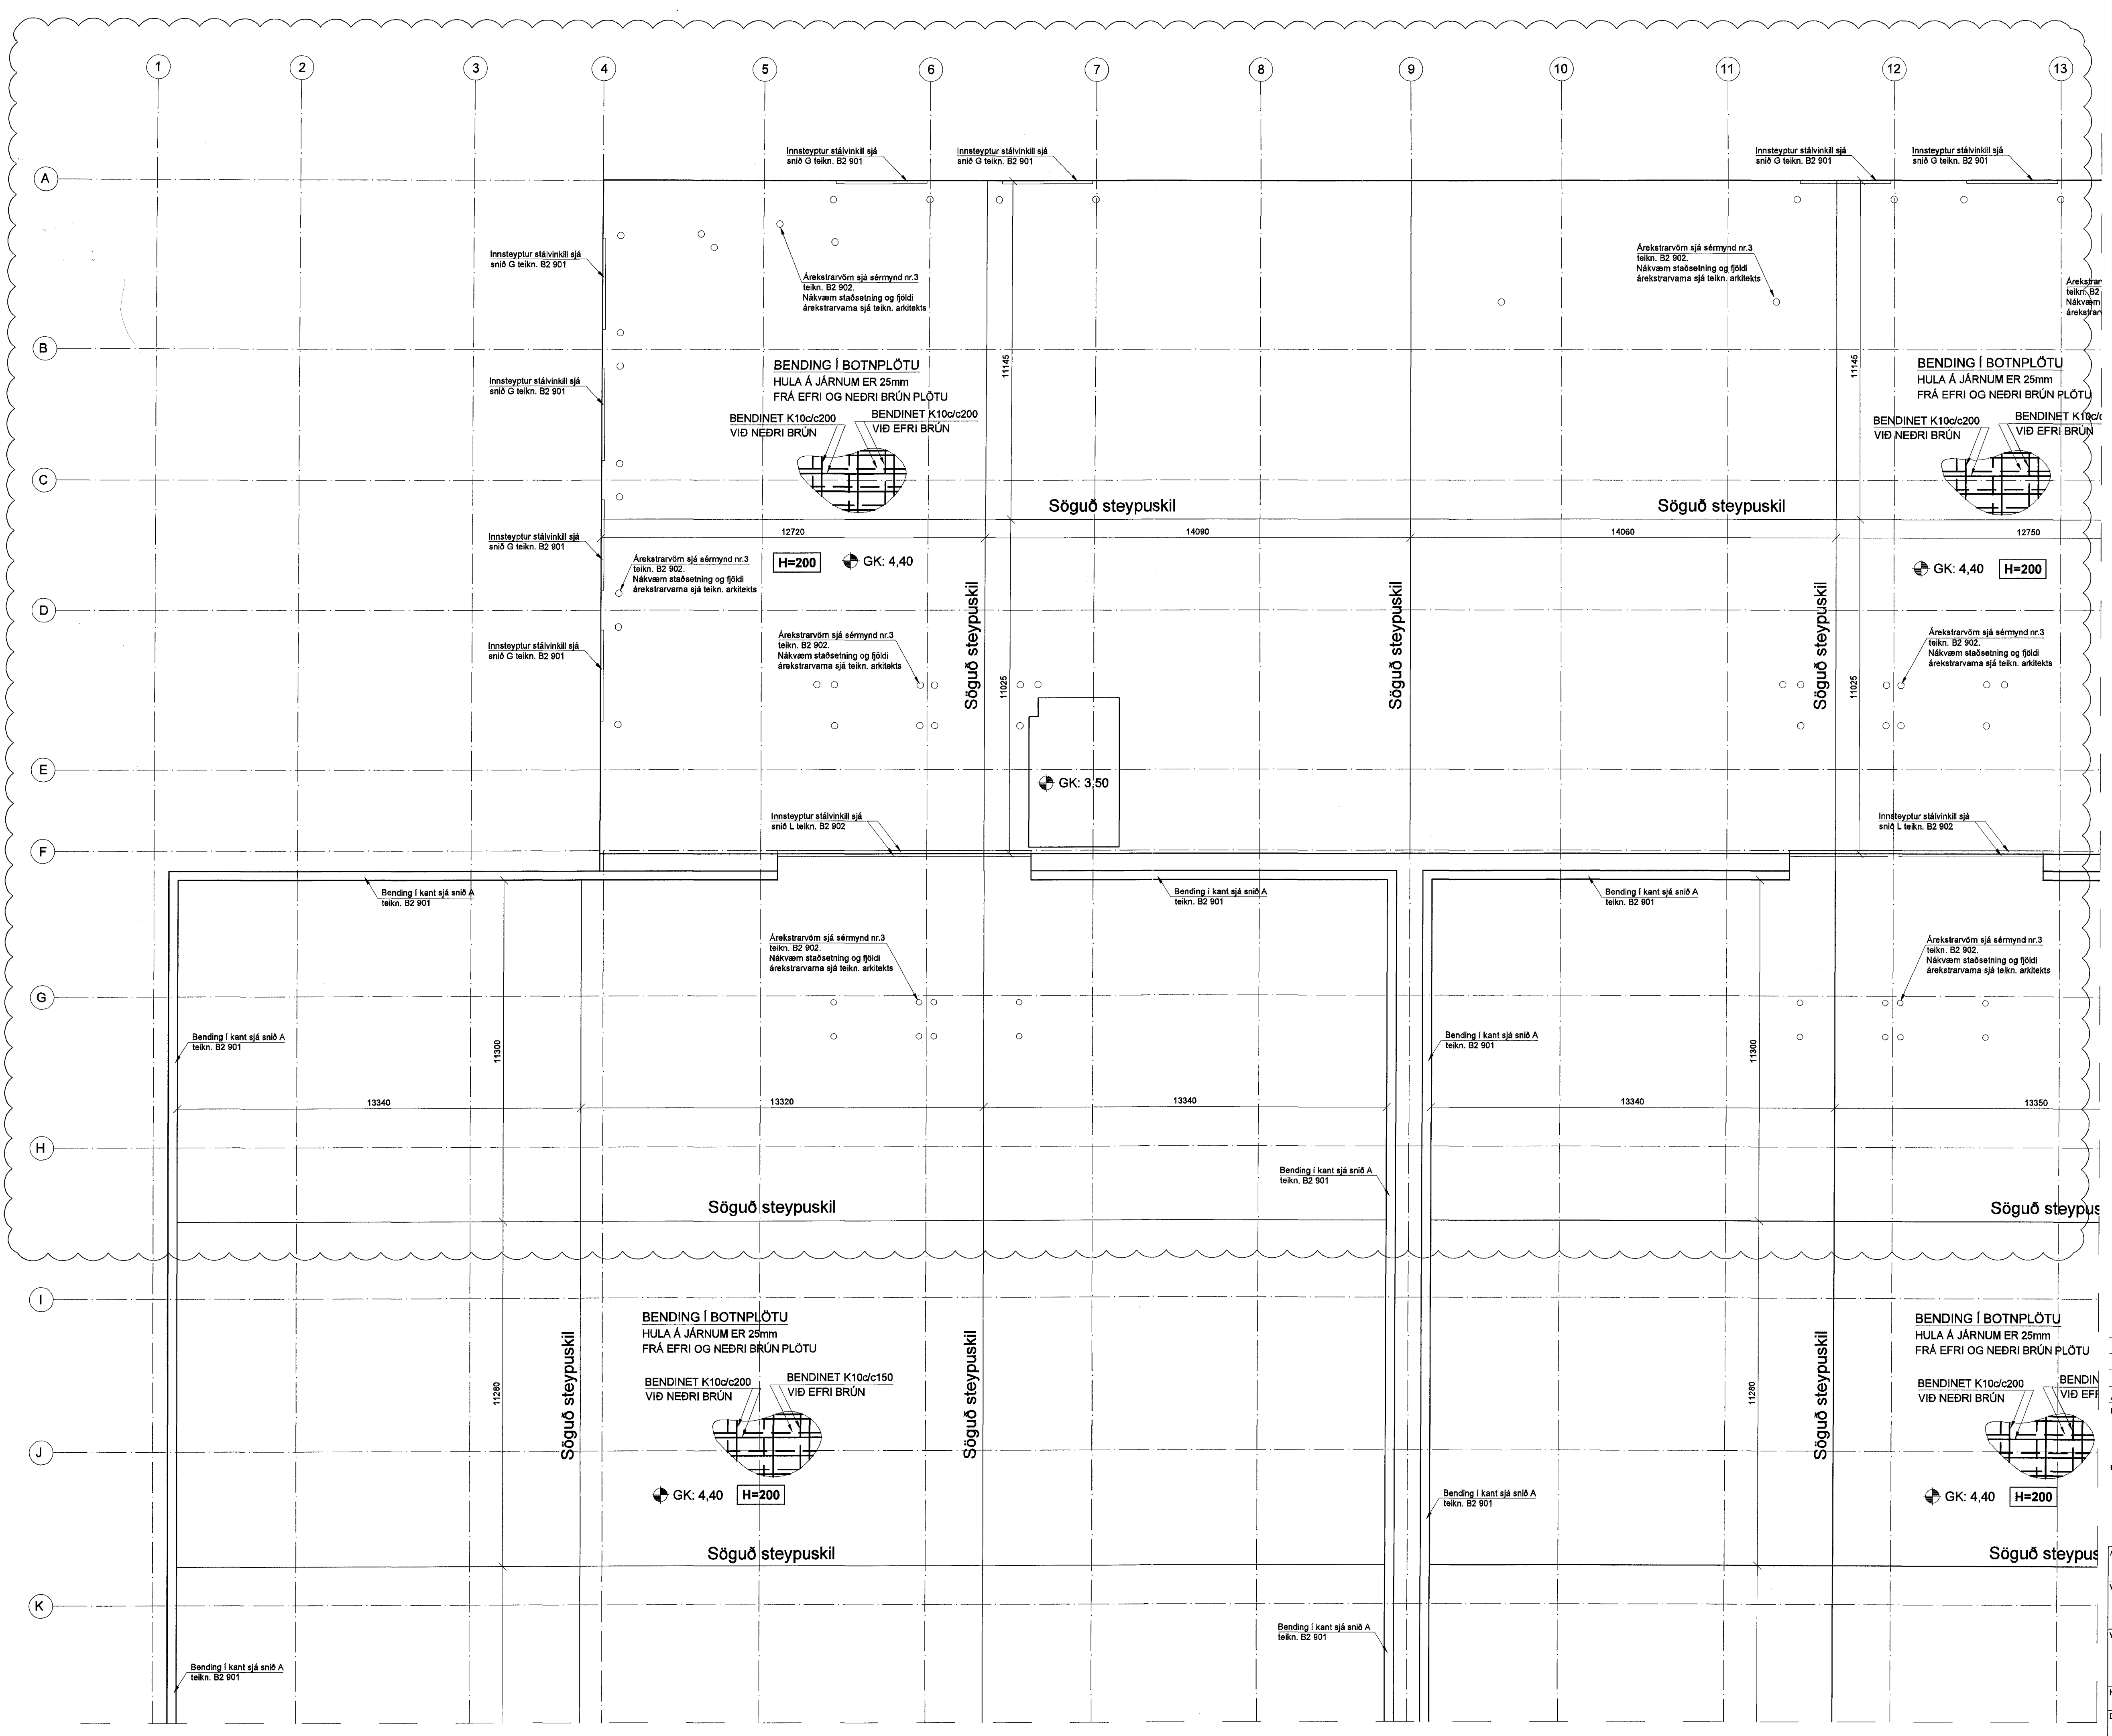

Samþykkt þann
04. maí 2015

Byggingufulltrúinn í Hafnarfirði
Eh. Hrólfur S. Gunnlaugsson

Áritun hönnunarstjóra
Dagsetning aðaluppdráttar
26.03.15

SKÝRINGAR
JARÐVINNA:
Undirstöður standa á þjappaðri malarfyllingu; E2> 100 N/mm² og E2/E1 <2,5
Undir botnplötu skal vera með malarfyllingu og þjappa þannig að þjöppun verði sambærileg við 98% standard prókter.

BENDING:
Bending í undirstöðum skal vera í samræmi við meðfylgjandi teikningar VSB Verkfæðistofa.

Einangrun og rakavörn
Varðandi gerð og frágang einangrunar og rakavarnar vísast til teikninga arkitekts.

TILVÍSANIR:
ALMENNAR SKÝRINGAR: SJÁ TEIKNINGU NR. 14229-B0 000

MÁLSETNINGAR Á VEGGJUM OFAN UNDIRSTAÐNA: TEIKNING ARKITEKTS

GÖT Í UNDIRSTÖÐUVEGGJUM: TEIKNING LAGNAHÖNNUDA

HORNASAMSETNING UNDIRSTÖÐUKLOSSA: SJÁ TEIKNINGU NR. 14229-B0 000

BROTÞOLFLOKKUR STEYPU:
SJÁ BL. NR. 14229-B0 000

A. 16.04.15 Undirstöður foryrjms GG/BG
Útg. Dags. Skýring Hannað/Yfirfarð

VSB
VERKFRÆÐISTOFA
Bjarjarbraut 20 / 220 Hafnarfjörður
Kennitala 710796-2899
Sími 595 9600
vsb@vsb.is / www.vsb.is

Áritun sérhönnuðar
Björn Guðafsson
Kt: 1805504889 • bjorn@vsb.is
Verkefni
ÓSEYRARBRAUT 22 - FRYSTIGEYMSLA
220 HAFNARFIRDI

Verkefni
Burðarvirki
Undirstaða plötu
Grunnmynd 1

Hannað	TEIKNINGU	Yfirfarð	Kvarði	Síða
JÖE	JÖE	BG	1:100	/ A1
Dags.	Verkefni	Teikning	Útgáfa	
11.03.2015	14229	B2 011	A	