



Skýringar:  
1e=16x2,0 Alplást  
20=20x2,0 Alplást  
2E=25x2,25 Alplást  
3E=32x3,0 Alplást

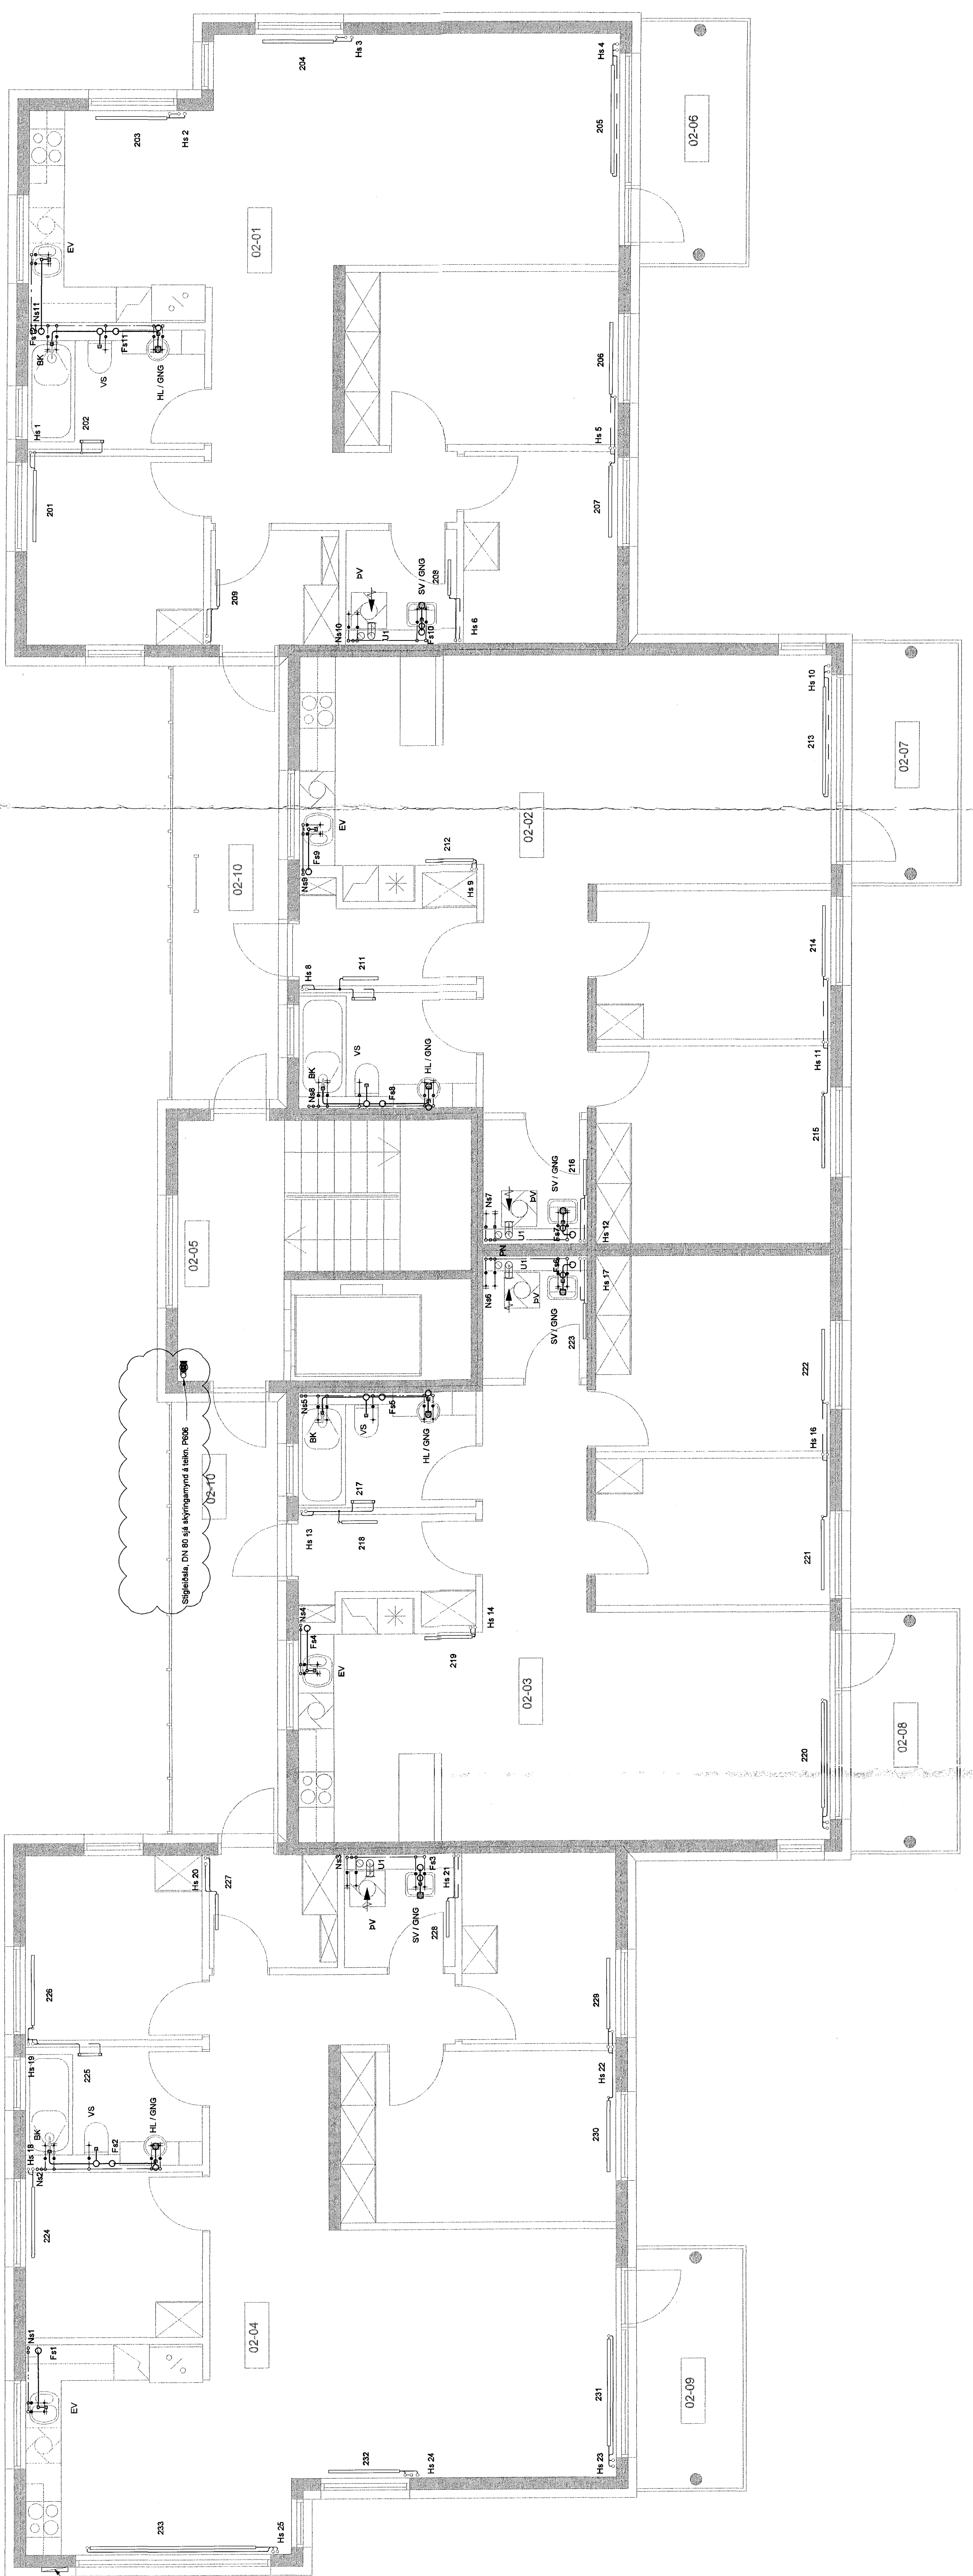

ASK  
30. apríl 2015

SKIPALÓN 23

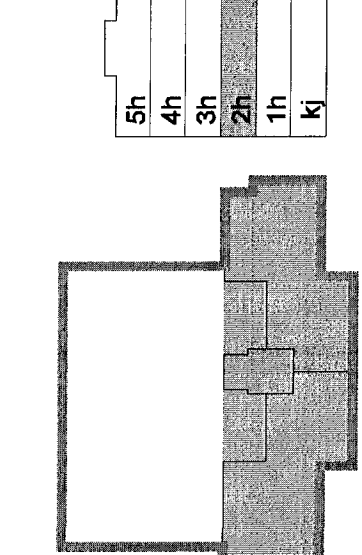

B. 17.04.15 Skýrsla byggingar  
A. 20.01.14 Skýrsla byggingar um skýringar á milli hæðum  
Útg. Daga: Skýring

SS/SLS  
SS/SLS  
Hafnarfirði

**VSB**

VERKFRÆÐISTOFA

BEIÐARLÍN 20 - 220 HAFNARFIRÐIR - KENNIT. 710706-2009  
vaf@vsb.is - Sími 585 8600 - Fax 585 8610 - www.vsb.is

Alma Lásdóttir  
Sveinn Árn Sveinsson Kl. 2308555666

SKIPALÓN 23  
HAFNARFIRÐI

Lagnir  
Hreinlætis- og hitalagnir, Loftþræsing 2. hæð

Grunnmynd

15.12.2006

06926 PZ21 B