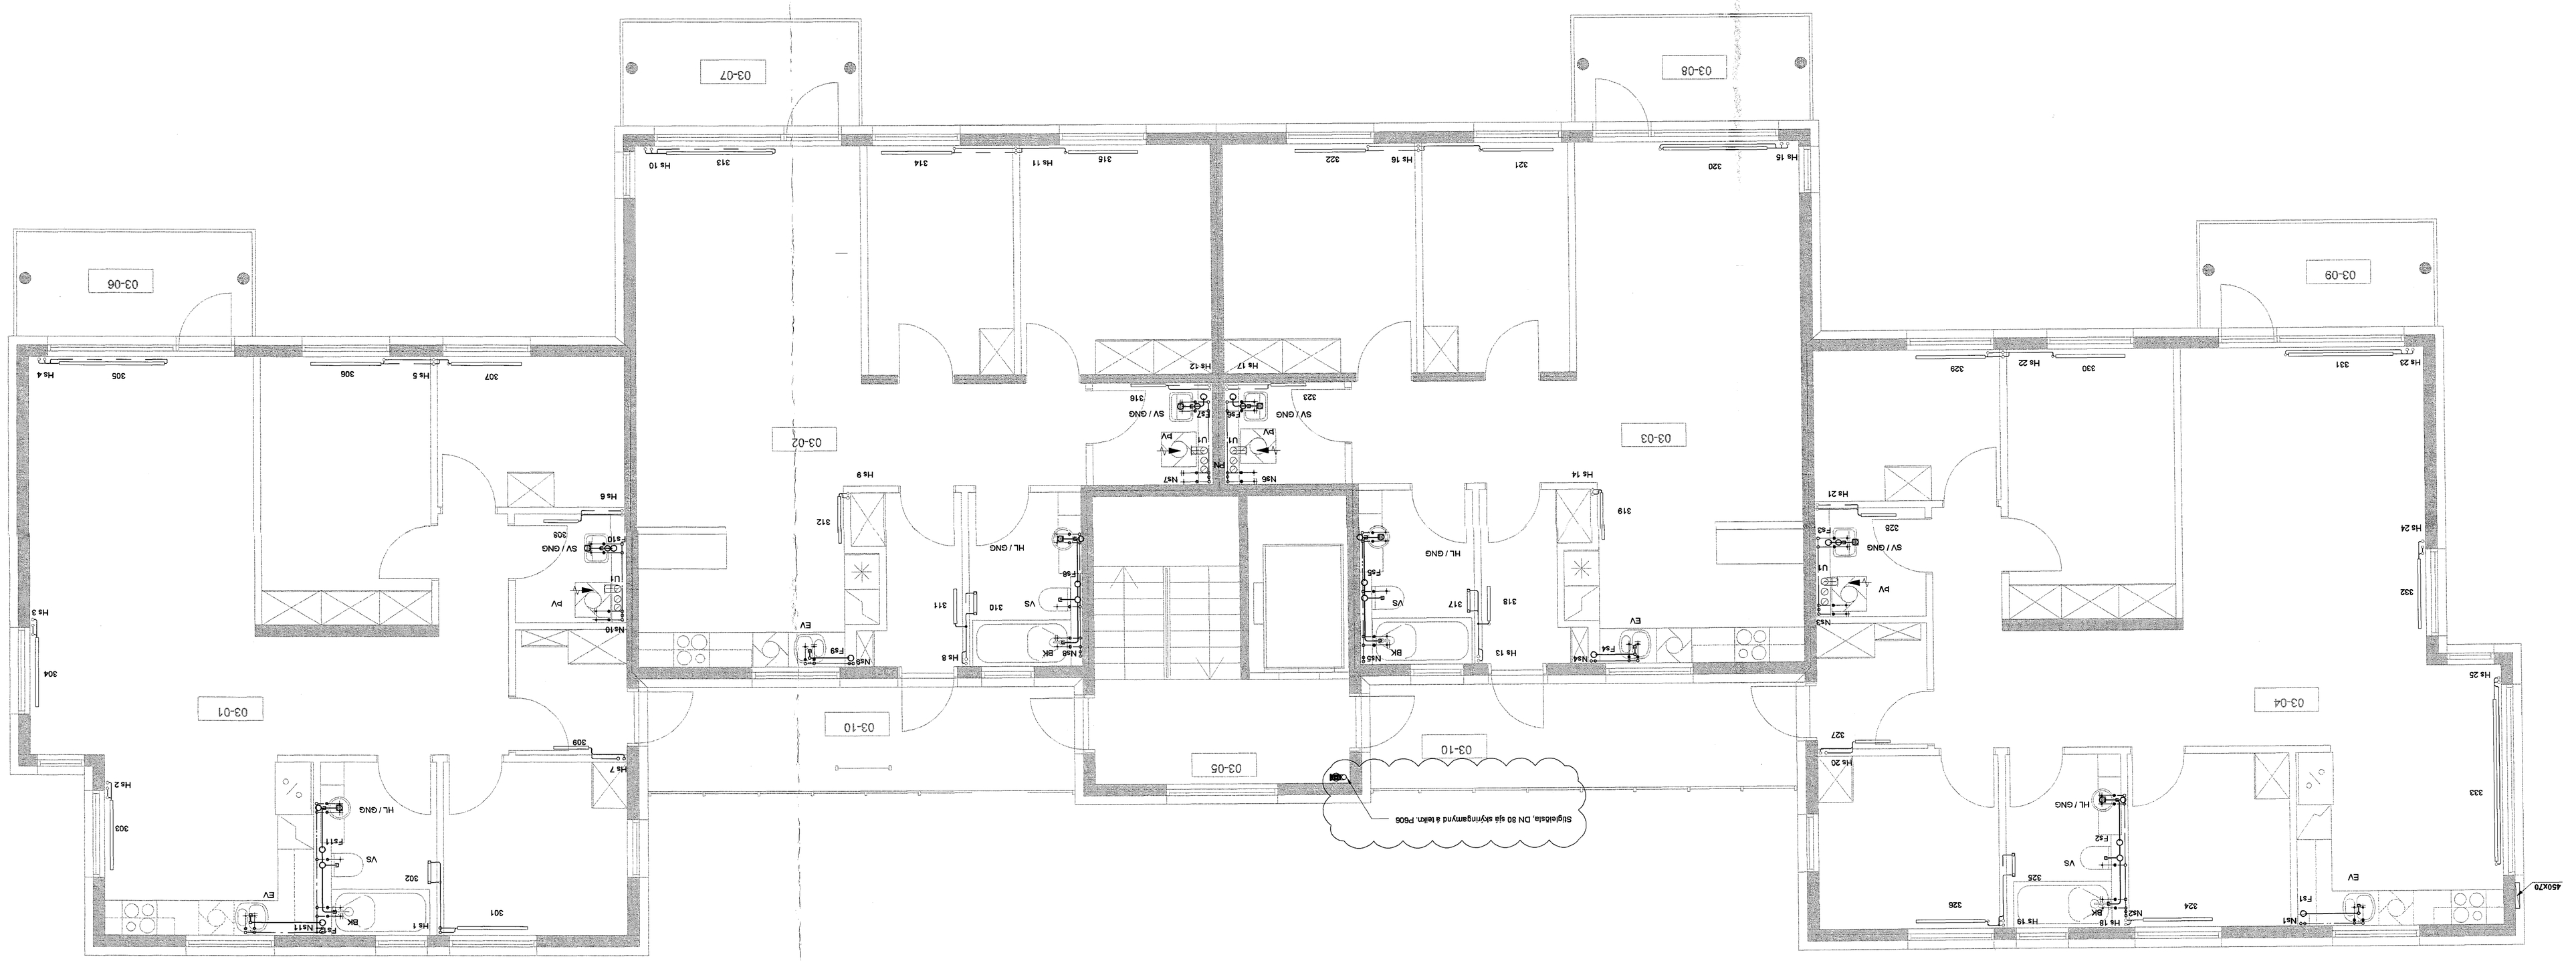

Samþykkt þann
08. maí 2015
Byggingafulltrúinn í Hafnarfirði
f.h. Hrafnkels S. Gunnlaugssonar

Skýringar:
16=16x2,0 Álplast
20=20x2,0 Álplast
25=25x2,25 Álplast
32=32x3,0 Álplast

VSB
VERKFRÆÐISTOFA
BÆJARHRAUNI 20 · 220 HAFNARFJÖRÐUR · KENNIT. 710796-2899
vsb@vsb.is · Sími 585 8600 · Fax 585 8610 · www.vsb.is
Áritun eftirlitsmanns
Sveinn Áki Sveinsson Kt. 230655 5569
Verknúmer

SKIPALÓN 23
1-HÆÐ/NÁRFIRÐI
Verkhluti
Lagnir
Hreinlætis- og hitalagnir, Loftræsing 3. hæð
Grunnmynd

Dags	Teikning	Kvarði	Stærð
15.12.2006	06926	1:50 / 1:20	A1+
Útgáfa	Útgáfuteikning	Yfirfarið	Skráð
B	P231	SÁS	BL

HÖNNUNARSTAÐA
ÁSK
3. apríl 2015

SKIPALÓN 23

Hæð	Lýsing
5h	
4h	
3h	
2h	
1h	
kj	

Útg.	Dags.	Lýsing	Hannað/teiknað
B	17.04.15	Breytileg breytist	BS/SÁS
A	20.01.14	Lagn.lagnir breytt og skýringum bætt við	SÁS/SÁS

V:\2005\05057\05057-Skipalon 22\Arkitekt\uppr\05057-F2-Arkitekt 3. hæð.dwg