



Semþykkt þann
 08. maí 2015
 Byggingarstjórnun / Hagkerfi
 P. Heiður S. Gunnarsson

Skýringar:
 16=16x2,0 Alplast
 20=20x2,0 Alplast
 25=25x2,25 Alplast
 32=32x3,0 Alplast

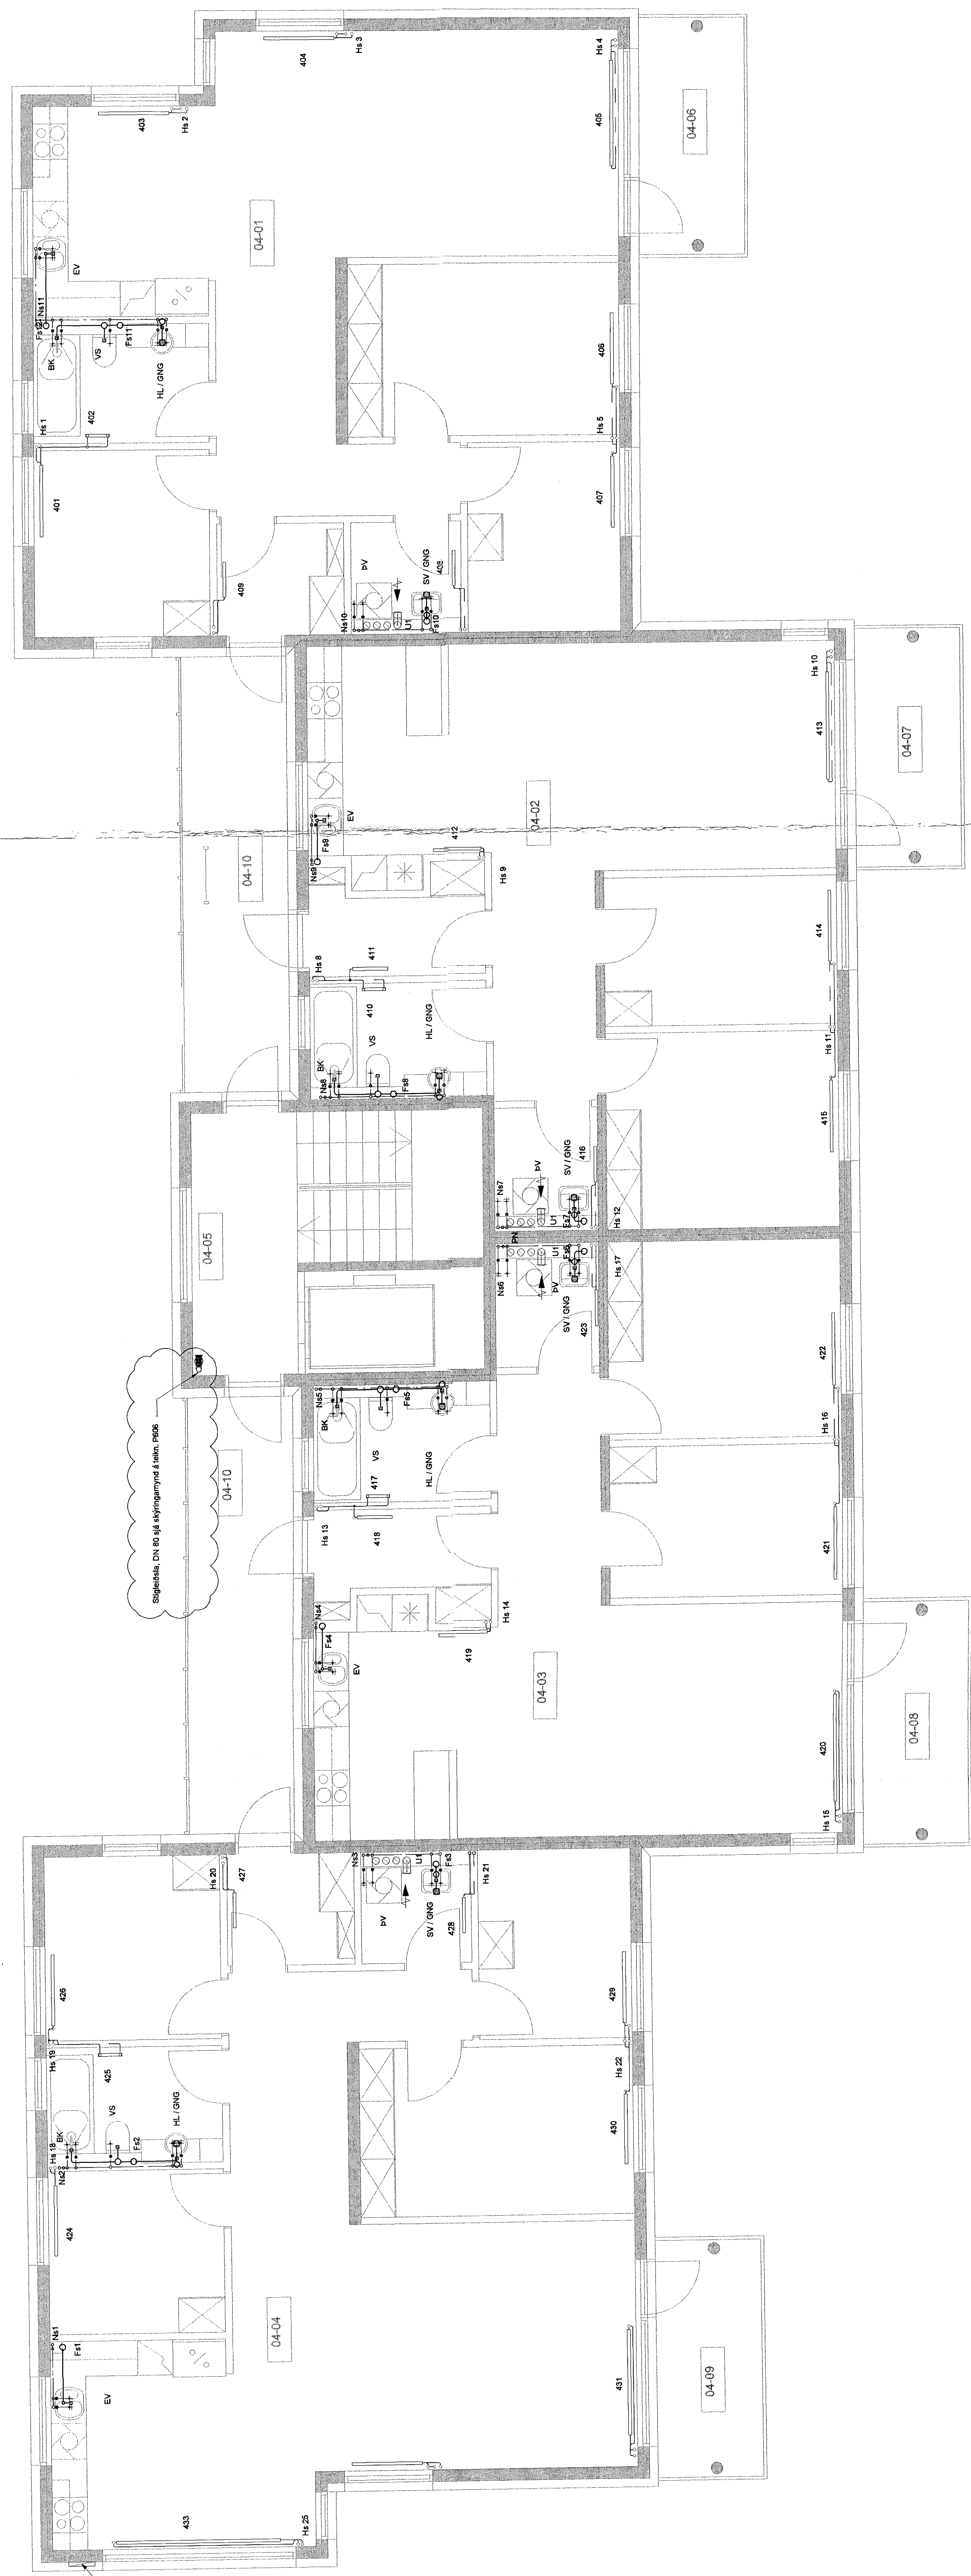

ASK
 30. apríl 2015
 Pál Guðmundsson

SKIPALÓN 23

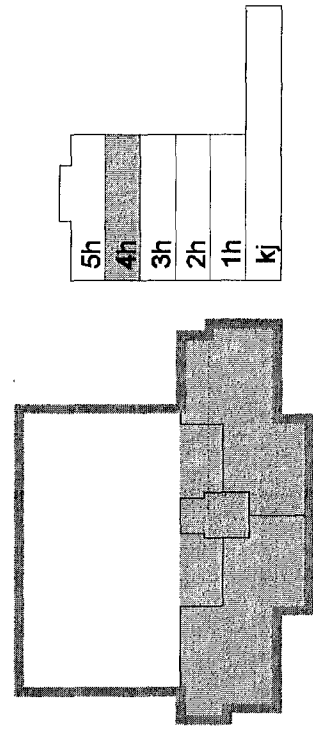

B 17.04.15 Stigskala brýðfel
 BSB/S/S
 A 20.01.14 Laga laga brýr og skýringar bær v6
 S/S/S/S/S
 Og. Öng. Skýring Hamnarmannab

VSB

VERKFRÆÐISTOFA

BEIARHEIÐ 20 · 220 HAFNARFARDEIÐ · KENNIT. TÍÐNÁM 2008
 VSB@vsb.is · Sími 595 8620 · Fax 595 8610 · www.vsb.is

Alma útförðuð
 Sveinn Aki Sveinsson Kl. 230855 5909
 Verkefni
 SKIPALÓN 23
 HAFNARFIRÐI

Lagnir	Kvæði	Síða
Heimilis- og hitalagnir, Loftþræsing 4. hæð		
Grunnmynd	Yfirfl. / SAS	1:50 / 1:20 / A1+
BL	Bl. / BL	Útl. / Utl.
15.12.2006	069926	P241